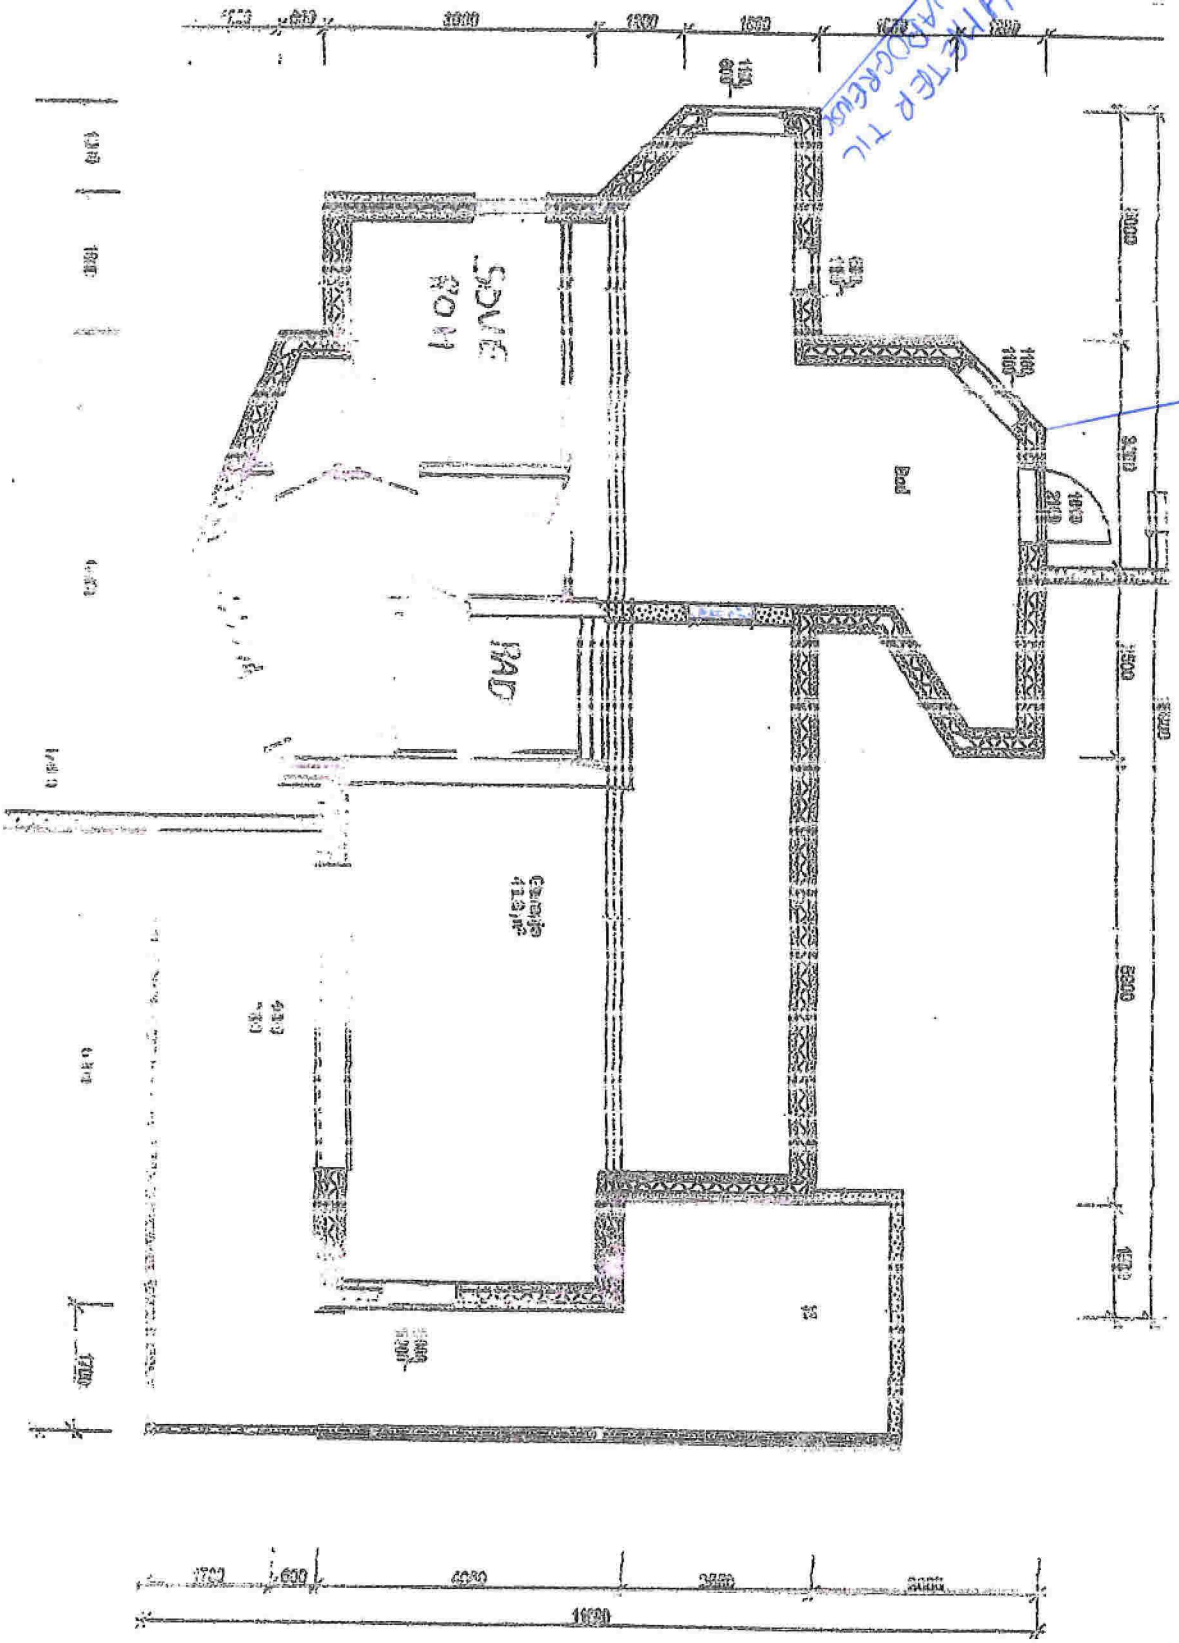23.12.2022