


Bjarne Gunnar Krumme

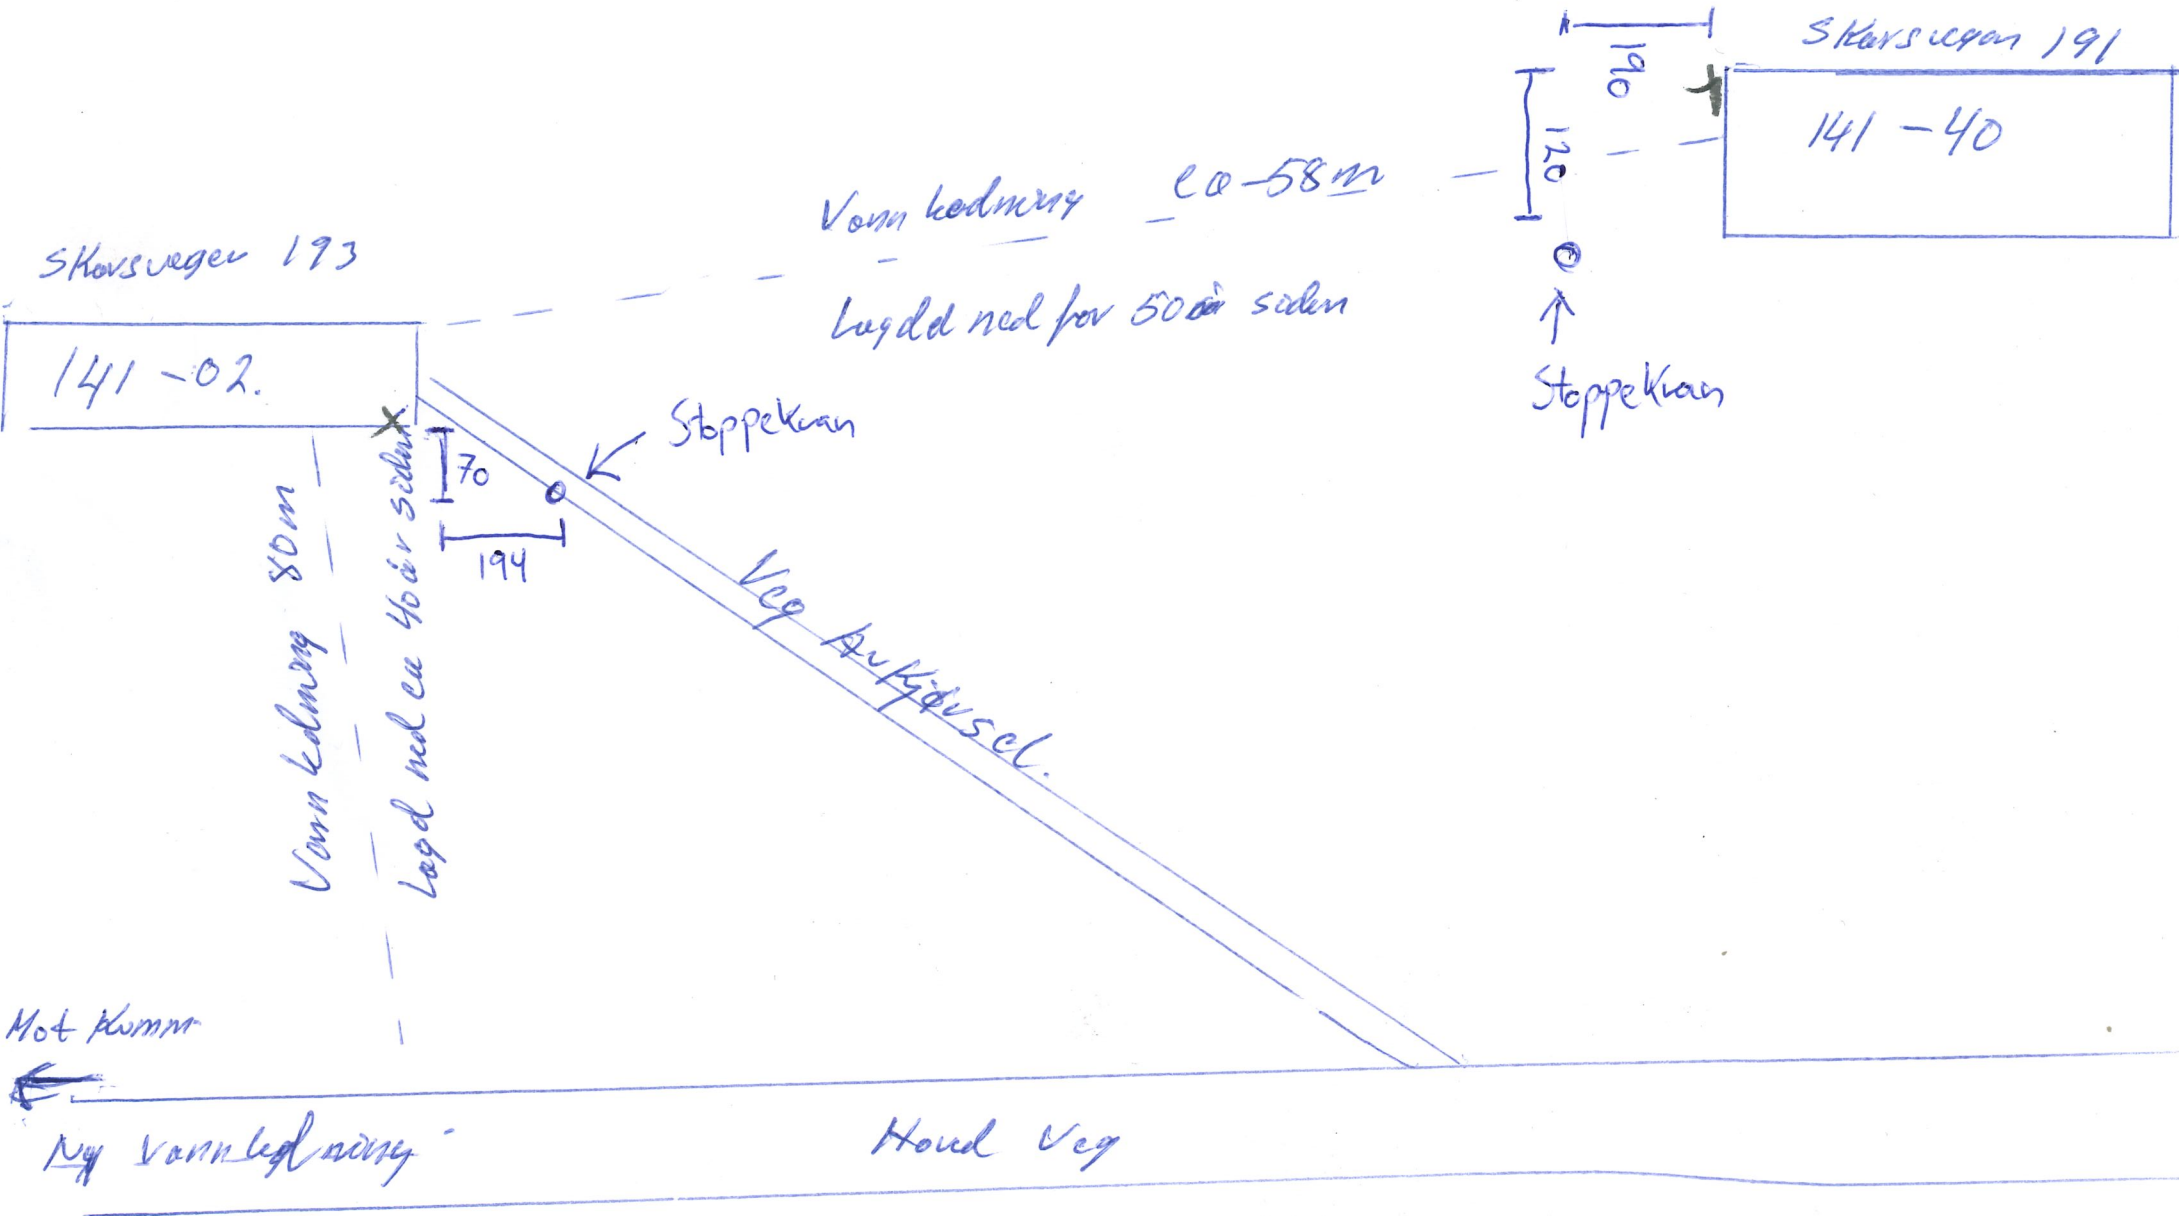

SKovsvegen 193

141-02.

Vann ledning 80m

Lagd ned ca 40m siden

70  
194

Stoppekran

Veg Anførsel.

Vann ledning ca 58m

Lagd ned ca 50m siden

Mot Krumme

Ny vannledning

Hoved Veg

SKovsvegen 191

141-40

190  
120  
Stoppekran