

Fra: Jakob Meyer Nilsen <Jakob-Meyer.Nilsen@bkk.no>
Sendt: fredag 18. november 2022 13:58
Til: torbjorn@follesobyggkonsulent.no
Kopi: Jostein Stemland
Emne: VS: trase for høyspentanlegg, G/Bnr 327/262 - Alver kommune (Moldekleivmarka 39)
Vedlegg: Moldekleivmarka 39..pdf

Hei
Se informasjon under – høyspenningkabelen ligger ikke på 327/262,

Den lilla streken som går inn i huset indikerer at det er en kabel inn til huset, stikkledning til kunden, den er skjematisk tegnet og kan ikke regnes med ligger forlagt som tegnet her. Det må alltid søkes om gravemelding før en starter grunnarbeider – les mer på bkk.no - <https://www.bkk.no/produktdetaljer?productId=2f651488-2531-4955-b1d7-cd4620c5ef84&divisionName=Nett>

Vennlig hilsen

Jakob Meyer Nilsen
Seksjonssjef

BKK AS | Postboks 7050, 5020 Bergen | M: +47 91846860 | www.bkk.no

Følg BKK på [Twitter](#) | [Facebook](#) | [Instagram](#) | [LinkedIn](#) | [YouTube](#)

Fra: Torstein Laurits Sæbø <Torstein.Saebo@bkk.no>
Sendt: torsdag 17. november 2022 09:34
Til: Jakob Meyer Nilsen <Jakob-Meyer.Nilsen@bkk.no>
Kopi: Lene-Mari Karlsen Synnevåg <Lene-Mari.Synnevag@bkk.no>
Emne: SV: trase for høyspentanlegg, G/Bnr 327/262 - Alver kommune (Moldekleivmarka 39)

Hei.
Ifølge kartet har ikkje vi høysp.kabel på tomten, men på nabotomta.

Mvh Torstein

God dag, og se utklipp fra reguleringsplanen under.


På tomt 25 er det merket en trase for høgspenningsannlegg. Denne mener vi er lagt på annen måte. Har dere kart over denne. Det skal søkes garasje, og den kommer i konflikt med trase.

Dersom den ligger i traseen, hva er prosedyre for søknad til dere om å etablere garasje?

Med vennlig hilsen

Torbjørn Follesø
Follesø Byggkonsulent

T: 465 49 376
E: torbjorn@follesobyggkonsulent.no
W: www.follesobyggkonsulent.no

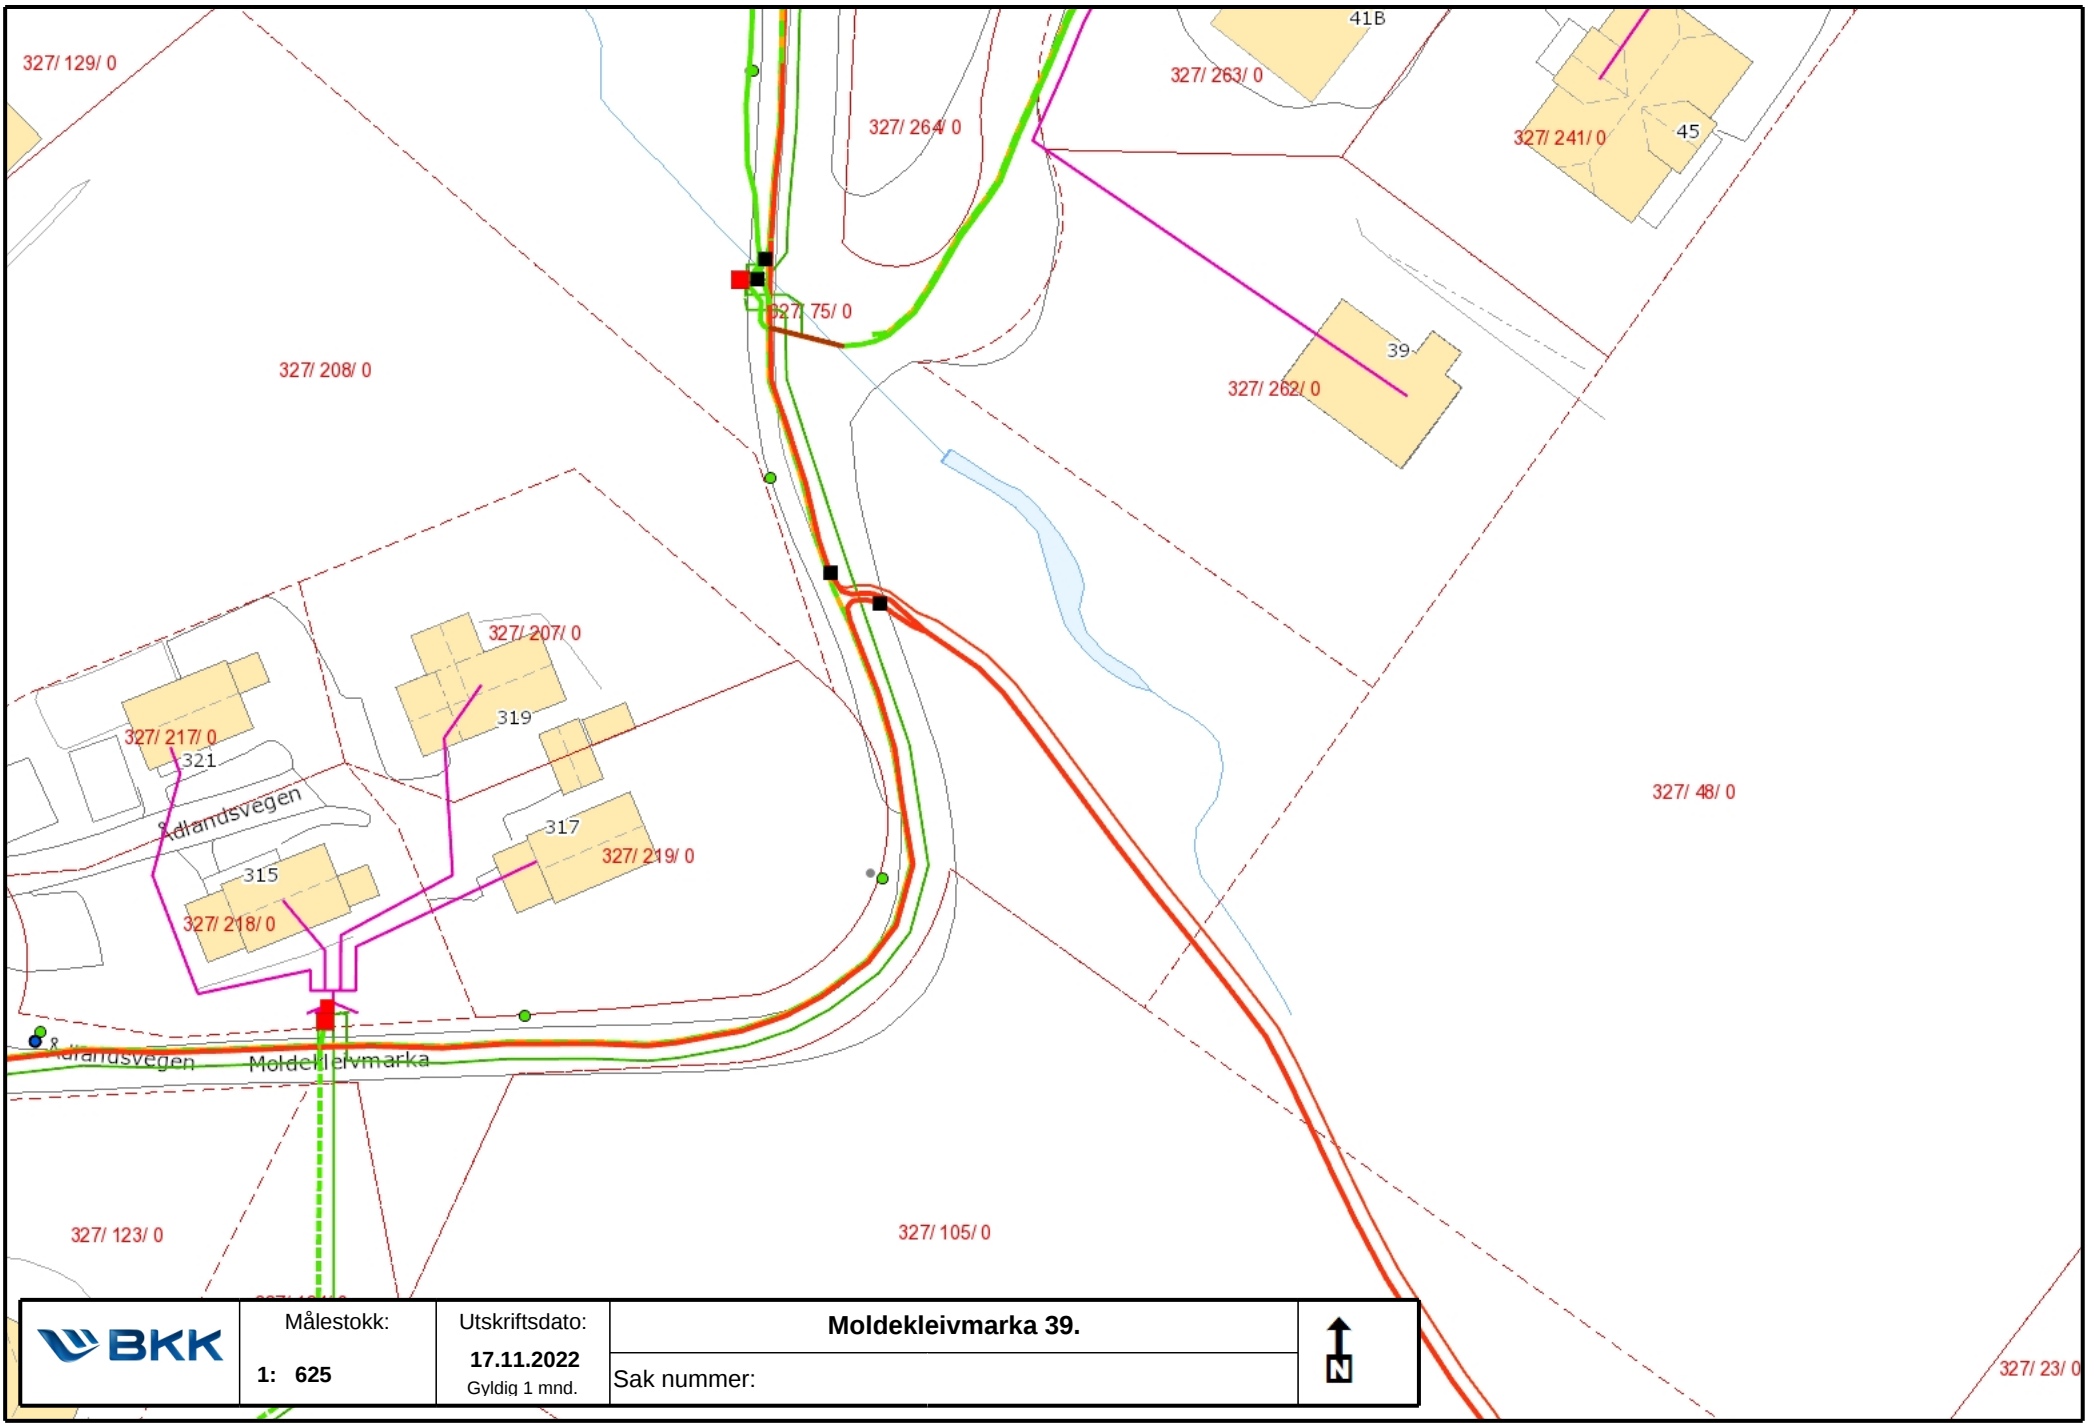

Målestokk:
1: 625

Utskriftsdato:
17.11.2022
Gyldig 1 mnd.

Moldekleivmarka 39.
Sak nummer:

