
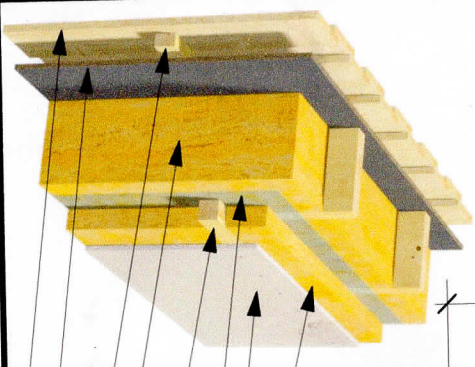


2. Plan

E2

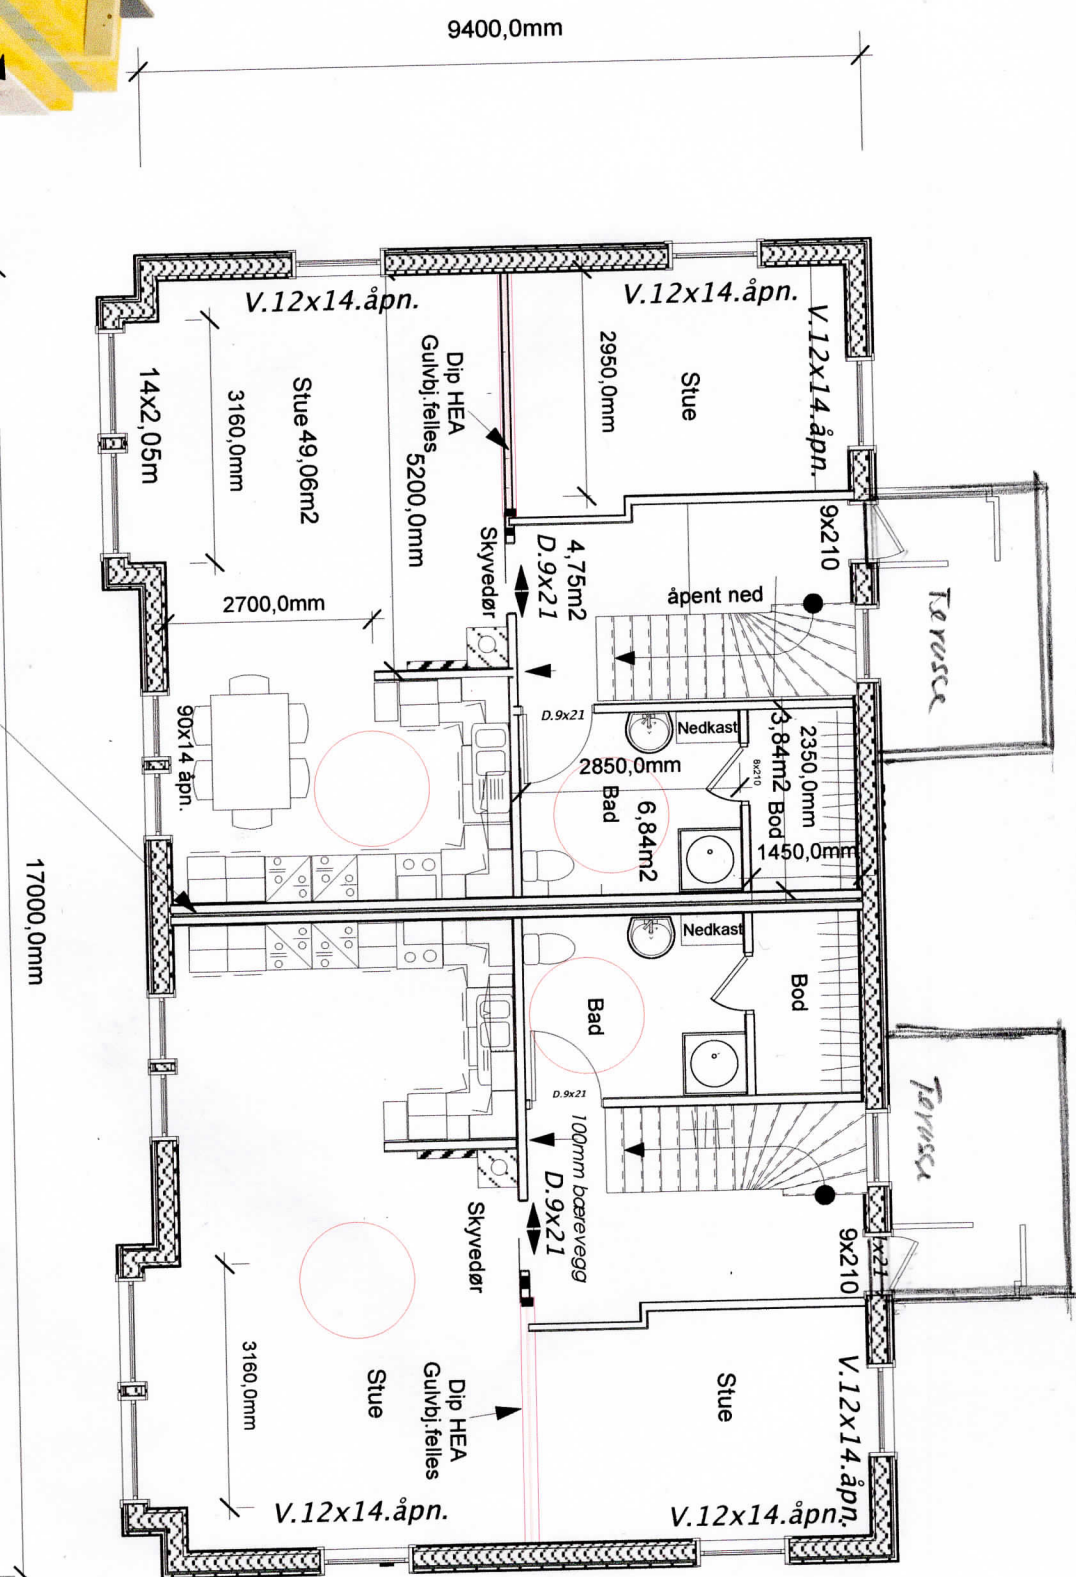

- 19mm Kledning
- 12mm Glava iproff selasjon
- 36x48mm utforing
- 200mm Glava iproff selasjon
- 50x50 utforing
- Difusjonssperre
- 12mm plate
- 50mm prof glava
- Utføres etter NBI-blad

1 2 3 4

Tegn. Byggm. Steinar Thunold Dato: 27.02.18	M.1.:100
TEGNING: 2. Plan	
Bolig <i>5-og 6</i>	
NR.003	

Innv.dører
9x21
Alle vinduer
U.Verdi 0,8

Tomansbolig for Meland bygg AS
På Mjølkebakane i Meland Kommune
GNR,9 Bnr.28