

**Fra:** Inger Nesse <ingness@ymail.com>  
**Sendt:** lørdag 7. januar 2023 12:35  
**Til:** Postmottak Alver  
**Emne:** Merknad til detaljreguleringsplan for Lonena aust. Gbnr 185/278 mfl. PlanID 46312021003.

## **Klage frå Gbnr. 185/118, Juvikstølen 6, 5916 Isdalstø**

**Eg vil ikkje avstå areal for utviding av vegen innover på min Eigendom.**

På andre sida av vegen er det idag unyttta areal med berre skog.

Dette arealet kan nyttast til nødvendig utvidelse av veikrysset, (FV.57 Lindåsvegen-Juvikstølen), istadenfor og ta av min eigedom.

Ved å utvide vegen på den andre sida vil svingen få større radius, dermed gi bedre oversikt og tryggare veikryss.


Med større radius på vegen blir det mindre overhøyde/helling på vegen,

Vert vegen sikrare med hensyn til glatt, snøføre og is dekke på vegen.

Dette vil gi ein meir trafikksikker veg, samt skape meir oversikt for heile trafikk biletet.

Oppfordrer til ett møte med oss fire eigedommar som dette berører, med medlemmene i plan, areal og miljø, før denne saken skal behandles.

Her legger jeg ved detaljert tegning, som illustrerer mitt forslag.

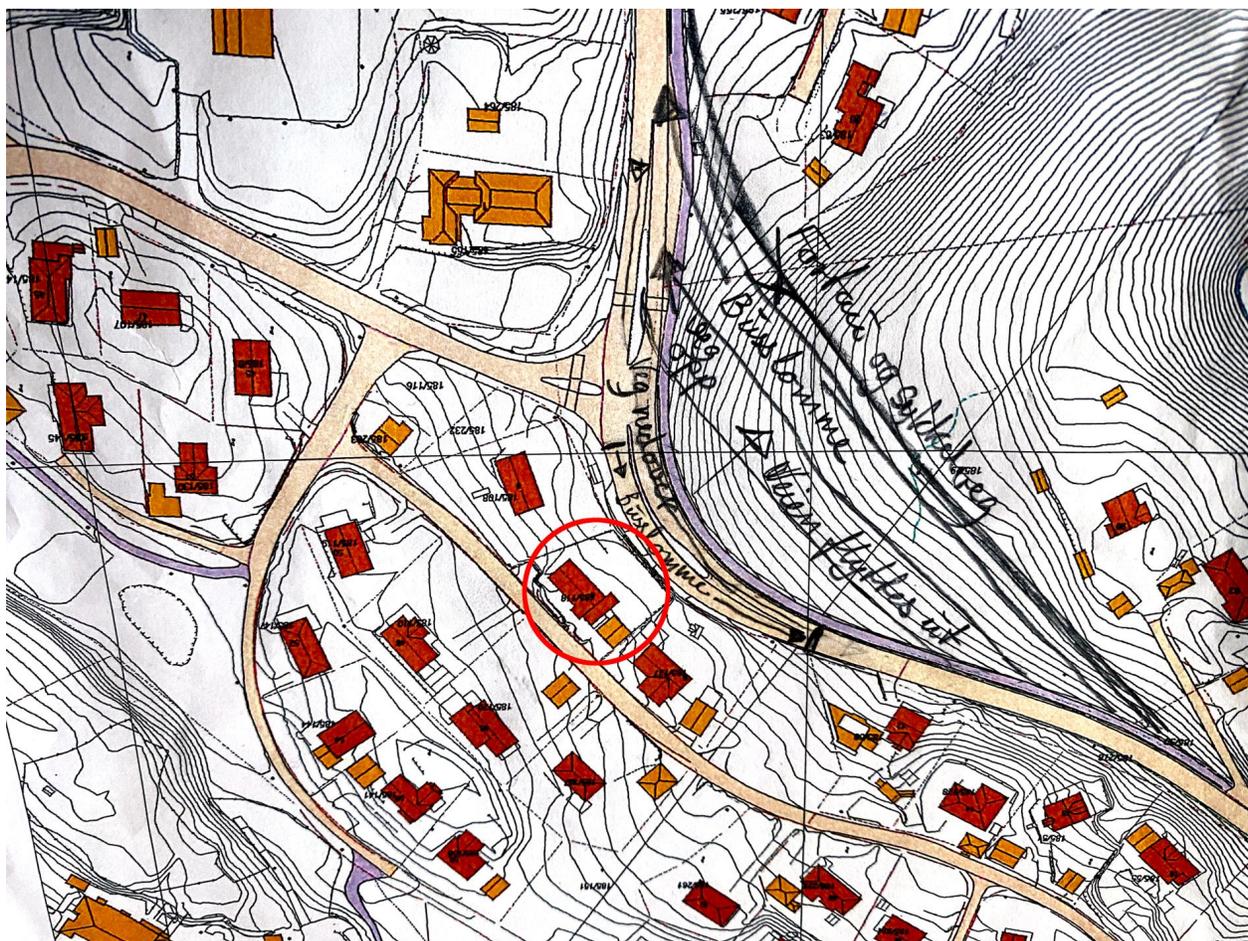

Ønsker bekreftelse på att klagen er mottatt av Alver Kommune, Plan v/arealforvaltning, sak: 21/4903

Med vennlig hilsen

Inger Nesse  
Juvikstølen 6

5916 ISDALSTØ

TLF : 970 64 311

