


Søk etter innhold i valgte kilder

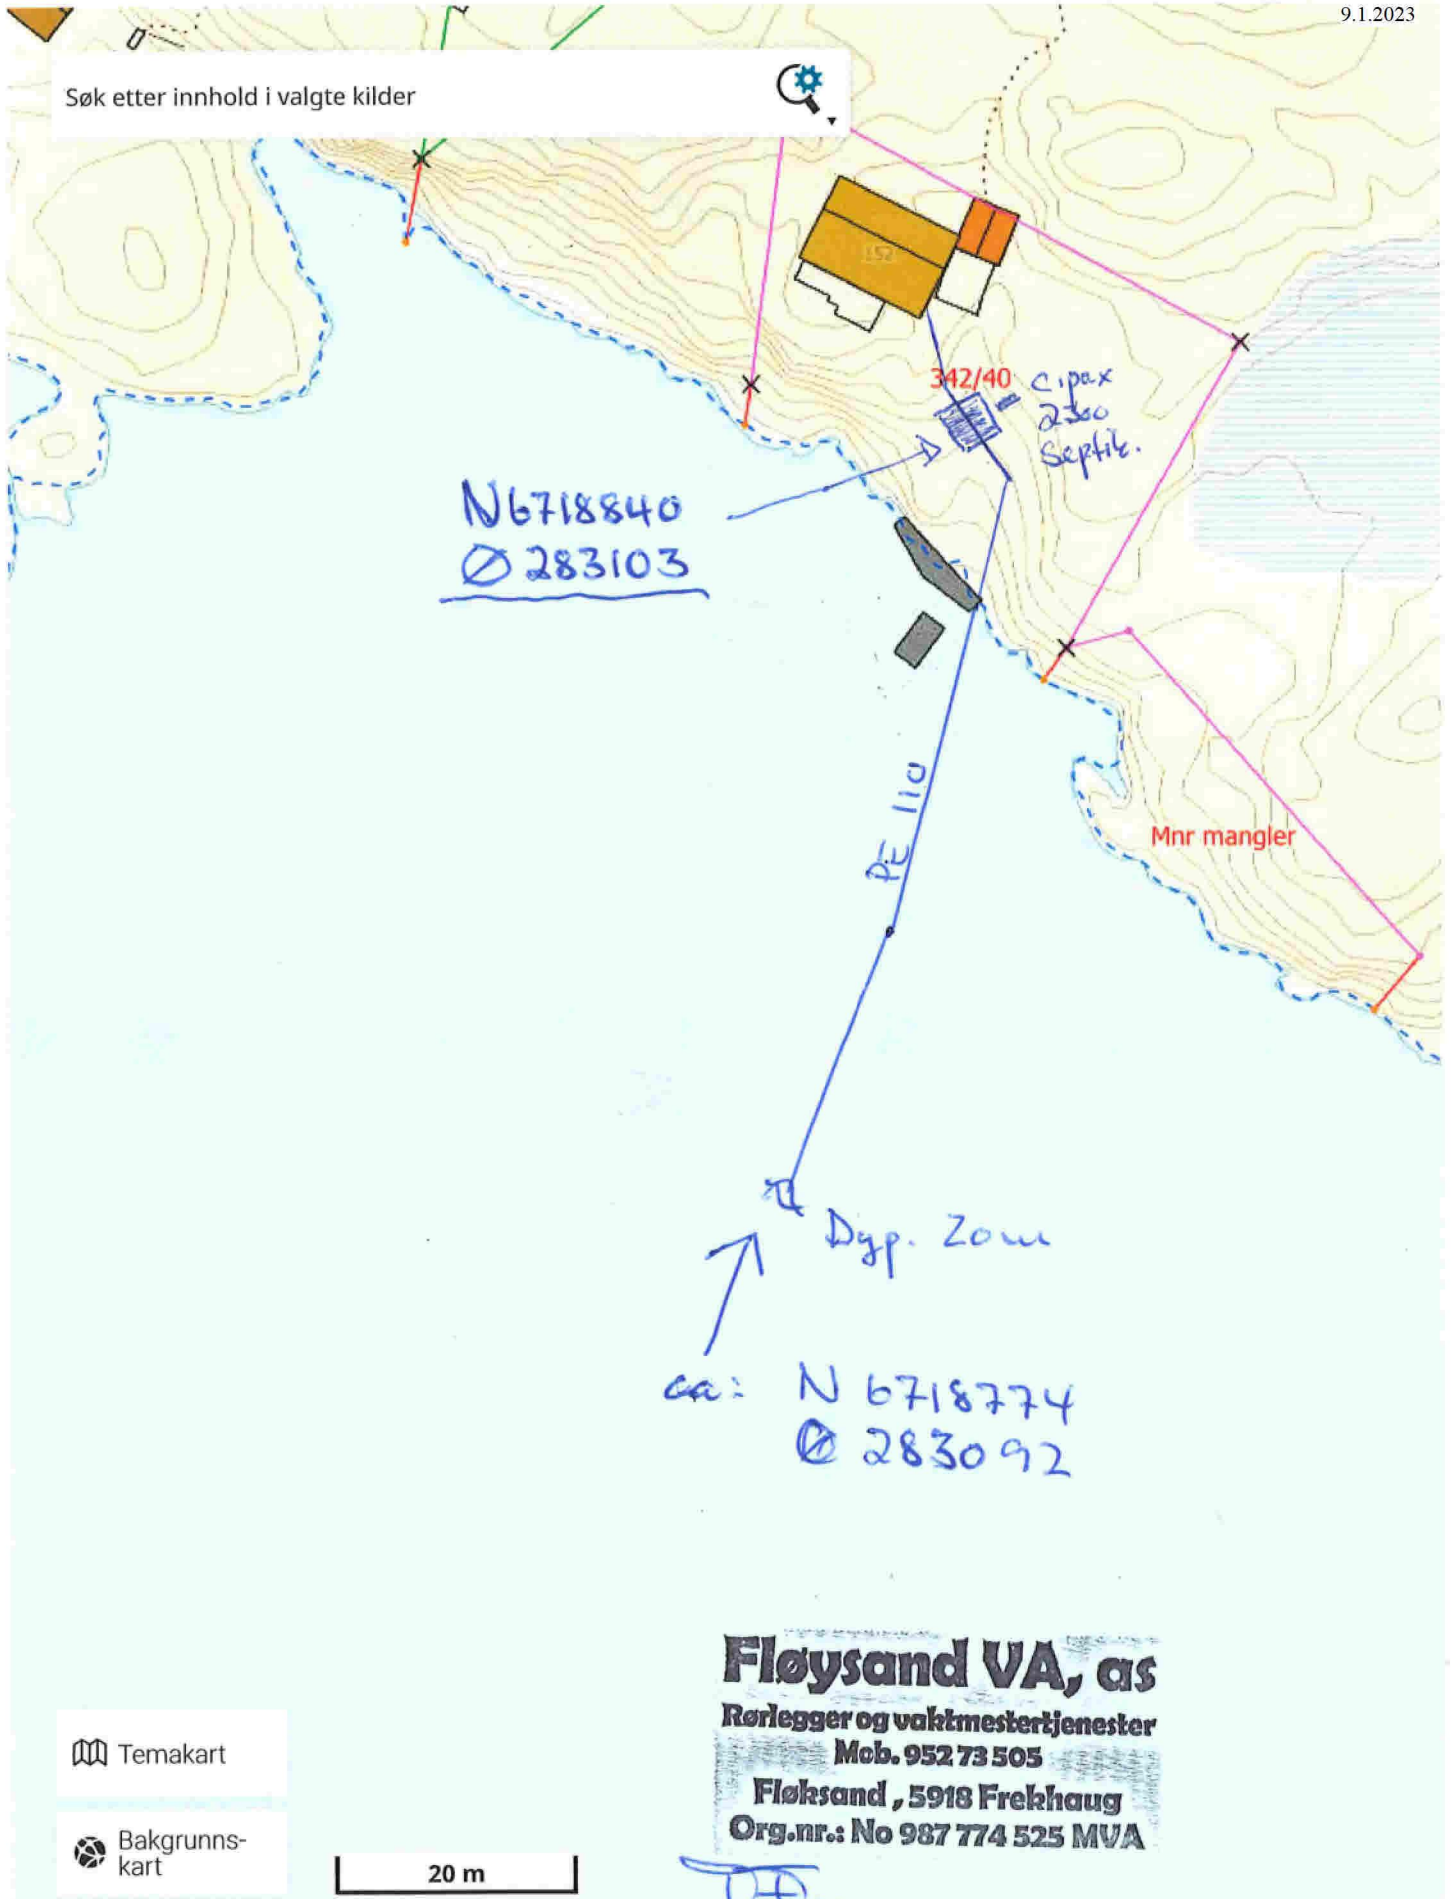

N6718840
Ø 283103

342/40 Cipeax
2300 Septik.

Mnr mangler

PE 110

Dyp. 20m

ca: N 6718774
Ø 283092

Temakart

Bakgrunns-
kart

20 m

Fløysand VA, as
 Rørlegger og vaktmestertjenester
 Mob. 952 73 505
 Fløysand, 5918 Frekhaug
 Org.nr.: No 987 774 525 MVA