


Ref. 21/1081 - 22/12013 / adr. Åmundsbøl 97, 5115
 Ulsel
 Roy Hellebø

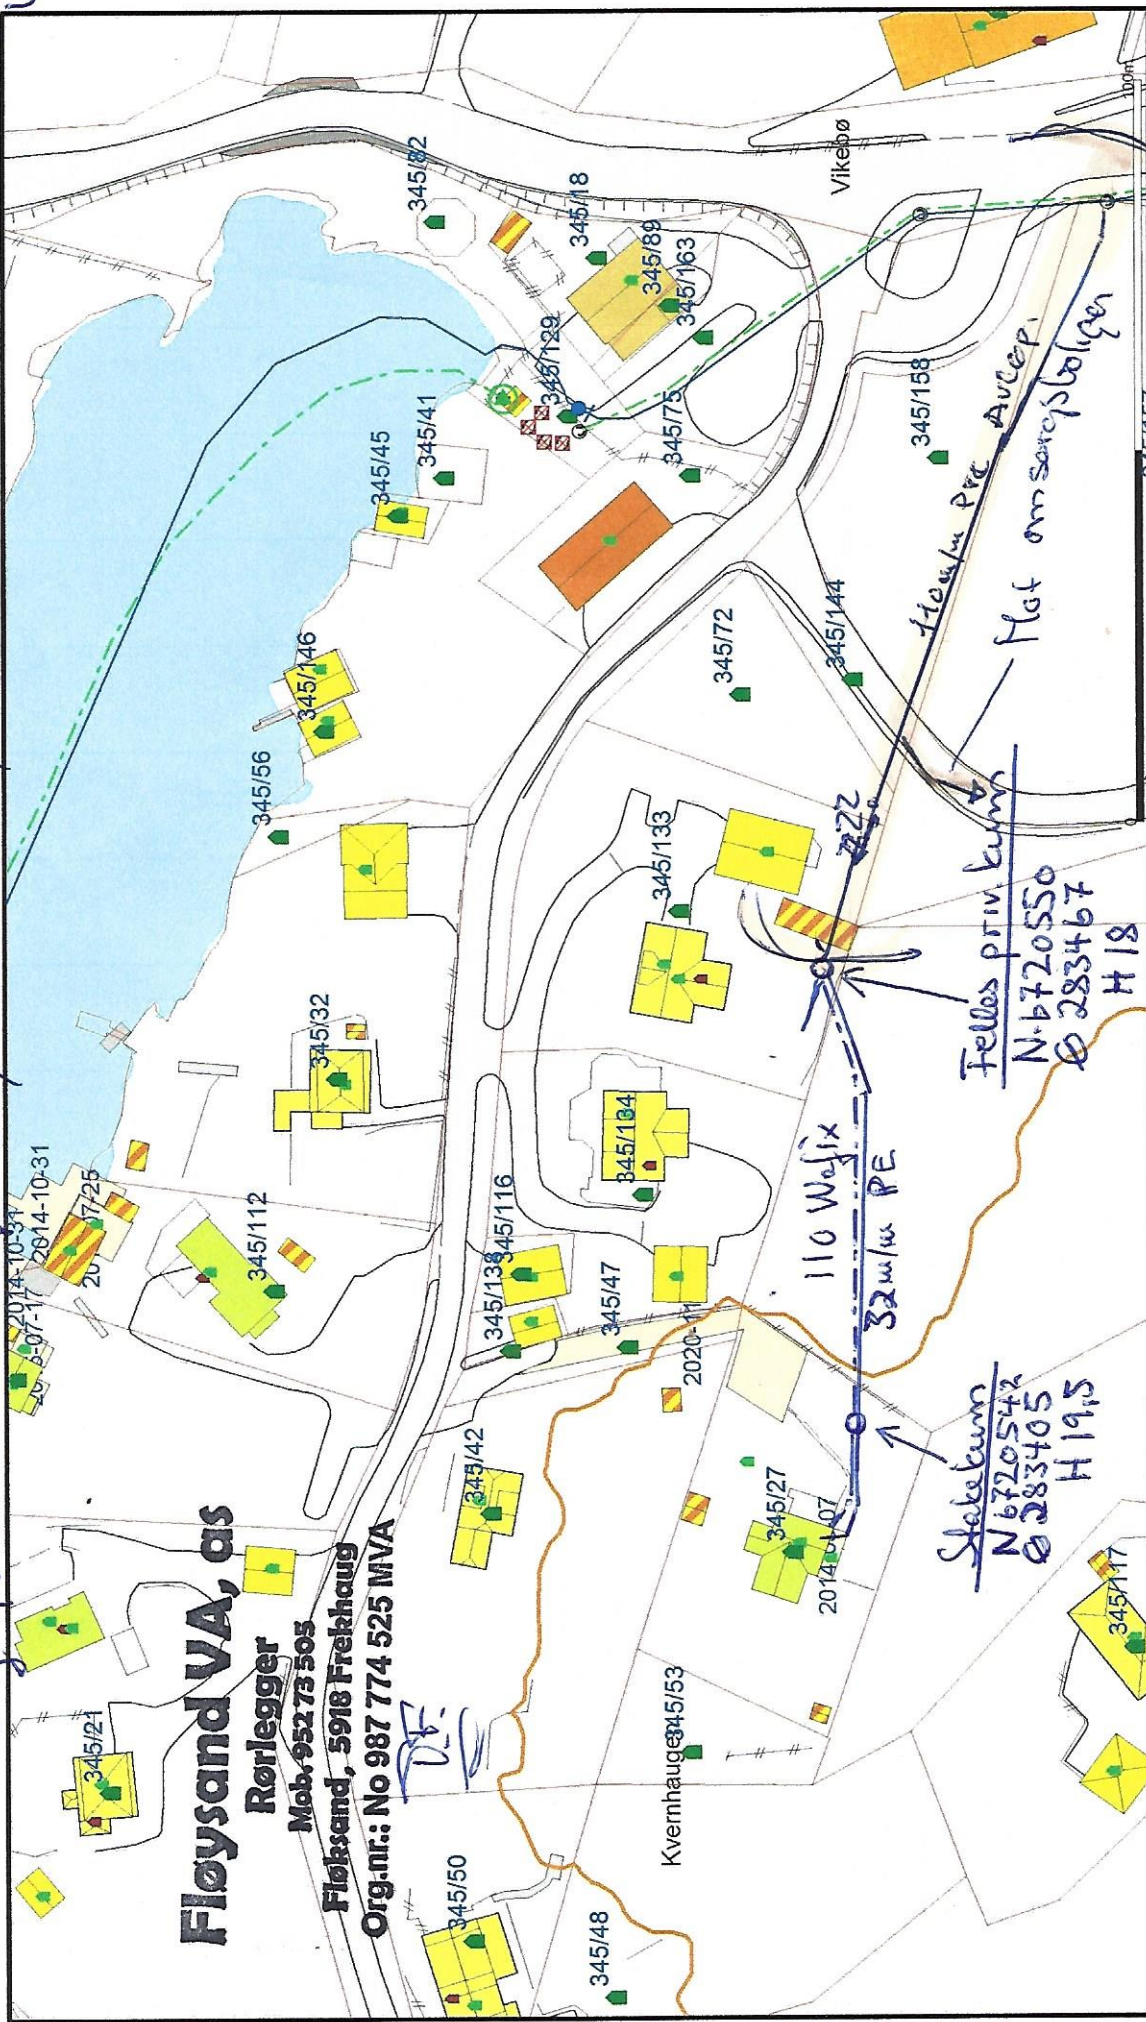

Fløysand VA, as
 Rørlegger
 Mob. 952 73 505
 Fløysand, 5918 Frekhaug
 Org.nr.: No 987 774 525 MVA

Alver kommune
 VVA Avdeling

Date: 2022.02.16
 Sign: AH

Målestokk
 1:1000

Måle Grenser
 Registrerte Grenser
 Udefinert grenser
 Terrengmåle grense
 Konstruert grensepunkt
 Bølg
 Bustad midlighet

Våningshus
 Større bustader
 Hytte/feriehuis
 Garasje/uthus
 Industiflager
 Andre bygg

Beliggenhet og høyder må oppfattes som orienterende.
 Koordinatsystem: EUREF89 - SONE 32 (EPSG:25832)
 Høydesystem: NN 2000 høyder (EPSG:5941)

Hovedslippebranz i felles kum, dette p.g.a. vannmetabel i røret.
 Har ikke tegnet inn felles ledninger da jeg ikke vet trasse (Hof dat kommunegale)

Ref. Margaret Halland