

# INNMÅLINGSTJENESTER AS



Organisasjonsnr. 979 927 703  
Bankgiro:3624 07 79751

Vår ref:  
Arvid Rikstad

Deres ref:

Dato:26.11.20.

## Stikningsskisse for Gnr.137 Bnr.144 og 109, Breimyra, Alver Kommune.

### HUS 1 og 2

<u>PUNKT</u>	<u>TEMA</u>	<u>X</u>	<u>Y</u>
05 1	5000	6719997.201	294475.081
05 2	5000	6720009.350	294486.540
05 3	5000	6719988.766	294508.364
05 4	5000	6719989.566	294509.119
05 5	5000	6719975.362	294524.177
05 6	5000	6719963.214	294512.718
05 7	5000	6719977.280	294497.805
05 8	5000	6719976.480	294497.051

### HUS 3

05 10	5000	6719934.575	294486.310
05 11	5000	6719926.964	294496.346
05 12	5000	6719925.001	294498.934
05 13	5000	6719928.005	294501.212
05 14	5000	6719929.968	294498.624
05 15	5000	6719933.016	294500.936
05 16	5000	6719935.131	294498.147
05 17	5000	6719940.941	294502.553
05 18	5000	6719941.847	294501.358
05 19	5000	6719953.480	294510.180
05 20	5000	6719954.084	294509.383
05 21	5000	6719956.911	294511.527
05 22	5000	6719959.129	294508.603
05 23	5000	6719956.302	294506.459
05 24	5000	6719961.091	294500.144
05 25	5000	6719955.039	294495.554
05 26	5000	6719953.830	294497.147
05 27	5000	6719948.054	294492.767
05 28	5000	6719947.147	294493.962
05 29	5000	6719941.331	294489.551
05 30	5000	6719940.424	294490.746

Kontoradresse:  
Telefon  
Kjersti K. Madsen  
Johnny Sandvik

Helgeplasset 144  
55 59 02 77 (76)  
Mob.tlf.90 78 72 08  
Mob.tlf.40 40 23 23

5148 Fyllingsdalen  
E.Post: innmal@innmal.no

**MUR C**

<u>PUNKT</u>	<u>TEMA</u>	<u>X</u>	<u>Y</u>
05 33	9990	6719993.280	294512.620
05 34	9990	6719998.450	294507.110
05 35	9990	6720015.560	294488.890

**SKJÆRING**

05 36	9990	6719998.150	294475.980
05 37	9990	6720005.350	294468.350

**MUR B OG E**

05 38	9990	6719964.980	294521.060
05 39	9990	6719968.310	294517.520
05 40	9990	6719970.420	294519.510
05 41	9990	6719967.090	294523.050

**MUR A**

05 42	9990	6719971.290	294496.820
05 43	9990	6719956.170	294515.170

Med vennlig hilsen  
Innmålingstjenester as



Kjersti K. Madsen



Kontoradresse:  
Telefon  
Kjersti K. Madsen  
Johnny Sandvik

Helgeplassen 144  
55 59 02 77 (76)  
Mob.tlf.90 78 72 08  
Mob.tlf.40 40 23 23


5148 Fyllingsdalen  
E.Post: [innmal@innmal.no](mailto:innmal@innmal.no)

Y 294500

# Skisse for Gnr.137 Bnr.144,109

## Breimyra, Alver Kommune

Y 294550

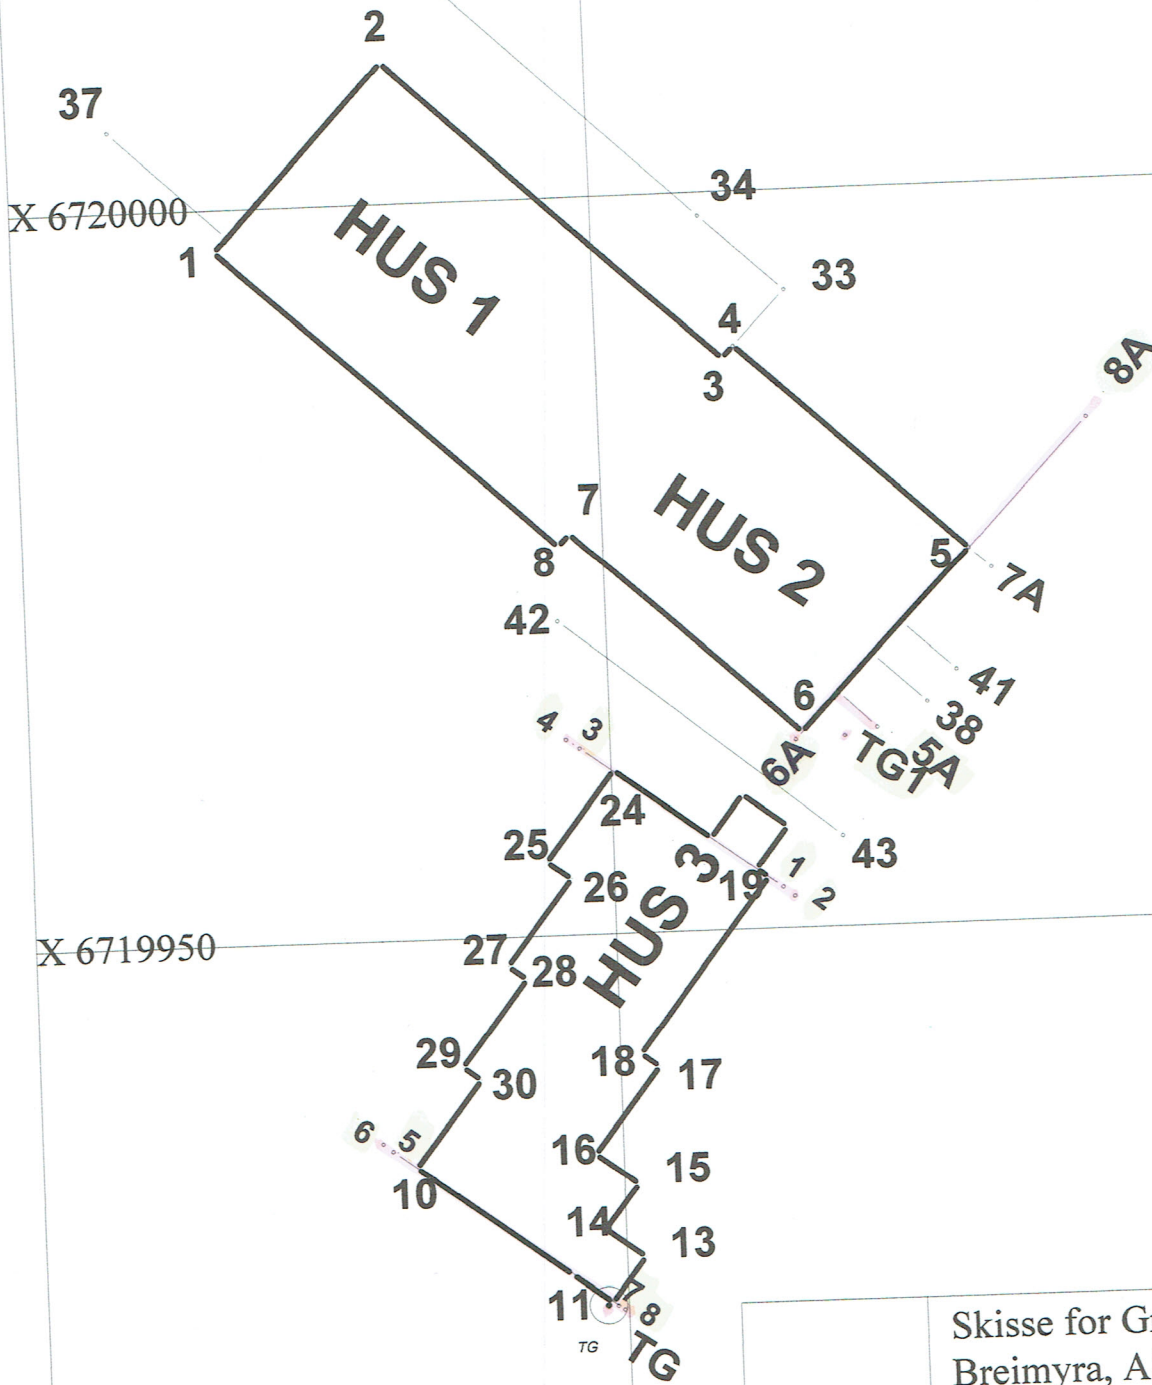

Skisse for Gnr.137 Bnr.144,109  
Breimyra, Alver Kommune  
Bolig Og Eiendom as  
Dato: 12/12/22

Målestokk 1:500

Innmålingstjenester as

*Ljerdrup K. Madsen*

137-144I

```

-00 FFFFFFFFFFFFFFFFFFFFFFFFFFFFFFFFFFFFFFFFFFFFFFFFFFFFFFFFFF
-01 000000000000 DDDDDDDDDDD VVVVVVVVVVVV KKKKKKKKKKKK 00000000000
-02 SSSSSSSSSS KKKKKKKK NNNNNNNN TTTTTTTT TTTTTTTT II.III Bk MMMMMMMM
-03 TTTTTTTTTT KKKKKKKK HHH.HHHH VVV.VVVV AAAA.AAA SS.SSS Bk MMMMMMMM
-04 TTTTTTTTTT KKKKKKKK HHH.HHHH DDDD.DDD AAAA.AAA SS.SSS Bk MMMMMMMM
-05 PPPPPPPPPP KKKKKKKK XXXXXXXX.XXX YYYYYYY.YYY ZZZZ.ZZZ Bk MMMMMMMM
-06 PPPPPPPPPP KKKKKKKK PPPPPPPP.PPP AAAAAAA.AAA ZZZZ.ZZZ Bk MMMMMMMM
-07 PPPPPPPPPP KKKKKKKK dXXXXXXXX.XXX dYYYYYY.YYY dZZZ.ZZZ Bk MMMMMMMM
-08 Epi E1 E2 E3 E4
-09_Pi Sammenheng FFFFFFFFFFFFFFFFFFFFFFFFFFFFFFFFFFFFFFFFFF MMMMMMMM
-00 Leica Geosystems AG
-00 Instrument: GX1230 GG Måledato: 22.06.2021
-00 Målejobb: 137-144I Operatør: Johnny Sandvik
-00 Jobbeskrivelse: kontroll på hus 3, Gnr.137 Bnr.144, Alver
-00 Målt i euref89 NN2000
09_91
05 1 9990 6719952.790 294511.123 62.261 0.032
05 2 9990 6719952.142 294511.865 62.254 0.023
09_99
09_91
05 3 9990 6719962.644 294497.973 62.291 0.024
05 4 9990 6719963.275 294497.092 62.284 0.024
09_99
09_91
05 5 9990 6719935.764 294484.783 62.280 0.023
05 6 9990 6719936.309 294484.128 62.261 0.017
09_99
09_91
05 7 9990 6719924.779 294499.282 62.202 0.022
05 8 9990 6719924.506 294499.707 62.304 0.019
09_99
00 TOPP GRMUR
09_39
05 TG 9990 6719924.829 294498.631 62.658 0.032
09_99

```

Innmålingstjenester A/s  
 26.12.22.  
 Kjersti K. Madsen

137INN

-00 FFFFFFFFFFFFFFFFFFFFFFFFFFFFFFFFFFFFFFFFFFFFFFFFFFFFFFFFFFFFFFFFFFFFFF  
-01 OOOOOOOOOOOO DDDDDDDDDDD VVVVVVVVVVVV KKKKKKKKKKKK OOOOOOOOOOOO  
-02 SSSSSSSSSS KKKKKKKK NNNNNNNN TTTTTTTT II.III Bk MMMMMMMM  
-03 TTTTTTTTTT KKKKKKKK HHH.HHHH VVV.VVVV AAAA.AAA SS.SSS Bk MMMMMMMM  
-04 TTTTTTTTTT KKKKKKKK HHH.HHHH DDDD.DDD AAAA.AAA SS.SSS Bk MMMMMMMM  
-05 PPPPPPPPPP KKKKKKKK XXXXXXXX.XXX YYYYYYY.YYY ZZZZ.ZZZ Bk MMMMMMMM  
-06 PPPPPPPPPP KKKKKKKK PPPPPPPP.PPP AAAAAAA.AAA ZZZZ.ZZZ Bk MMMMMMMM  
-07 PPPPPPPPPP KKKKKKKK dXXXXXXXX.XXX dYYYYYY.YYY dZZZ.ZZZ Bk MMMMMMMM  
-08 Epi E1 E2 E3 E4  
-09 Pi Sammenheng FFFFFFFFFFFFFFFFFFFFFFFFFFFFFFFFFFFFFFFFFFFFFF MMMMMMMM  
-00 Leica Geosystems AG  
-00 Instrument: GX1230 GG Måledato: 12.12.2022  
-00 Målejobb: 137INN Operatør:Kjersti K.Madsen  
-00 Jobbeskrivelse:kontroll av hus 1 og 2,137/144,109,Alver  
-00 Målt i euref89 NN2000  
09\_39  
05\_5A 9990 6719963.374 294517.697 62.786 0.047  
05\_6A 9990 6719962.727 294512.274 62.968 0.060  
05\_7A 9990 6719973.978 294525.636 63.032 0.059  
05\_8A 9990 6719983.881 294532.244 63.111 0.082  
05\_TG1 9990 6719962.897 294515.548 63.370 0.031  
09\_39

Innmålingstjenester A/s  
12.12.22.  
Kjersti K. Madsen