


Fra: Hogne Reikerås <hogne.reikeras@gmail.com>
Sendt: fredag 13. januar 2023 13:19
Til: Einar Aase
Emne: Re: Bruksendring

Da har jeg vert og fysisk målt.
Har et areal mellom innvendige vegger på 25 m2

fre. 13. jan. 2023 kl. 12:33 skrev Einar Aase <einar.aase@alver.kommune.no>:

Hei igjen,

Treng ei mindre supplering angående bruksareal (BRA) for arealet som vert søkt bruksendra frå bod til kjellarstove. Har du mogelegheit til å sende inn informasjon om kor stort bruksareal det er i kjellarstova?

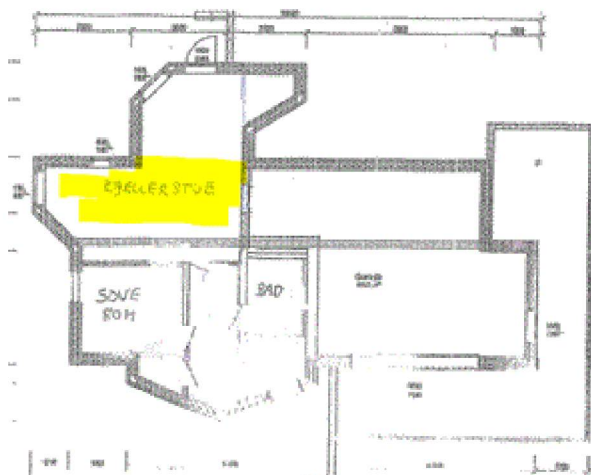

Legg elles til grunn at tiltak berre omfattar innvendig endring, og at areal framleis skal vurderast som ei bueining, slik du skriv i søknad.

Vennleg helsing
Einar Aase | Rådgjevar Plan og byggesak

Innbyggjarservice: +47 56 37 50 00
www.alver.kommune.no



Fra: Hogne Reikerås <hogne.reikerås@gmail.com>
Sendt: fredag 13. januar 2023 12:14
Til: Einar Aase <einar.aase@alver.kommune.no>
Emne: Re: Bruksendring

Håpar på svar i dag. tømmerne er klar til å begynne på mandag.

fre. 13. jan. 2023 kl. 12:05 skrev Einar Aase <einar.aase@alver.kommune.no>:

Hei,

Har dessverre hatt eit par saker som måtte prioriterast på nyåret. Skal sjå på saka no før eg tek helg. Satsar på å følgje opp ıla dagen, eller eventuelt over helga.

Vennleg helsing

Einar Aase | Rådgjevar Plan og byggesak

Innbyggjarservice: +47 56 37 50 00
www.alver.kommune.no



Fra: Hogne Reikerås <hogne.reikerås@gmail.com>
Sendt: fredag 13. januar 2023 10:41
Til: Einar Aase <einar.aase@alver.kommune.no>
Emne: Bruksendring

Jeg sendte inn søknad om bruksendring 23.12.2022.

Saksnummer 22/9096

gardnummer 137 bruksnummer 731

Det har nå gått tre uker siden søknaden var sendt, og byggesakstiden skulle således være utløpt. Kan jeg få tilbakemelding i dag?

Hilsen
Hogne Reikerås