

24/94

24/4

24/127

24/157

24/161

24/154

24/156

24/160

SP 160 P
VL 50 P

VL 40 P
SP-110-P

*SP 110
VL 32
stoppkran
stakepunkt*

Situasjonskart -

24/157
Jørgen Vabø

Dato: 18-01-2023



Målestokk: 1:350



Taknedløp på utsiden av vegg


Taknedløp på utsiden av vegg

Taknedløp på utsiden av vegg


Purus line sluk på denne veggen

Ny plassering dobbelservant

Badekar fjernes

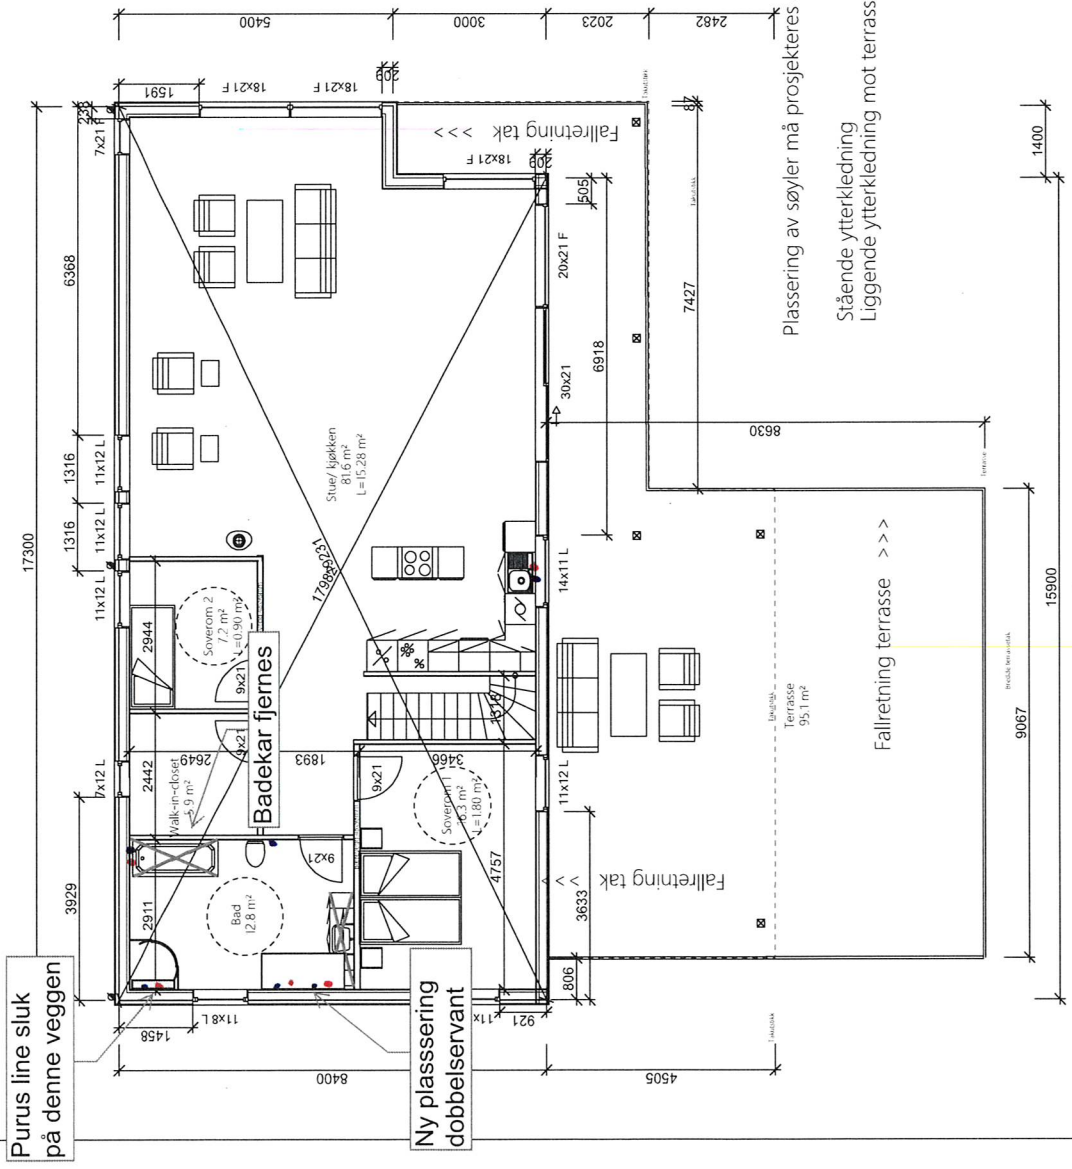

Plassering av søyler må prosjekteres av Bjelkelags leverandør
Stående ytterkledning
Liggende ytterkledning mot terrasse

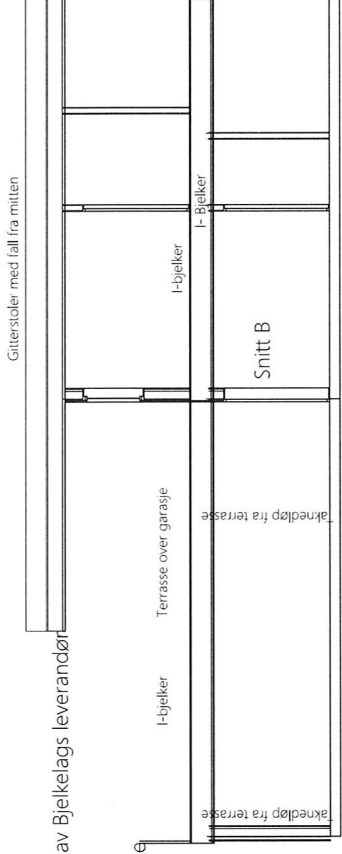

Plan 2 etasje

Snitt B

Enebolig



DDS-CAD

© Copyright av de byråene DDS-CAD. For informasjon om DDS-CAD, se www.dds-cad.no

DATA DESIGN SYSTEM

Tiltakshaver:	Jørgen Vabø
Byggeklasse:	Fammestad
Kommune:	Alver
Gnr./Bnr.:	24/157
Mål:	1 : 100
Team nr.:	503
Jørgen Vabø Enebolig	

Dato: 10.02.2022
 Teqn: o/vind
 Prosjekt nr.:
 Team nr.: 503