

Altan 3

Altan 2

Altan 1



2m

FASADE SØR

ISDALSTØBÅKKEN
101

Gbnr 137/259 - bygget

Gbnr 137/826 - areal
rundt

SØKNAD
OM
ALTANER

14.11.2022

ÅGE VIGLEIK NYHAMMER

KORRIGERT 24.9.17

Altan 4




2m


Altan 3




Altan 2

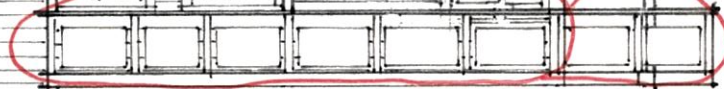

Altan 1

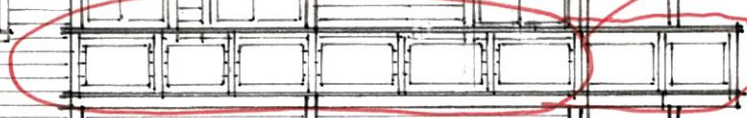

OFASADE VEST

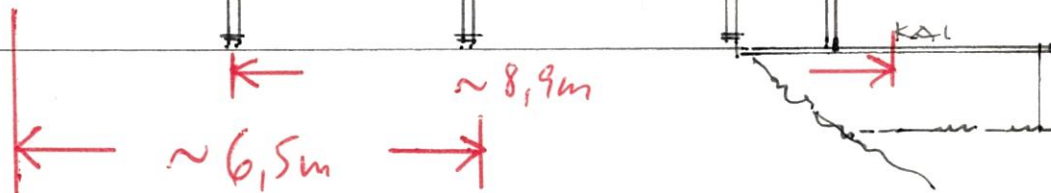


ÅGE VIGLEIK NYHAMMER

KORRIGERT 24.9.17

Godkjent "innebygde" altaner


Utkraging altan 4

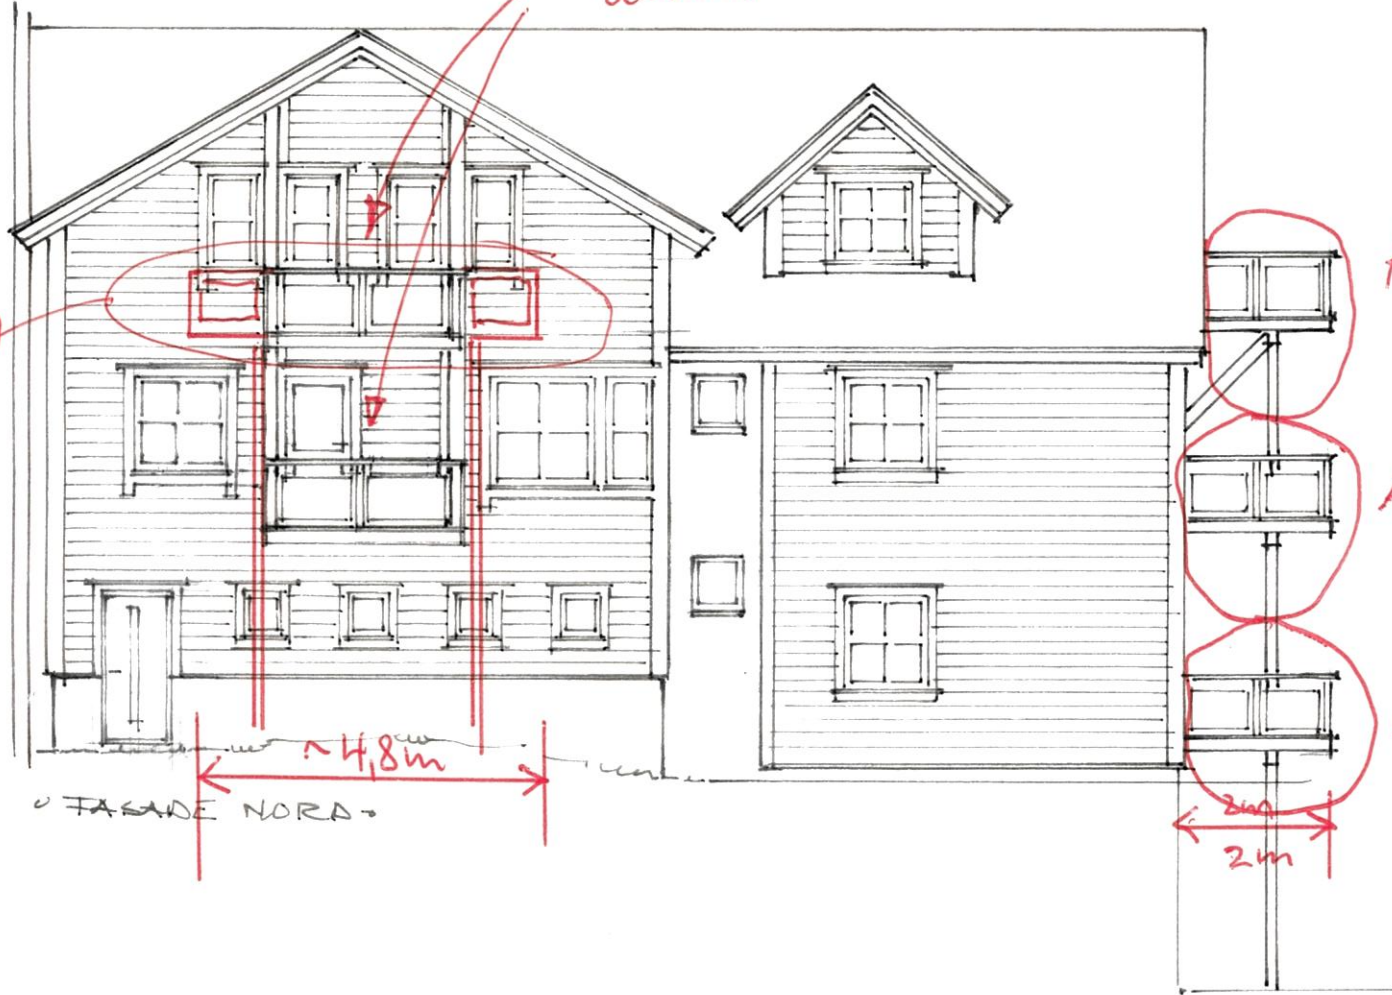

UTSÅDE NORD

ÅGE VIGLEIK NYHÅMNER

KORRIGERT 24.9.17

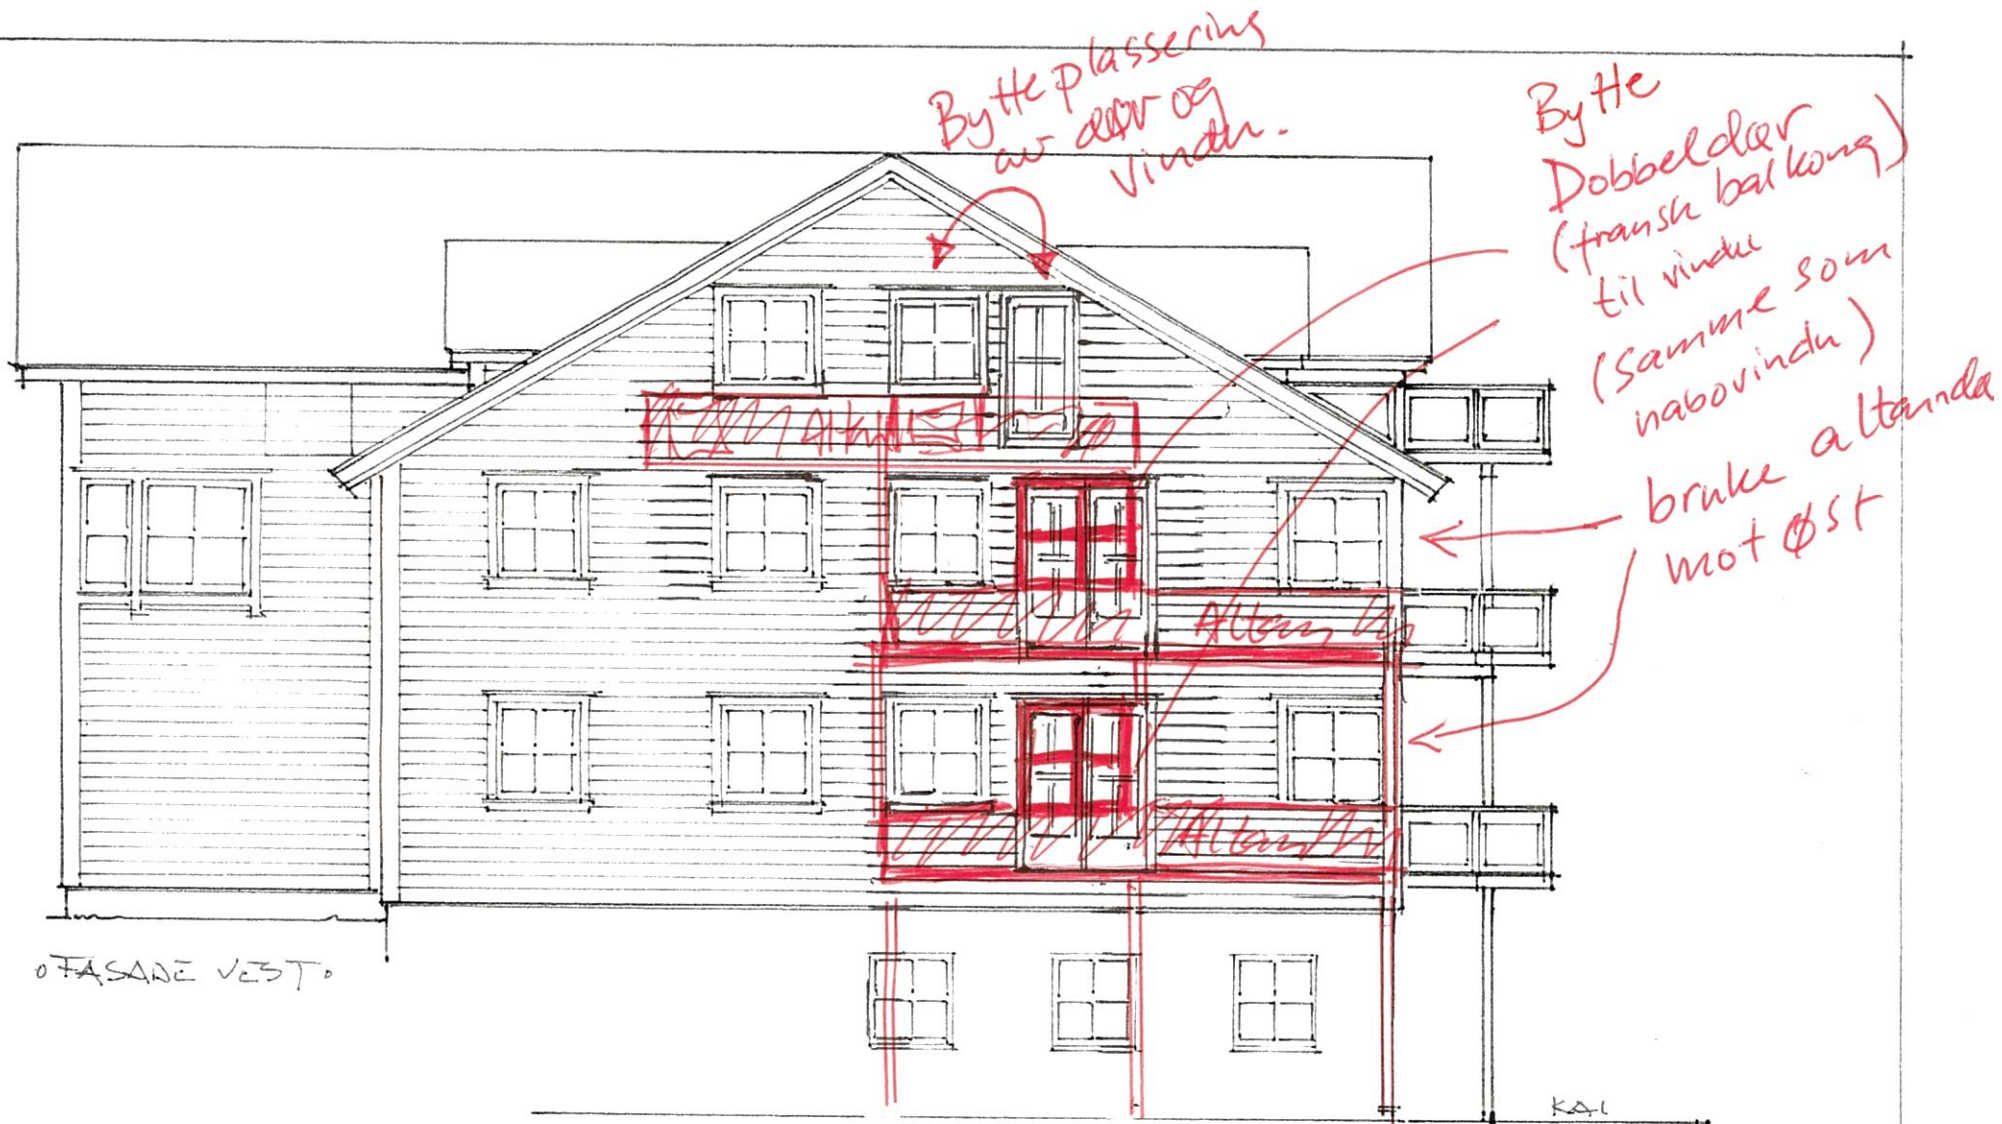

0 FASADE VEST

FASADEENDRINGER

GAVLVEGG (sør) :
VED GODKJENNING AV

ALTANER/BALKONER

1. etg bytte dobbeldør med vindu
2. etg bytte dobbeldør med vindu
- loft bytte plassering altandør og vindu

ÅGE VIGLEIK NYHAMMER

KORRIGERT 24.9.17

KORRIGERT 6.12.21