

Kartvedlegg til protokoll for oppmålingsforretning

Alver Kommune

N

Eigedom
484/3, ,

Saks nr
20228232


Oppdragnr

Rekvirent
Dagfinn Namtvedt

Forretningsdato
14/12/2022

Landmålar
Kjell Rune Standal

Målestokk 1:1400

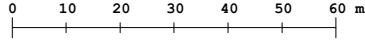

Beskriving/avtalar:

