



Thor Arne Maridal  
Moldekleivmarka 14  
5919 FREKHAUG

Referanser:  
Dykkar:  
Vår: 23/559 - 23/6056


Saksbehandlar:  
Anngunn Marie Gullbrå  
anngunn.gullbra@alver.kommune.no

Dato:  
23.01.2023

## Melding om registrert bygning unntatt søknadsplikt GBNR 327/222 Moldekleiv

Kommunen har registrert ferdig oppsatt bygg i matrikkelen etter opplysningar i innsendt melding frå deg innsendt 17.01 og supplert med etterspurte opplysningar i e-postar i går 22.01.

Bygget er konstruert i kartet og bygningsopplysningane er registrert i bygningsdelen i matrikkelen.

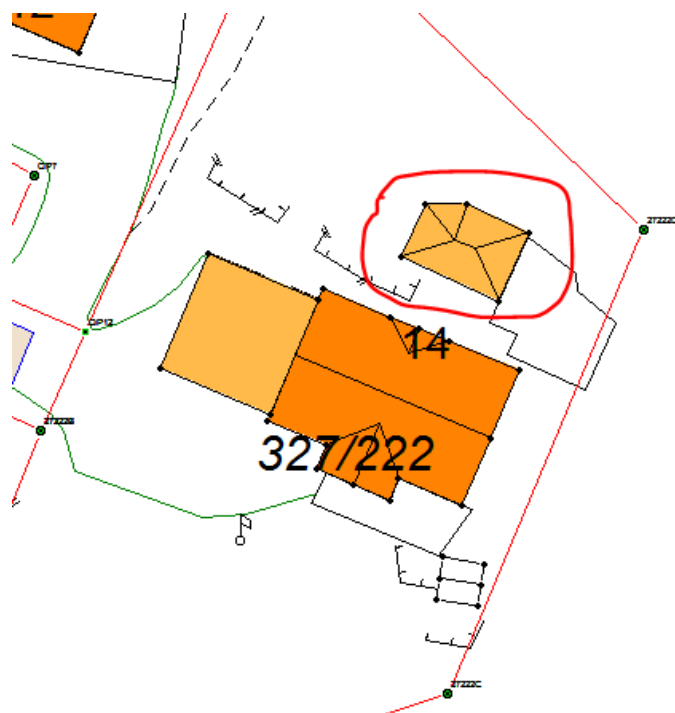

Ved denne registreringa av bygg utan søknadsplikt i kart og matrikkel, etter Plan- og bygningslova (PBL) §20-5, er det ikkje vurdert om oppsett bygg/ tilbygg oppfyller vilkåra for fritak frå søknadsplikt. I slike saker er det byggherre sitt ansvar å kontrollere at alle vilkår for å byggja unntatt søknad er til stades.

Registreringa i matrikkelen inneber då heller ikkje noko godkjenning av bygget etter PBL.

Vedlagt er matrikkelrapport som viser kva opplysningar som er registrert om bygget.

Med vennleg helsing  
Alver kommune, Kart og oppmåling

Anngunn Marie Gullbrå  
avdelingsingeniør

*Dette dokumentet er elektronisk godkjent og har difor ingen signatur.*

**Vedlegg:**

327-222-bygg u søknadsplikt

**Mottakarar:**

Thor Arne Maridal

Moldekleivmarka 14

5919

FREKHAUG