

Knut Runar Andersen  
Grønfjellet 71a  
5955 LINDÅS

Referanser:  
Dykkar:  
Vår: 23/709 - 23/6321


Saksbehandlar:  
Anngunn Marie Gullbrå  
anngunn.gullbra@alver.kommune.no

Dato:  
24.01.2023

## Melding om registrert bygning unntatt søknadsplikt - GBNR 108/192 Lindås

Kommunen har registrert ferdig oppsatt bygg i matrikkelen etter opplysningar i innsendt melding frå deg. Bygg unntatt søknadsplikt er tillatt der eigedommen er bebyd frå før. For å få dette bygget registrert har me vurdert 108/192 som tilleggsareal til den bebygde eigedommen 108/193.

Bygget er plassert ca i kart og bygningsopplysningane er registrert i bygningsdelen i matrikkelen. Bygget vil verte meir nøyaktig inneikna etter neste ny-kartlegging.

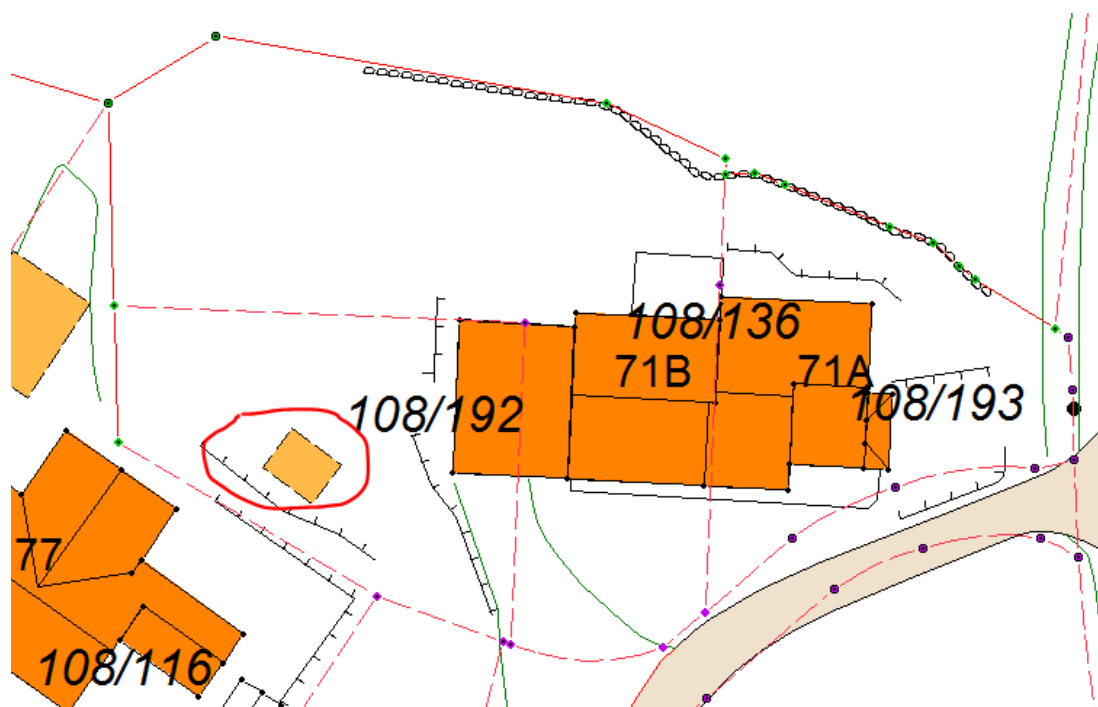

Ved denne registreringa av bygg utan søknadsplikt i kart og matrikkel, etter Plan- og bygningslova (PBL) §20-5, er det ikkje vurdert om oppsett bygg oppfyller vilkåra for fritak frå søknadsplikt. I slike saker er det byggherre sitt ansvar å kontrollere at alle vilkår for å byggja unntatt søknad er til stades.

Registreringa i matrikkelen inneber då heller ikkje noko godkjenning av bygget etter PBL.

Vedlagt er matrikkelrapport som viser kva opplysningar som er registrert om bygget.

Med vennleg helsing  
Alver kommune, Kart og oppmåling

Anngunn Marie Gullbrå  
avdelingsingeniør

*Dette dokumentet er elektronisk godkjent og har difor ingen signatur.*

**Vedlegg:**

108-192-bygg u søknadsplikt

**Mottakarar:**

Knut Runar Andersen

Grønfjellet 71a

5955

LINDÅS