


Vann og spillvann monteres  
 i søtøft forde 15 m.  
 resten på brøttenes  
 Alt frøstålves

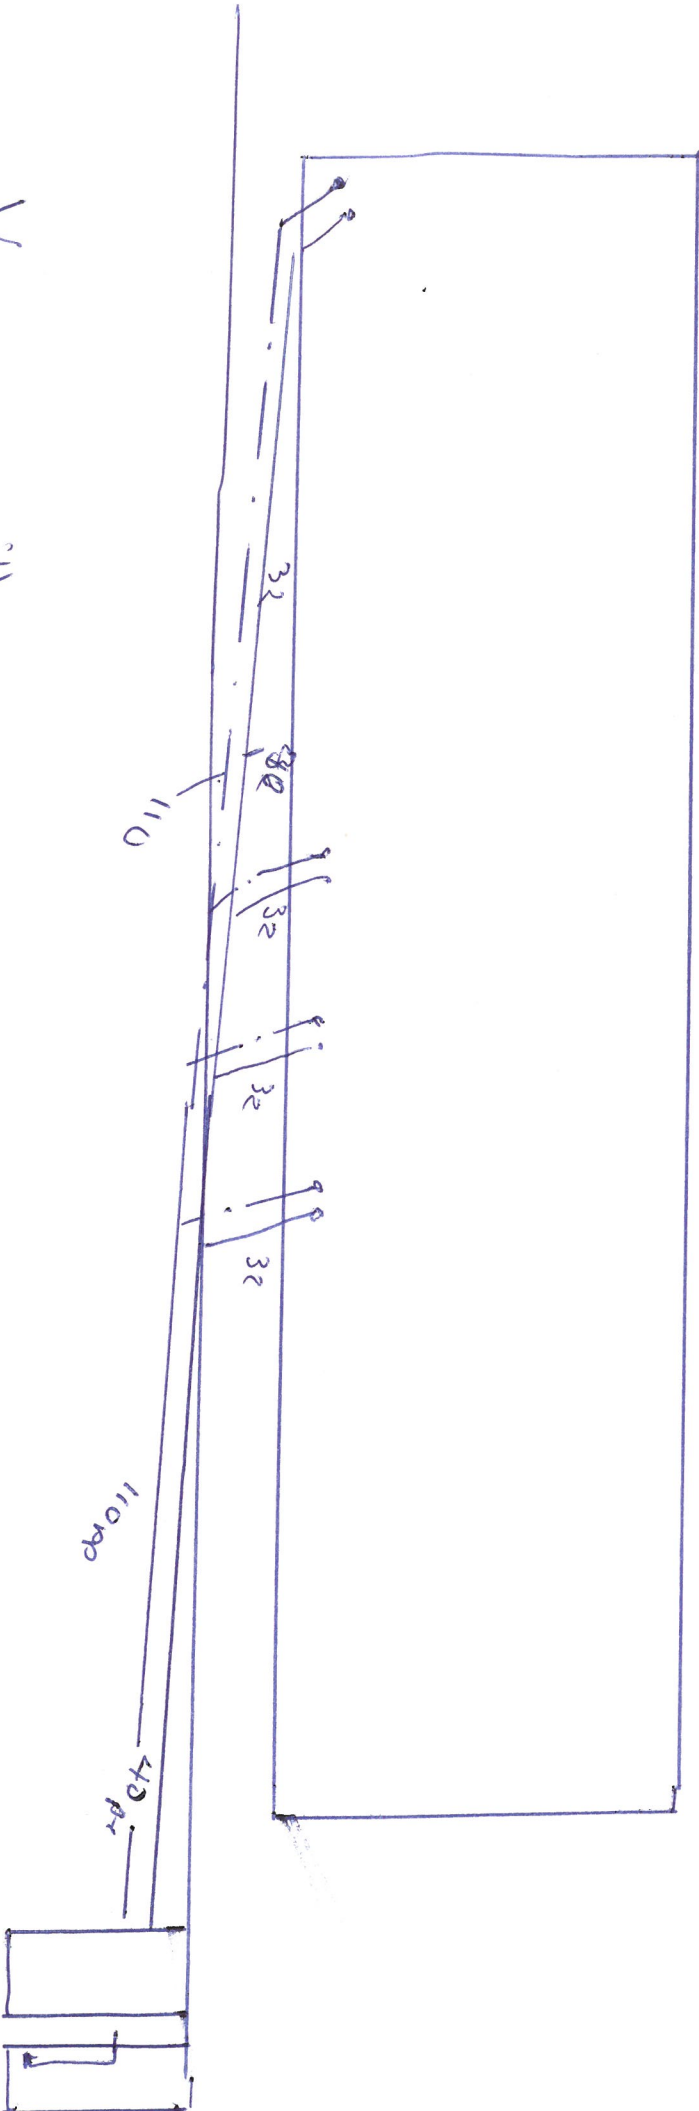

40 pr tilkøbler i ventem med  
 mellomstille under beavnkule  
 Spillvann ferses inn i spillvannslin med  
 Paknis og ned til bunnprofil.