

SITUASJONSKART


Gnr/Bnr:
Adresse:
Eigar/søkar:
Kvalitet :

Gjeldande plan :
Planformål :
Vår referanse:
Sign.



Målestokk: 1:1000
Dato: 04.01.2023

- Gjerde
- Usikker eigedomsgrense
- Målt eigedomsgrense
- Bolighus
- Andre bygg

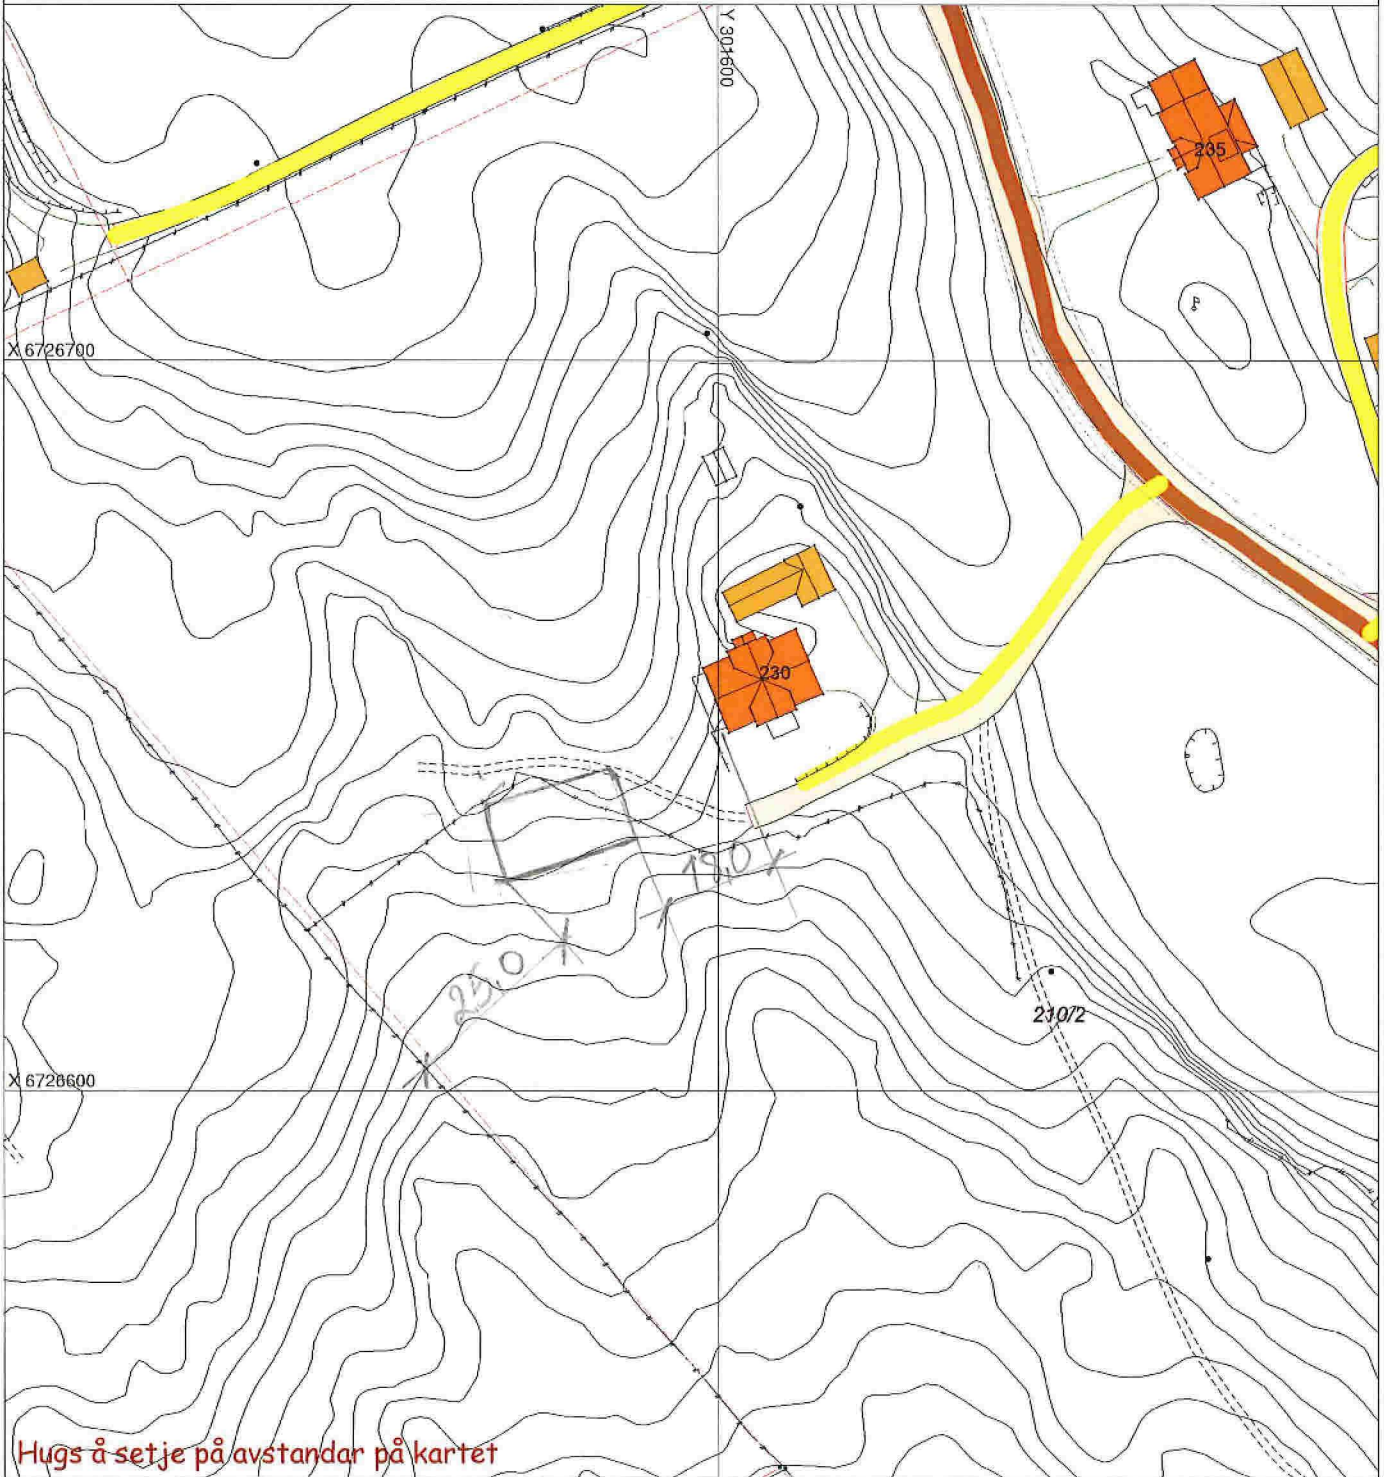

Hugs å setje på avstandar på kartet

SITUASJONSPLAN

Tiltak

Underskrift Situasjonsplan _____ Dato _____