



Advokat Vegard Nataas
Kalfarveien 69A
5022 BERGEN

Referanser:
Dykkar:
Vår: 22/5059 - 23/6967

Saksbehandlar:
Kjartan Medaas
kjartan.medaas@alver.kommune.no

Dato:
26.01.2023


Førebels svar med trong for avklaring - gbnr 323/567 Frekhaug


Tiltak: Søknad om arealoverføring. Offentleg veg.
Byggjestad: Gbnr 323/567
Tiltakshavar: Boligbygg Vest AS
Ansvarleg søkjar: Advokat Vegard Nataas

Kommunen stadfestar å ha motteke tilleggsinformasjon/ innmålingsdata for veg den 14.12.2022.

Sakshandsamar har vore i kontakt med avdeling for forvaltning av veg i Alver kommune. Det avklarast om den frådeltte parsellen skal avgrensast i sør til der gbnr 323/567 møter grensa mot gbnr 323/80. Vist med raud strek på reguleringsplankart under. Slik sakshandsamar forstår vegavdelinga ønskjer dei slik avgrensing. Alternativt om omsøkt vegparsell skal avsluttast som vist i mottekne innmålingsdata.

Vidare vert det gjort merksam på at ein ikkje kan dele frå areal frå andre eigedomar enn gbnr 323/567 utan eigarane sine samtykker. Mindre delar av innmålt veg går inn på naboeigedomar. Sjå døme under. Blå strek= innmålingsdata.

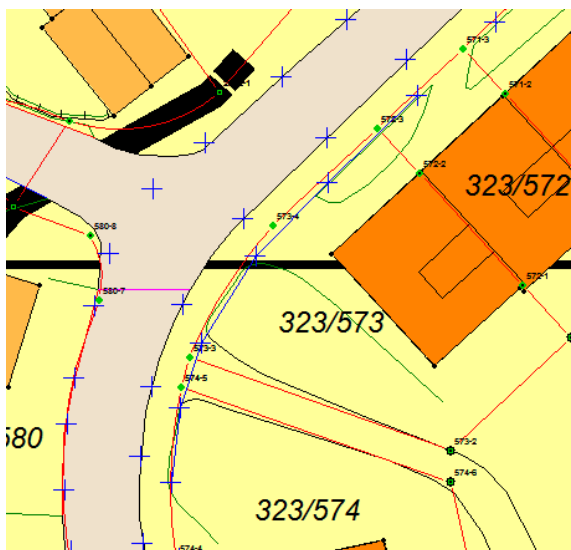

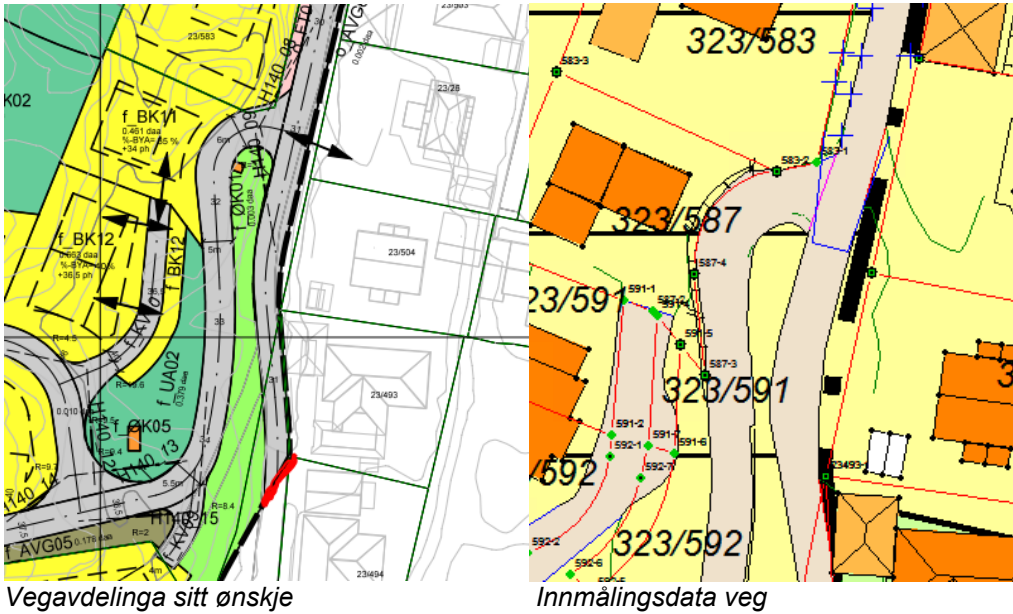

Med vennleg helsing
Alver kommune, Plan og byggesak

Kjartan Medaas
avdelingsingeniør

Dette dokumentet er elektronisk godkjent og har difor ingen signatur.

Mottakarar:

Advokat Vegard Nataas

Kalfarveien 69A

5022

BERGEN