



Terje Haukeland  
Vetåsvegen 25  
5938 SÆBØVÅGEN

Referanser:  
Dykkar:  
Vår: 23/1365 - 23/13461


Saksbehandlar:  
Anngunn Marie Gullbrå  
anngunn.gullbra@alver.kommune.no

Dato:  
17.02.2023

## Melding om registrert tilbygg unntatt søknadsplikt - gbnr 483/17 Haukeland nordre

Kommunen har registrert ferdig oppsatt bygg i matrikkelen etter opplysningar i innsendt melding frå deg.

Tilbygget er plassert ca i kart ( fasadeliv) og bygningsopplysningane er registrert i bygningsdelen i matrikkelen. Bygget vil verte meir nøyaktig innteikna etter neste nykartlegging. Tilbygget er registrert på bnr 17, der også bustaden er registrert. Dette fordi me berre skal ha ein eigedomspeikar til eit bygg.

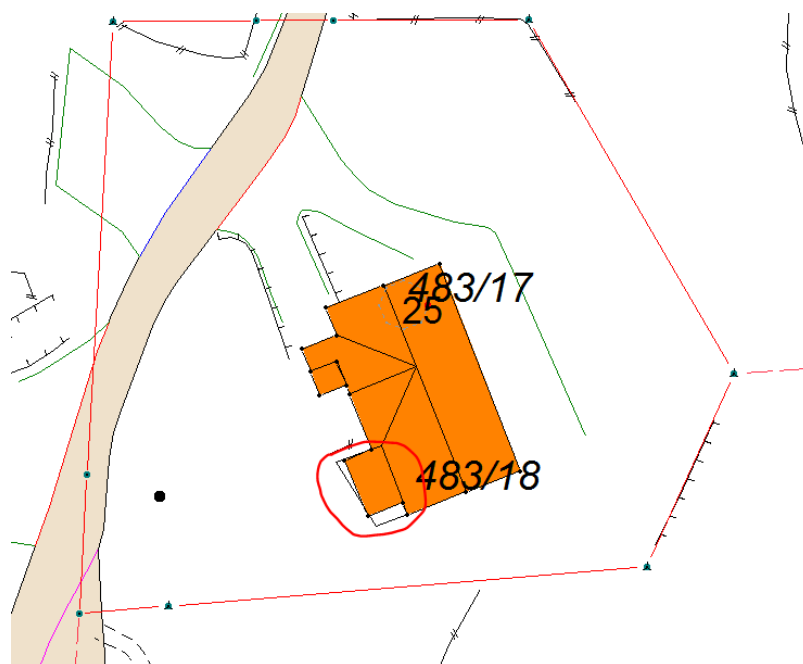

Ved denne registreringa av tilbygg utan søknadsplikt i kart og matrikkel, etter Plan- og bygningslova (PBL) §20-5, er det ikkje vurdert om oppsett tilbygg oppfyller vilkåra for fritak frå søknadsplikt. I slike saker er det byggherre sitt ansvar å kontrollere at alle vilkår for å byggja unntatt søknad er til stades.

Registreringa i matrikkelen inneber då heller ikkje noko godkjenning av bygget etter PBL.

Vedlagt er matrikkelrapport som viser kva opplysningar som er registrert om tilbygget i matrikkelen.

Med vennleg helsing  
Alver kommune, Kart og oppmåling

Anngunn Marie Gullbrå  
avdelingsingeniør

*Dette dokumentet er elektronisk godkjent og har difor ingen signatur.*

**Vedlegg:**

483-17-tilbygg u søknadsplikt

**Mottakarar:**

Terje Haukeland

Vetåsvegen 25

5938

SÆBØVÅGEN