

**For matrikkeleining:**

Kommune: 4631 - ALVER
Gardsnummer: 323
Bruksnummer: 631

Utskriftsdato/klokkeslett: 22.02.2023 kl. 13:37

Produsert av: Morten Mangerøy Helland

Attestert av: Alver kommune

Orientering om matrikkelbrev

Matrikkelbrevet er heimla i «Lov om eigedomsregistrering» (matrikkellova) av 17. juni 2005. Etter definisjonen i matrikkellova § 3 d) er matrikkelbrevet ei attestert utskrift av matrikkelen som viser alle registrerte opplysningar om ei matrikkeleining ved oppgjeven dato.

Om heilskap og nøyaktigheit i matrikkelbrevet

Matrikkelen vart etablert ved konvertering av data frå tidlegare register. Det kan variere kor gode slike data er med omsyn til heilskap og nøyaktigheit. I enkelte tilfelle kan grensepunkt og grenselinjer mangle heilt eller delvis, eller vere feil registrerte. Det kan også vere feil og manglar ved registrert bygnings- og adresseinformasjon. Heilskap og kartfestingsnøyaktigheit er oftast betre innanfor enn utanfor tettbygde strøk. Ver merksam på at oppgjeve areal for mange matrikkeleiningar og bygg er usikre.

For utfyllande informasjon: www.kartverket.no/matrikkelbrev

Matrikkeleining

Matrikkeleiningstype: Grunneigedom
Bruksnamn:
Etableringsdato: 31.01.2023
Skyld: 0
Er tinglyst: Ja
Har festegrunnar: Nei
Er seksjonert: Nei

Det er ikkje registrert bygg på matrikkeleininga.

Arealrapport

Tekst	Areal	Kommentar
Utrekna areal for 323 / 631	60,1 m2	

Eigarforhold

Tinglyste eigarforhold

Rolle	Status	Føds.d./org.nr	Namn	Brukseinin	Adresse	Andel
Heimelshavar		011042	BENGTSON ARVID RAGNAR		LØYPETONA 70 5918 FREKHAUG	1 / 220
Heimelshavar		270453	BENGTSON INGER ELIN		LØYPETONA 70 5918 FREKHAUG	1 / 220
Heimelshavar		191188	FLØYSAND ANDERS		TEPPEROTVEGEN 13 5355 KNARREVIK	1 / 55
Heimelshavar		829350122	JM NORGE AS		Postboks 453 1327 LYSAKER	2 / 55
Heimelshavar		300755	LANGENES ELIN HALVORSEN		FURUFLATEN 15 5600 NORHEIMSUND	1 / 220
Heimelshavar		070652	LANGENES STEINAR		FURUFLATEN 15 5600 NORHEIMSUND	1 / 220
Heimelshavar			Matrikkeleining 4631 - 323 / 24			1 / 55
Heimelshavar			Matrikkeleining 4631 - 323 / 548 / 0 / 1			1 / 55
Heimelshavar			Matrikkeleining 4631 - 323 / 548 / 0 / 3			1 / 55
Heimelshavar			Matrikkeleining 4631 - 323 / 548 / 0 / 4			1 / 55
Heimelshavar			Matrikkeleining 4631 - 323 / 548 / 0 / 5			1 / 55
Heimelshavar			Matrikkeleining 4631 - 323 / 548 / 0 / 6			1 / 55
Heimelshavar			Matrikkeleining 4631 - 323 / 548 / 0 / 8			1 / 55
Heimelshavar			Matrikkeleining 4631 - 323 / 548 / 0 / 9			1 / 55
Heimelshavar			Matrikkeleining 4631 - 323 / 548 / 0 / 10			1 / 55
Heimelshavar			Matrikkeleining 4631 - 323 / 548 / 0 / 11			1 / 55
Heimelshavar			Matrikkeleining 4631 - 323 / 548 / 0 / 12			1 / 55

Rolle	Status	Føds.d./org.nr	Namn	Brukseinin	Adresse	Andel
Heimelshavar			Matrikkeleining 4631 - 323 / 548 / 0 / 13			1 / 55
Heimelshavar			Matrikkeleining 4631 - 323 / 548 / 0 / 14			1 / 55
Heimelshavar			Matrikkeleining 4631 - 323 / 548 / 0 / 15			1 / 55
Heimelshavar			Matrikkeleining 4631 - 323 / 548 / 0 / 16			1 / 55
Heimelshavar			Matrikkeleining 4631 - 323 / 548 / 0 / 17			1 / 55
Heimelshavar			Matrikkeleining 4631 - 323 / 548 / 0 / 18			1 / 55
Heimelshavar			Matrikkeleining 4631 - 323 / 548 / 0 / 19			1 / 55
Heimelshavar			Matrikkeleining 4631 - 323 / 548 / 0 / 20			1 / 55
Heimelshavar			Matrikkeleining 4631 - 323 / 548 / 0 / 21			1 / 55
Heimelshavar			Matrikkeleining 4631 - 323 / 548 / 0 / 23			1 / 55
Heimelshavar			Matrikkeleining 4631 - 323 / 548 / 0 / 24			1 / 55
Heimelshavar			Matrikkeleining 4631 - 323 / 548 / 0 / 25			1 / 55
Heimelshavar			Matrikkeleining 4631 - 323 / 548 / 0 / 26			1 / 55
Heimelshavar			Matrikkeleining 4631 - 323 / 548 / 0 / 27			1 / 55
Heimelshavar			Matrikkeleining 4631 - 323 / 548 / 0 / 28			1 / 55
Heimelshavar			Matrikkeleining 4631 - 323 / 548 / 0 / 30			1 / 55
Heimelshavar			Matrikkeleining 4631 - 323 / 548 / 0 / 31			1 / 55
Heimelshavar			Matrikkeleining 4631 - 323 / 548 / 0 / 32			1 / 55
Heimelshavar			Matrikkeleining 4631 - 323 / 548 / 0 / 33			1 / 55
Heimelshavar			Matrikkeleining 4631 - 323 / 548 / 0 / 34			1 / 55
Heimelshavar			Matrikkeleining 4631 - 323 / 548 / 0 / 35			1 / 55
Heimelshavar			Matrikkeleining 4631 - 323 / 548 / 0 / 36			1 / 55
Heimelshavar			Matrikkeleining 4631 - 323 / 548 / 0 / 37			1 / 55
Heimelshavar			Matrikkeleining 4631 - 323 / 549			1 / 55
Heimelshavar			Matrikkeleining 4631 - 323 / 550			1 / 55
Heimelshavar			Matrikkeleining 4631 - 323 / 551			1 / 55
Heimelshavar			Matrikkeleining 4631 - 323 / 552			1 / 55
Heimelshavar			Matrikkeleining 4631 - 323 / 553			1 / 55
Heimelshavar			Matrikkeleining 4631 - 323 / 555			1 / 55
Heimelshavar			Matrikkeleining 4631 - 323 / 556			1 / 55
Heimelshavar			Matrikkeleining 4631 - 323 / 557			1 / 55
Heimelshavar			Matrikkeleining 4631 - 323 / 558			1 / 55
Heimelshavar			Matrikkeleining 4631 - 323 / 559			1 / 55
Heimelshavar			Matrikkeleining 4631 - 323 / 560			1 / 55
Heimelshavar			Matrikkeleining 4631 - 323 / 561			1 / 55
Heimelshavar			Matrikkeleining 4631 - 323 / 562			1 / 55
Heimelshavar			Matrikkeleining 4631 - 323 / 563			1 / 55
Heimelshavar			Matrikkeleining 4631 - 323 / 564			1 / 55
Heimelshavar			Matrikkeleining 4631 - 323 / 565			1 / 55
Heimelshavar			Matrikkeleining 4631 - 323 / 566			1 / 55

Oversikt over teigar

(EUREF89 UTM Sone 32)

Løpenr	Type	Hovudteig	Nord	Aust	Høgde	Areal	Merknader
1	Teig	Ja	6714061	293587		60,1 m2	

Forretningar der matrikkeleininga er involvert

Forretning Forretningstype Årsak til feilretting	Forretningsdokumentdato Kommunal saksreferanse Nettadresse (URL) Annan referanse	Status	Tinglysing	Endra dato	Matrikkelføring Signatur Dato
Opprett ny grunneigedom ved frådeling	24.11.2022	Tinglyst		02.02.2023	hellmort 25.01.2023
Oppmålingsforretning	22/5924				
			Rolle	Matrikkeleining	Arealendring
			Avgjevar	4631 - 323/547	-60,1
			Mottakar	4631 - 323/631	60,1
			Berørt	4631 - 323/509	0

Landmålarnummer Namn

000201 MORTEN MANGERØY HELLAND

Forretningar der matrikkeleininga er berørt


Forretning Forretningstype Årsak til feilretting	Forretningsdokumentdato Kommunal saksreferanse Nettadresse (URL) Annan referanse	Status	Tinglysing	Endra dato	Matrikkelføring Signatur Dato
--	---	--------	------------	------------	----------------------------------

Forretning Forretningstype Årsak til feilretting	Forretningsdokumentdato Kommunal saksreferanse Nettadresse (URL) Annan referanse	Status	Tinglysing	Endra dato	Matrikkelføring Signatur Dato
Opprett ny grunneigedom ved frådelling	24.11.2022	Tinglyst		25.01.2023	hellmort 25.01.2023
Oppmålingsforretning	22/5924	Rolle	Matrikkeleining		Arealendring
		Avgjevar	4631 - 323/509		-3 071,7
		Mottakar	4631 - 323/632		3 071,8
		Berørt	4631 - 323/3		0
		Berørt	4631 - 323/29		0
		Berørt	4631 - 323/34		0
		Berørt	4631 - 323/161		0
		Berørt	4631 - 323/529		0
		Berørt	4631 - 323/530		0
		Berørt	4631 - 323/547		0
		Berørt	4631 - 323/569		0
		Berørt	4631 - 323/609		0
		Berørt	4631 - 323/630		0
		Berørt	4631 - 323/631		0

Landmålarnummer	Namn
000201	MORTEN MANGERØY HELLAND


Oversiktskart for 323 / 631

Målestokk 1:1 000
EUREF89 UTM Sone 32

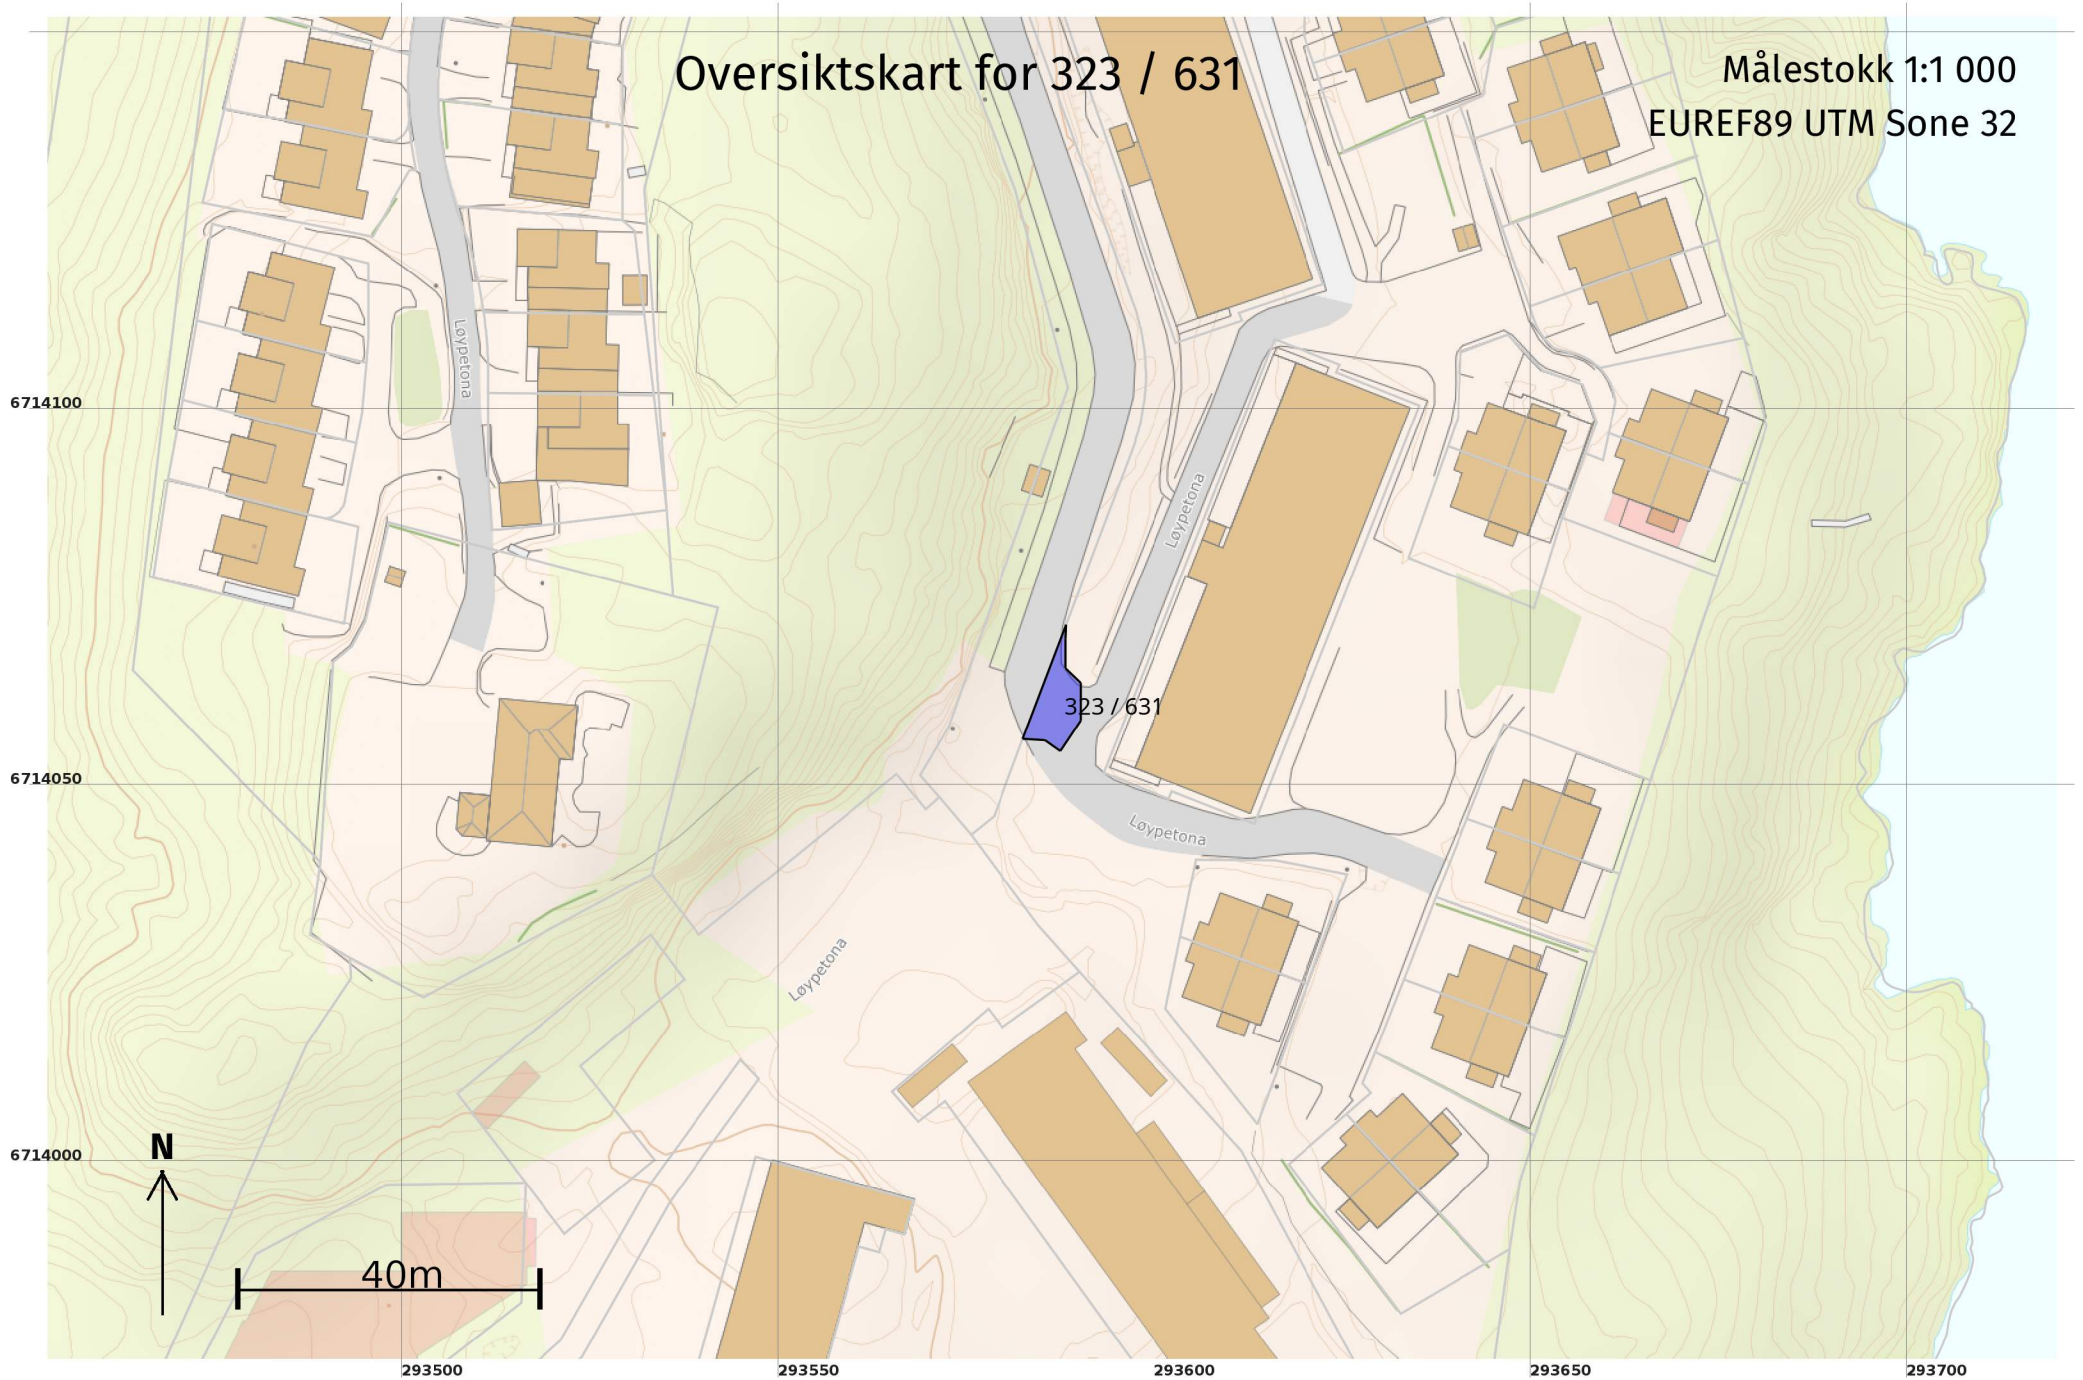

Teig 1 (Hovudteig)
323 / 631

Målestokk 1:250
EUREF89 UTM Sone 32

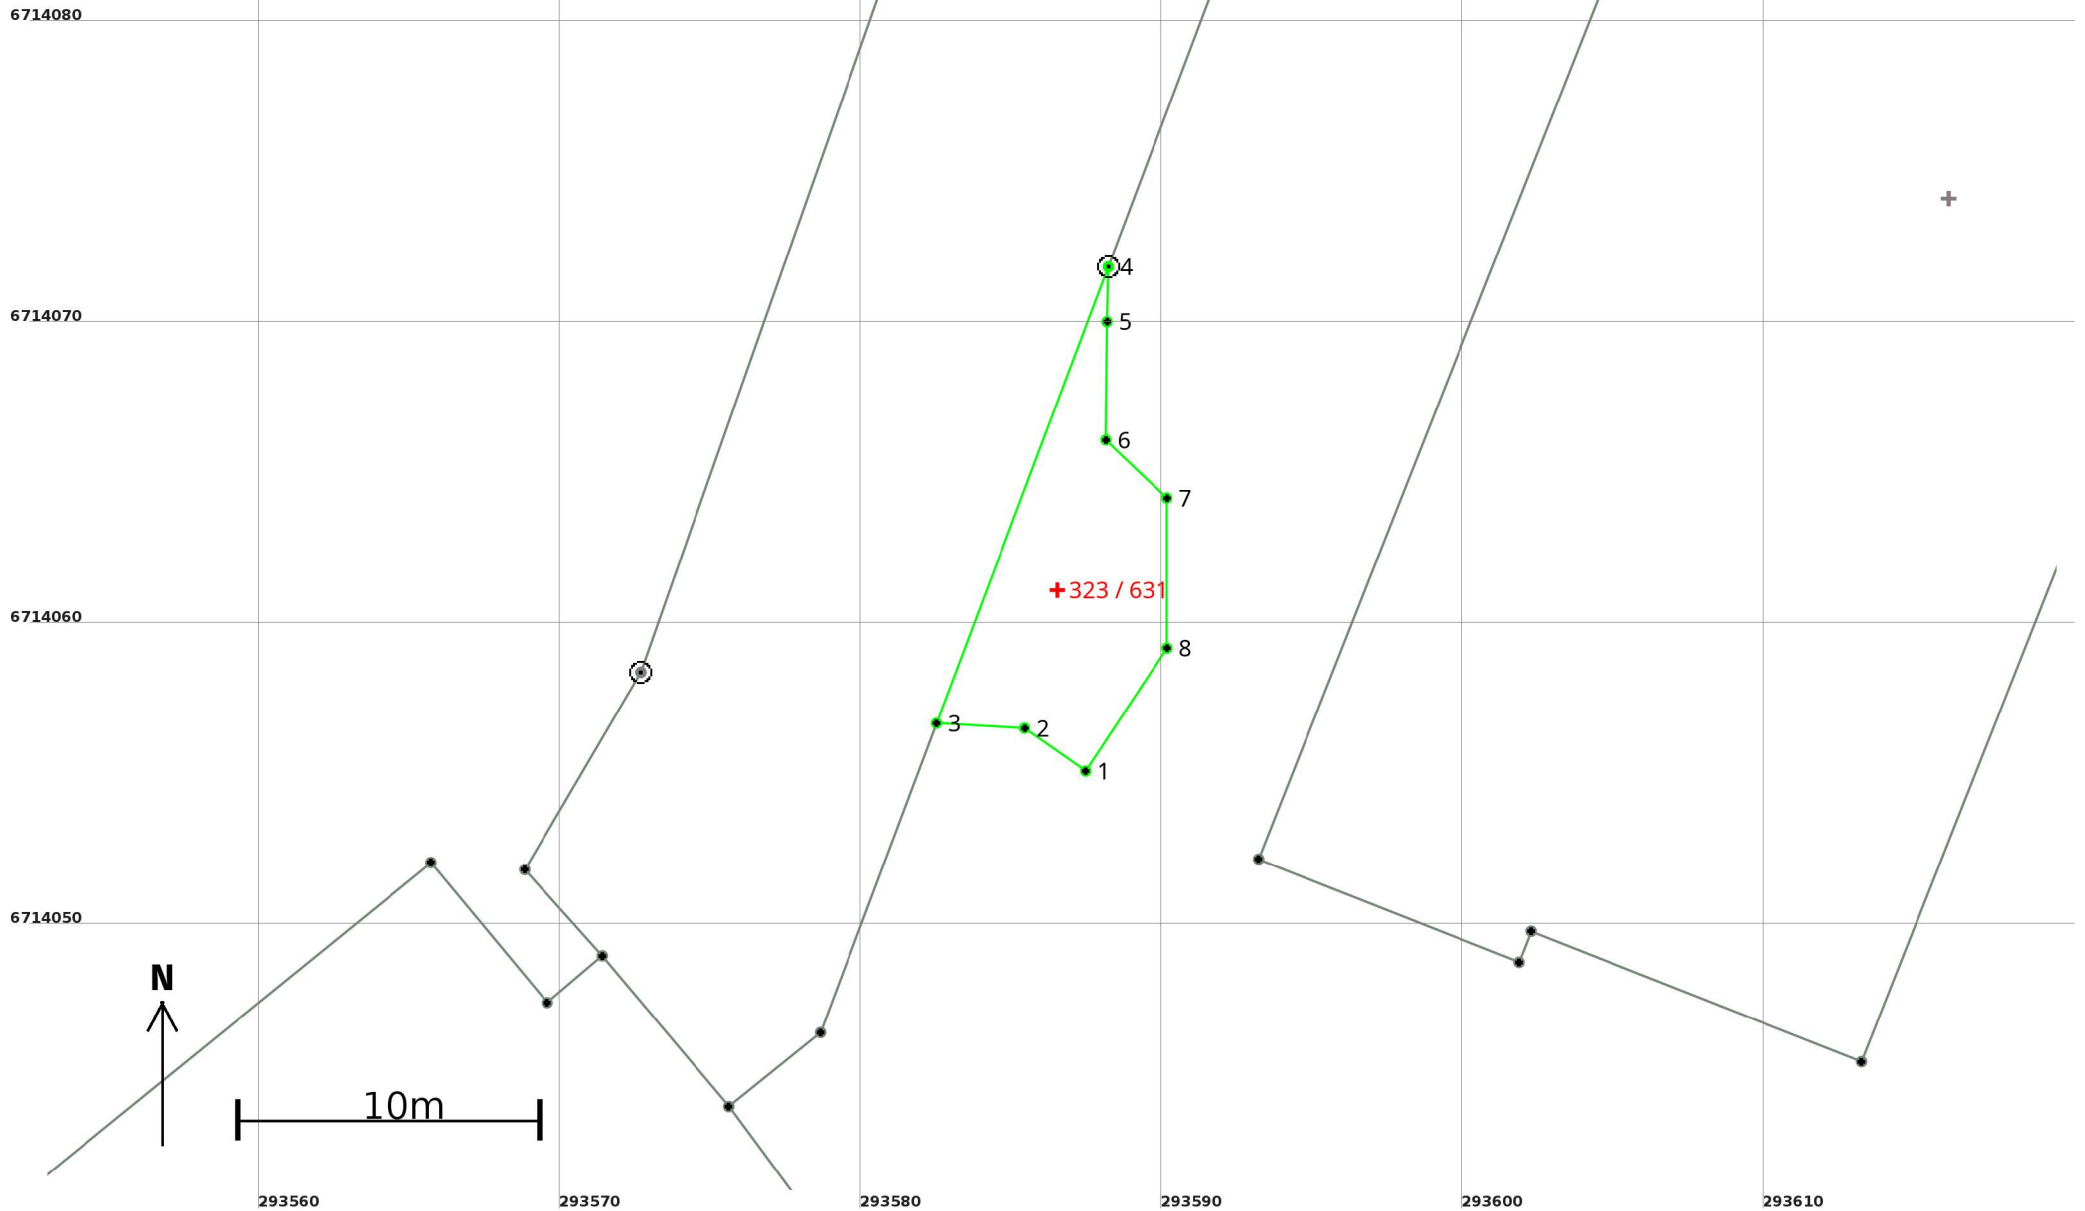

Areal og koordinatar

Areal: 60,1

Arealmerknad:

Representasjonspunkt: **Koordinatsystem:** EUREF89 UTM Sone 32

Nord: 6714061

Aust: 293587

Grensepunkt / Grenselinje

Ytre avgrensing

Løpenr	Nord	Aust	Grensemerke nedsett i / Lengde (m)	Grensepunkttype / Linjeinformasjon	Målemetode	Nøyaktighet (SD i cm)	Radius
1	6714055,29	293587,46	2,48	Umerkt	96 GNSS: Fasemåling (Real time kinematic)	1	
2	6714056,71	293585,43	2,94	Umerkt	96 GNSS: Fasemåling (Real time kinematic)	1	
3	6714056,87	293582,50	16,19	Umerkt	96 GNSS: Fasemåling (Real time kinematic)	10	
4	6714072,02	293588,21	1,82	Offentleg godkjent grensemerke	96 GNSS: Fasemåling (Real time kinematic)	10	
5	6714070,20	293588,16	3,92	Umerkt	96 GNSS: Fasemåling (Real time kinematic)	1	
6	6714066,28	293588,13	2,80	Umerkt	96 GNSS: Fasemåling (Real time kinematic)	1	
7	6714064,35	293590,15	4,98	Umerkt	96 GNSS: Fasemåling (Real time kinematic)	1	
8	6714059,37	293590,16	4,89	Umerkt	96 GNSS: Fasemåling (Real time kinematic)	1	