

**For matrikkeleining:**

Kommune: 4631 - ALVER
Gardsnummer: 323
Bruksnummer: 634

Utskriftsdato/klokkeslett: 22.02.2023 kl. 13:37

Produsert av: Morten Mangerøy Helland

Attestert av: Alver kommune

Orientering om matrikkelbrev

Matrikkelbrevet er heimla i «Lov om eigedomsregistrering» (matrikkellova) av 17. juni 2005. Etter definisjonen i matrikkellova § 3 d) er matrikkelbrevet ei attestert utskrift av matrikkelen som viser alle registrerte opplysningar om ei matrikkeleining ved oppgjeven dato.

Om heilskap og nøyaktigheit i matrikkelbrevet

Matrikkelen vart etablert ved konvertering av data frå tidlegare register. Det kan variere kor gode slike data er med omsyn til heilskap og nøyaktigheit. I enkelte tilfelle kan grensepunkt og grenselinjer mangle heilt eller delvis, eller vere feil registrerte. Det kan også vere feil og manglar ved registrert bygnings- og adresseinformasjon. Heilskap og kartfestingsnøyaktigheit er oftast betre innanfor enn utanfor tettbygde strøk. Ver merksam på at oppgjeve areal for mange matrikkeleiningar og bygg er usikre.

For utfyllande informasjon: www.kartverket.no/matrikkelbrev

Matrikkeleining

Matrikkeleiningstype: Grunneigedom
Bruksnamn:
Etableringsdato: 25.01.2023
Skyld: 0
Er tinglyst: Ja
Har festegrunnar: Nei
Er seksjonert: Nei

Det er ikkje registrert bygg på matrikkeleininga.

Arealrapport

Tekst	Areal	Kommentar
Utrekna areal for 323 / 634	674,9 m2	

Eigarforhold

Tinglyste eigarforhold

Rolle	Status	Føds.d./org.nr	Namn	Brukseinin	Adresse	Andel
Heimelshavar		011056	THORSEN BJØRN STEFFEN		LØYPETONA 37 5918 FREKHAUG	1 / 1

Oversikt over teigar

(EUREF89 UTM Sone 32)

Løpenr	Type	Hovudteig	Nord	Aust	Høgde	Areal	Merknader
1	Teig	Ja	6714243	293452		674,9 m2	

Forretningar der matrikkeleininga er involvert

Forretning	Forretningsdokumentdato	Status	Tinglysing	Endra dato	Matrikkelføring
Forretningstype	Kommunal saksreferanse				Signatur Dato
Årsak til feilretting	Nettadresse (URL)				
	Annan referanse				

Forretning Forretningstype Årsak til feilretting	Forretningsdokumentdato Kommunal saksreferanse Nettadresse (URL) Annan referanse	Status	Tinglysing	Endra dato	Matrikkelføring Signatur Dato
Opprett ny grunneigedom ved frådelling	24.11.2022	Tinglyst		25.01.2023	hellmort 25.01.2023
Oppmålingsforretning	22/5924	Rolle	Matrikkeleining		Arealendring
		Avgjevar	4631 - 323/3		-675
		Mottakar	4631 - 323/634		674,9
		Berørt	4631 - 323/1		0
		Berørt	4631 - 323/509		0
		Berørt	4631 - 323/527		0
		Berørt	4631 - 323/528		0
		Berørt	4631 - 323/569		0
		Berørt	4631 - 323/632		0

Landmålarnummer	Namn
000201	MORTEN MANGERØY HELLAND

Forretningar der matrikkeleininga er berørt

Forretning Forretningstype Årsak til feilretting	Forretningsdokumentdato Kommunal saksreferanse Nettadresse (URL) Annan referanse	Status	Tinglysing	Endra dato	Matrikkelføring Signatur Dato
Opprett ny grunneigedom ved frådelling	24.11.2022	Tinglyst		25.01.2023	hellmort 25.01.2023
Oppmålingsforretning	22/5924	Rolle	Matrikkeleining		Arealendring
		Avgjevar	4631 - 323/1		-1 406,9
		Mottakar	4631 - 323/635		1 406,8
		Berørt	4631 - 323/3		0
		Berørt	4631 - 323/182		0
		Berørt	4631 - 323/526		0
		Berørt	4631 - 323/527		0
		Berørt	4631 - 323/528		0
		Berørt	4631 - 323/546		0
		Berørt	4631 - 323/634		0

Forretning
Forretningstype
Årsak til feilretting

Forretningsdokumentdato
Kommunal saksreferanse
Nettadresse (URL)
Annan referanse

Status

Tinglysing

Endra dato

Matrikkelføring
Signatur Dato

Landmålarnummer


Namn

000201

MORTEN MANGERØY HELLAND

Oversiktskart for 323 / 634


Målestokk 1:1 000
EUREF89 UTM Sone 32

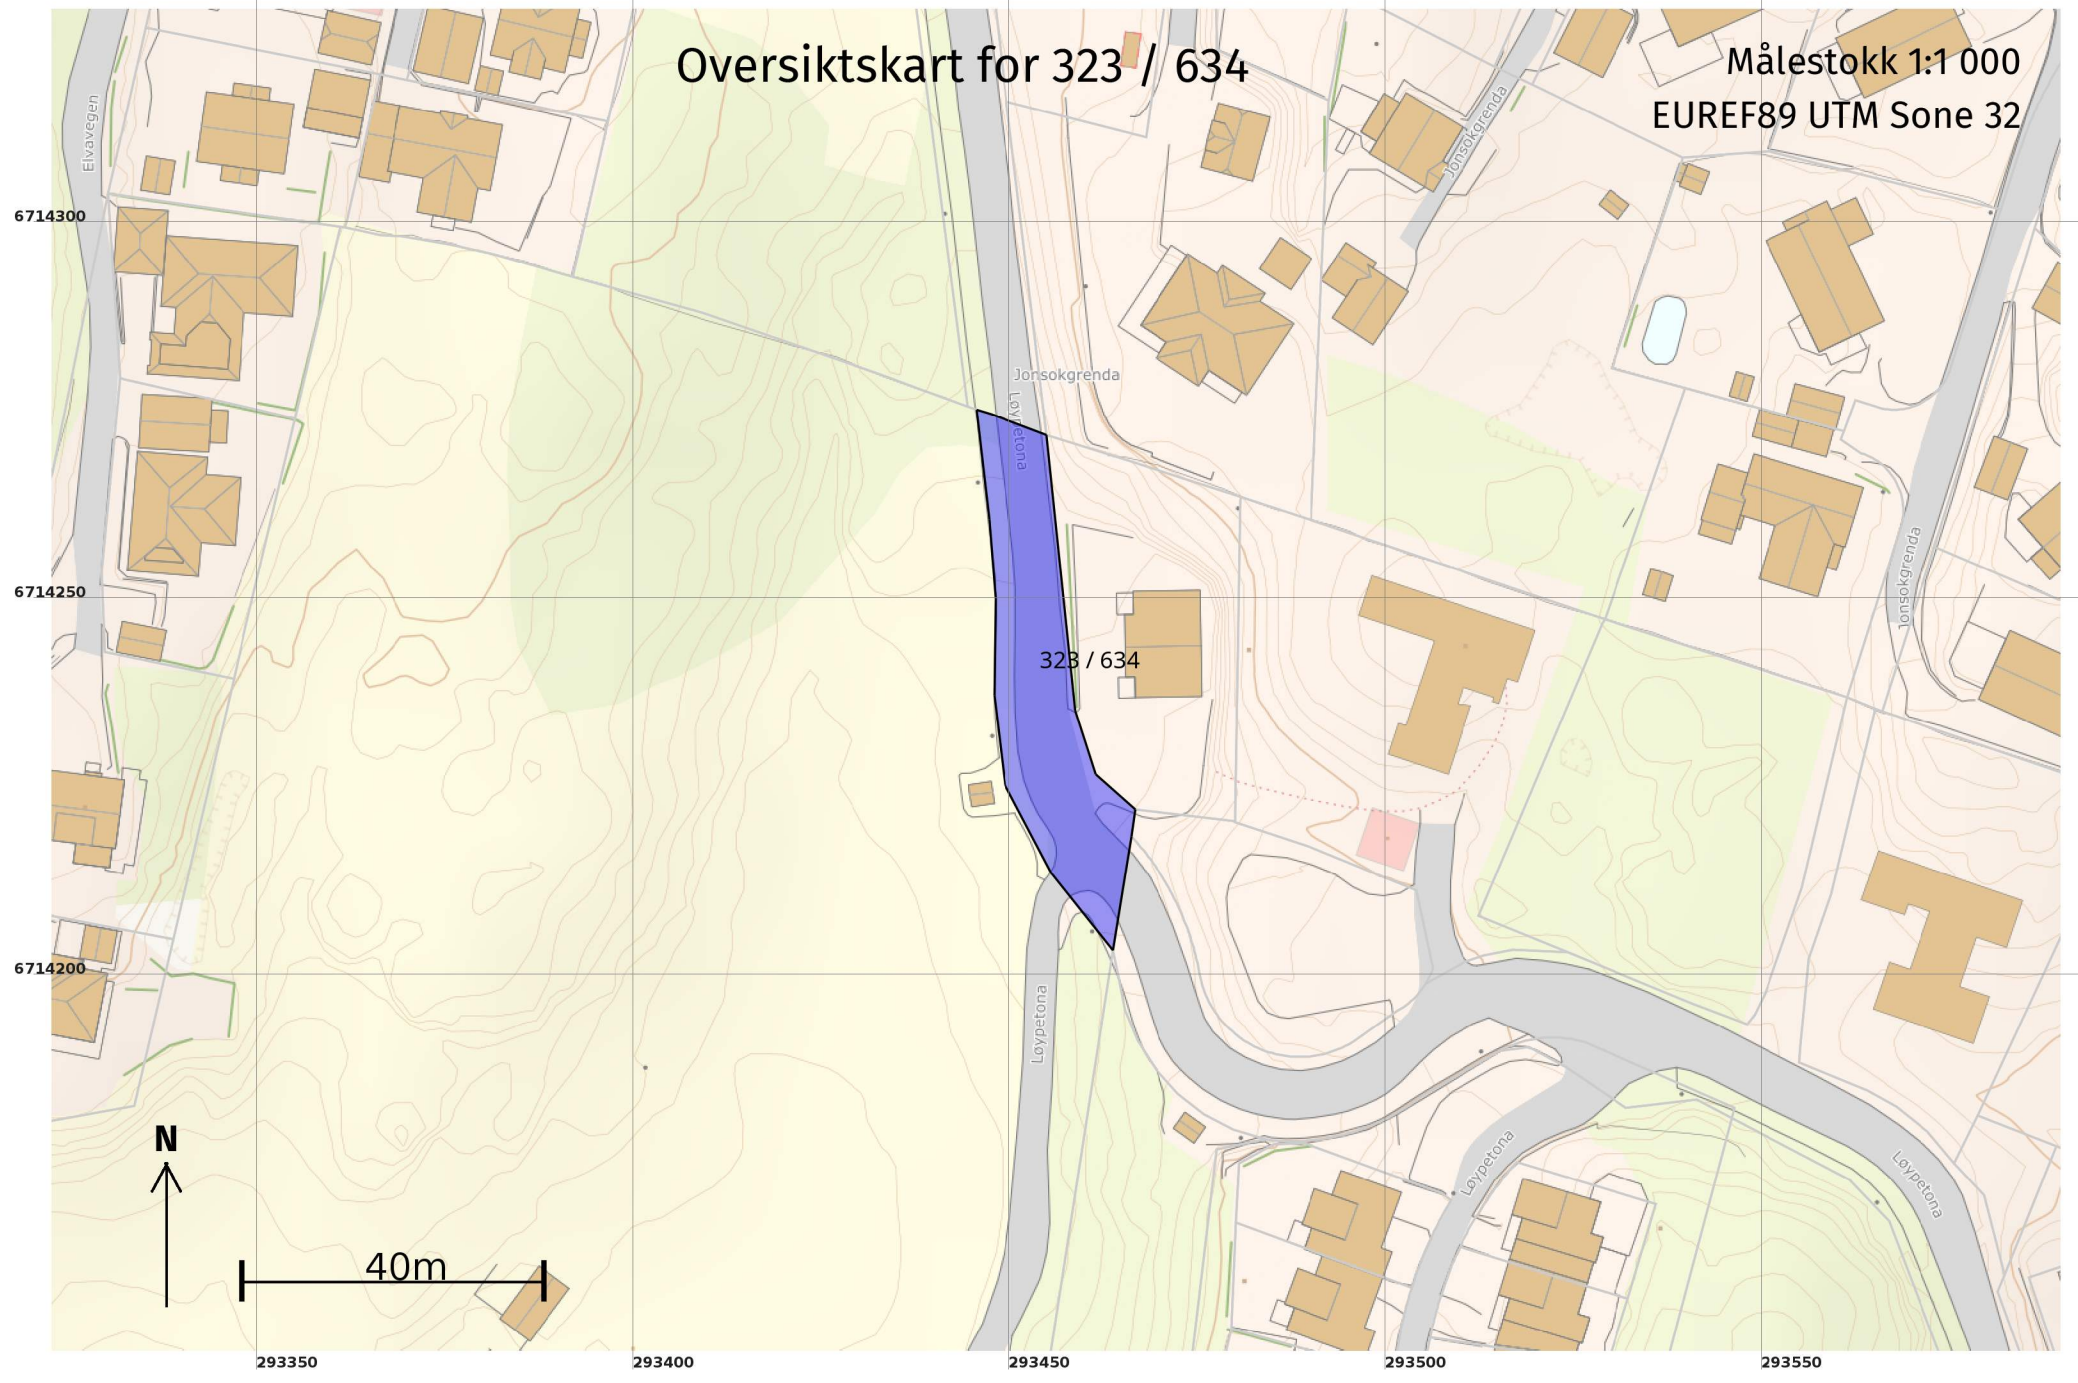

Teig 1 (Hovudteig)

323 / 634

Målestokk 1:500
EUREF89 UTM Sone 32

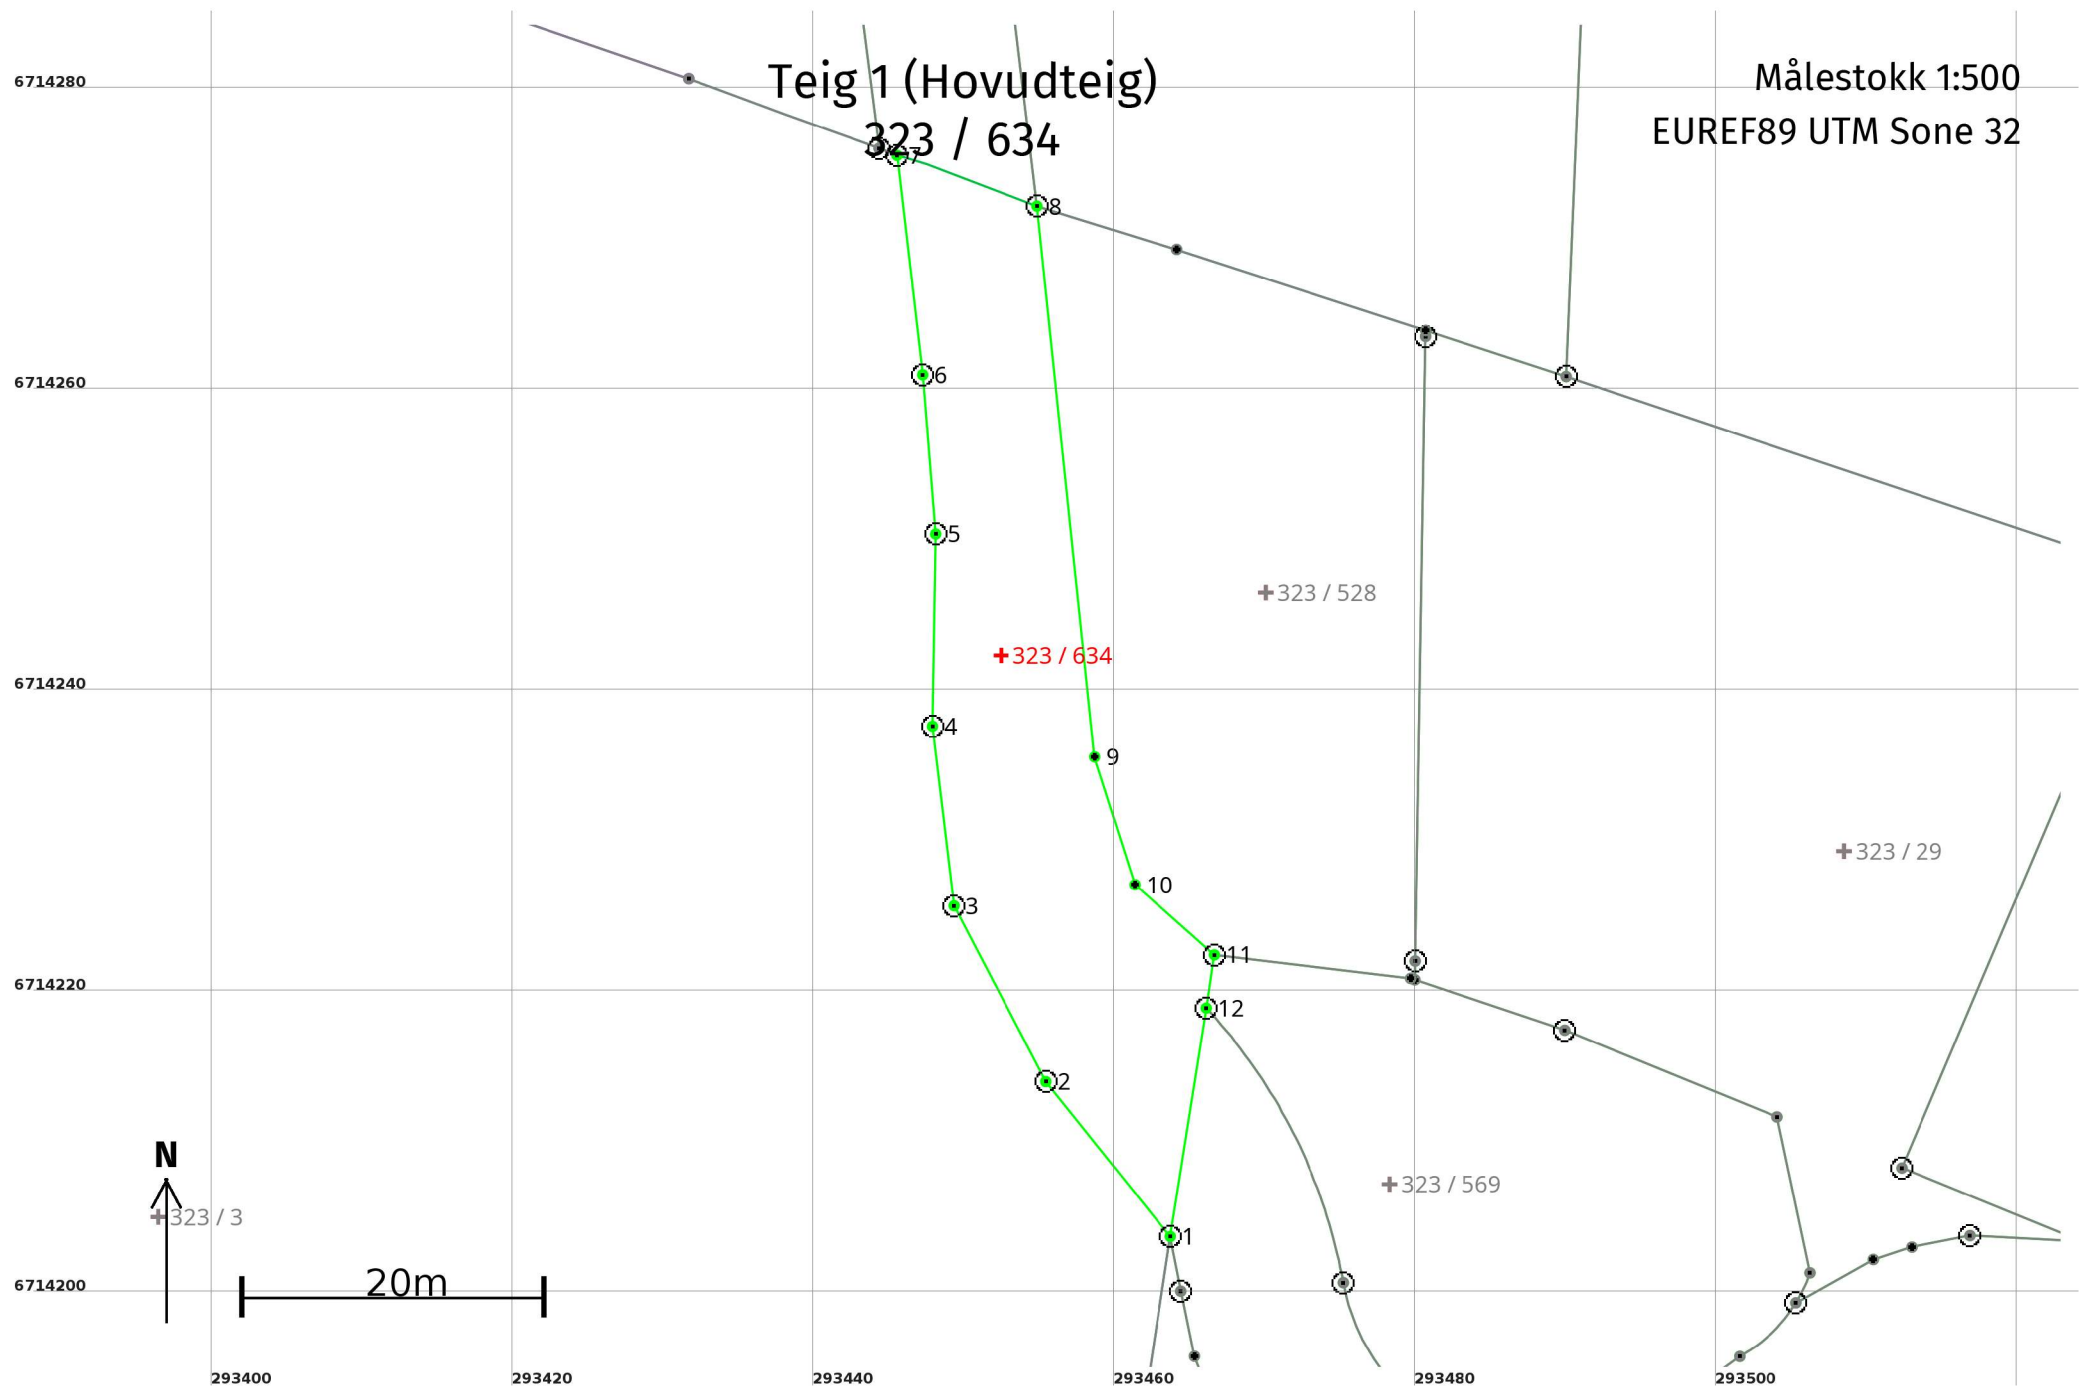

Areal og koordinatar

Areal: 674,9

Arealmerknad:

Representasjonspunkt:

Koordinatsystem: EUREF89 UTM Sone 32

Nord: 6714243

Aust: 293452

Grensepunkt / Grenselinje

Ytre avgrensing

Løpenr	Nord	Aust	Grensemerke nedsett i / Lengde (m)	Grensepunkttype / Linjeinformasjon	Målemetode	Nøyaktighet (SD i cm)	Radius
1	6714204,06	293463,73	13,20	Offentleg godkjent grensemerke	96 GNSS: Fasemåling (Real time kinematic)	10	
2	6714214,34	293455,45	13,18	Jord Offentleg godkjent grensemerke	96 GNSS: Fasemåling (Real time kinematic)	1	
3	6714226,02	293449,35	12,01	Jord Offentleg godkjent grensemerke	96 GNSS: Fasemåling (Real time kinematic)	1	
4	6714237,94	293447,92	12,76	Jord Offentleg godkjent grensemerke	96 GNSS: Fasemåling (Real time kinematic)	1	
5	6714250,71	293448,13	10,61	Jord Offentleg godkjent grensemerke	96 GNSS: Fasemåling (Real time kinematic)	1	
6	6714261,28	293447,27	14,66	Jord Offentleg godkjent grensemerke	96 GNSS: Fasemåling (Real time kinematic)	1	
7	6714275,84	293445,57	9,90	Jord Offentleg godkjent grensemerke Følgjer steingjerde	96 GNSS: Fasemåling (Real time kinematic)	10 30	
8	6714272,47	293454,87	36,77	Jord Offentleg godkjent grensemerke	96 GNSS: Fasemåling (Real time kinematic)	10	
9	6714235,90	293458,69	8,89	Umerkt	96 GNSS: Fasemåling (Real time kinematic)	10	
10	6714227,42	293461,36	7,05	Umerkt	96 GNSS: Fasemåling (Real time kinematic)	10	
11	6714222,76	293466,65	3,57	Jordfast stein Offentleg godkjent grensemerke	96 GNSS: Fasemåling (Real time kinematic)	10	
12	6714219,23	293466,11	15,35	Jordfast stein Offentleg godkjent grensemerke	96 GNSS: Fasemåling (Real time kinematic)	10	