



Oversiktskart for 323 / 633

Målestokk 1:1 000
EUREF89 UTM Sone 32

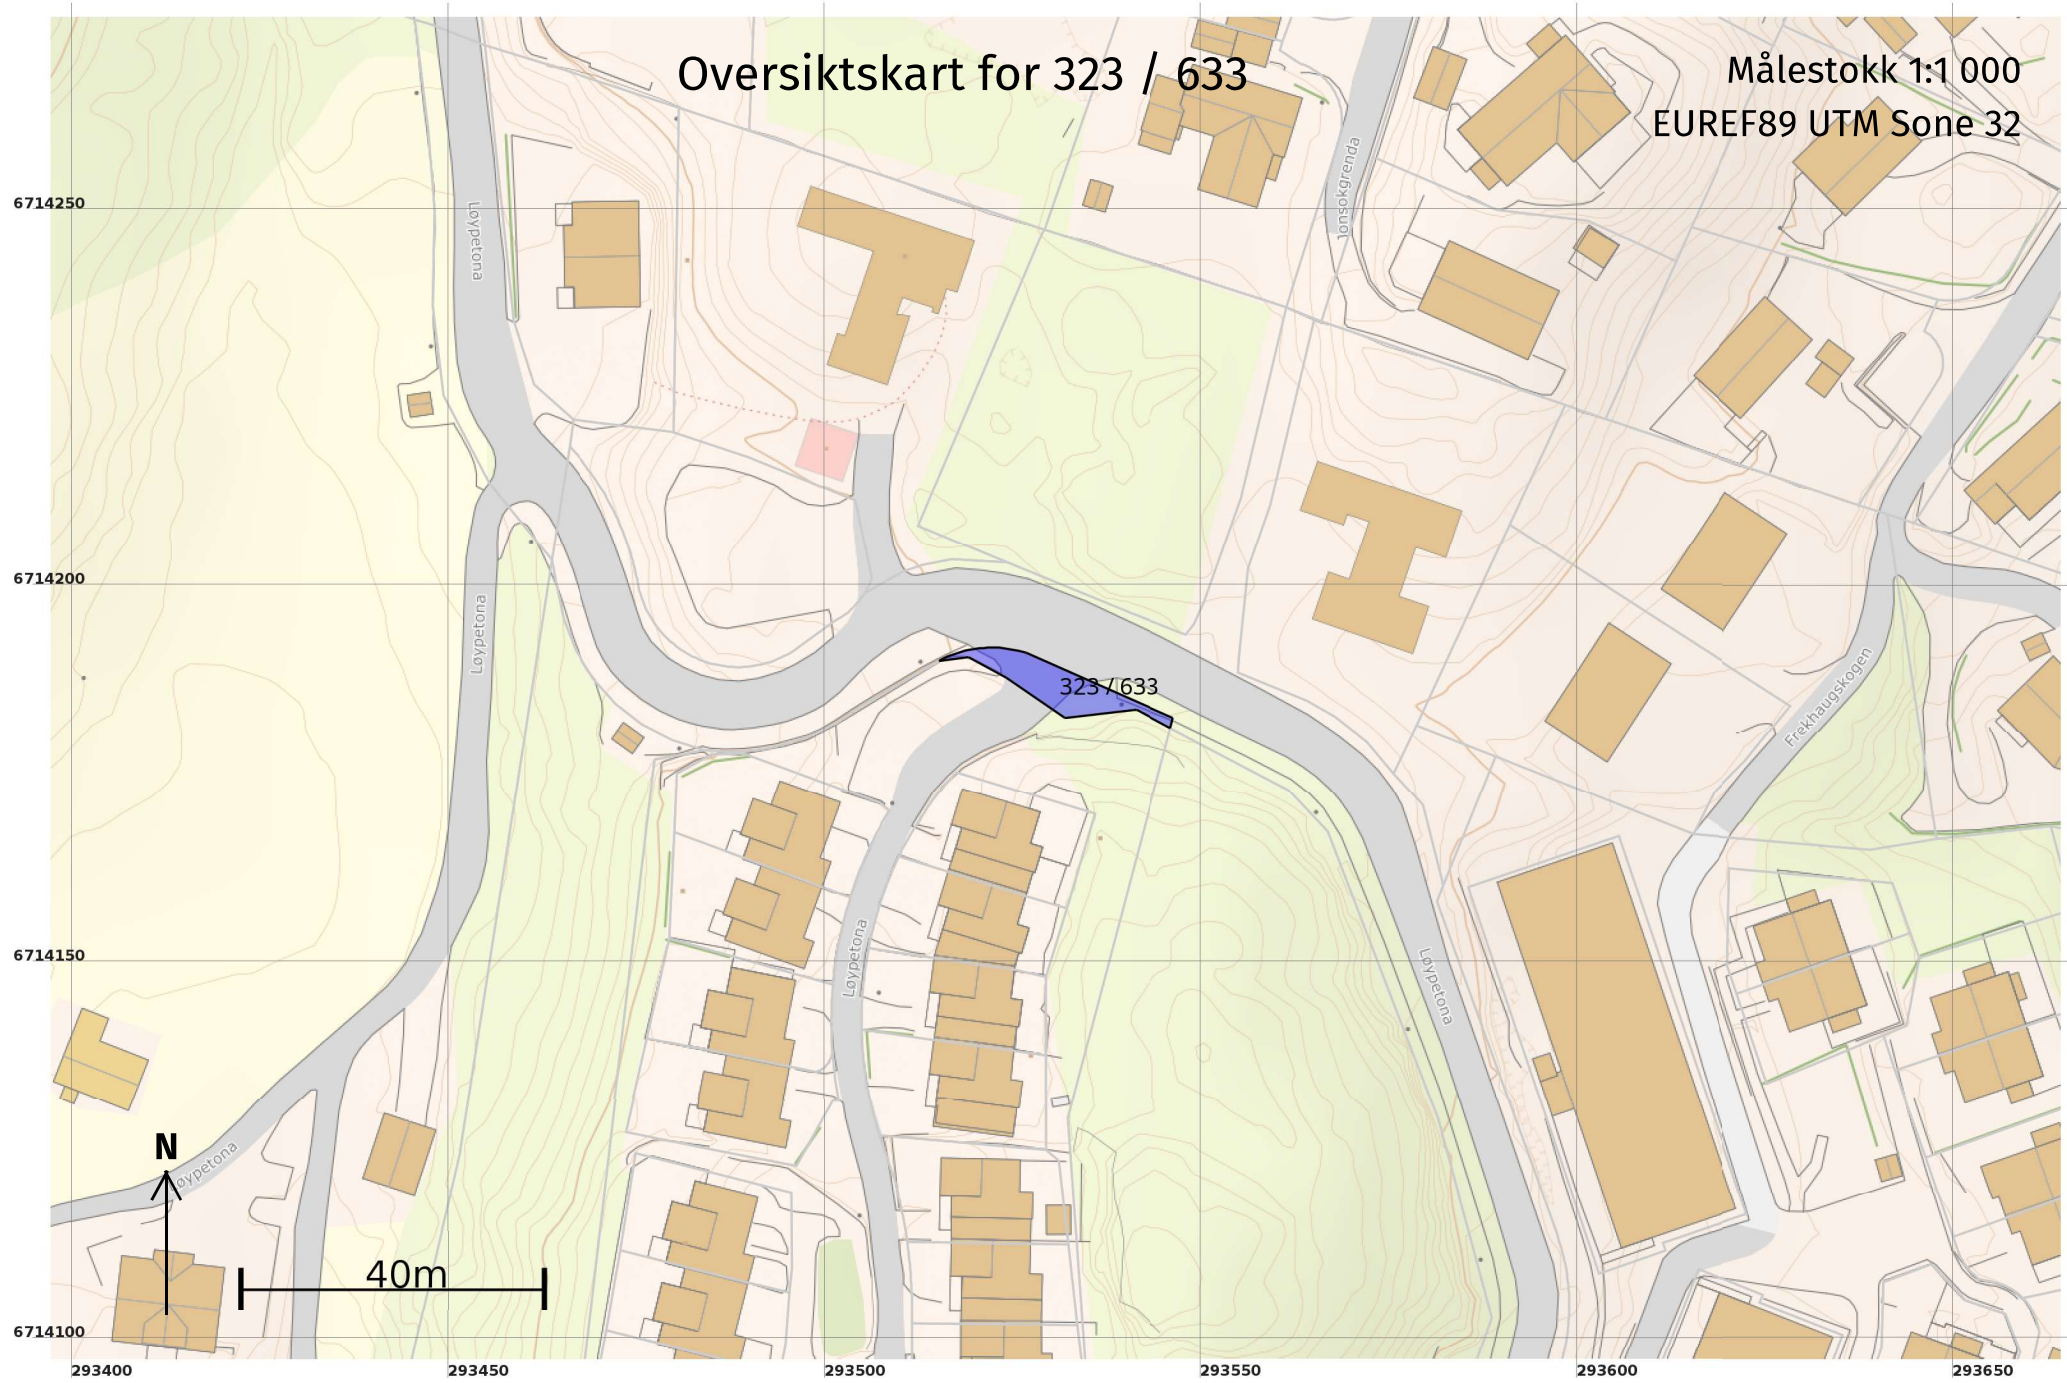

Teig 1 (Hovudteig) 323 / 633

Målestokk 1:250
EUREF89 UTM Sone 32

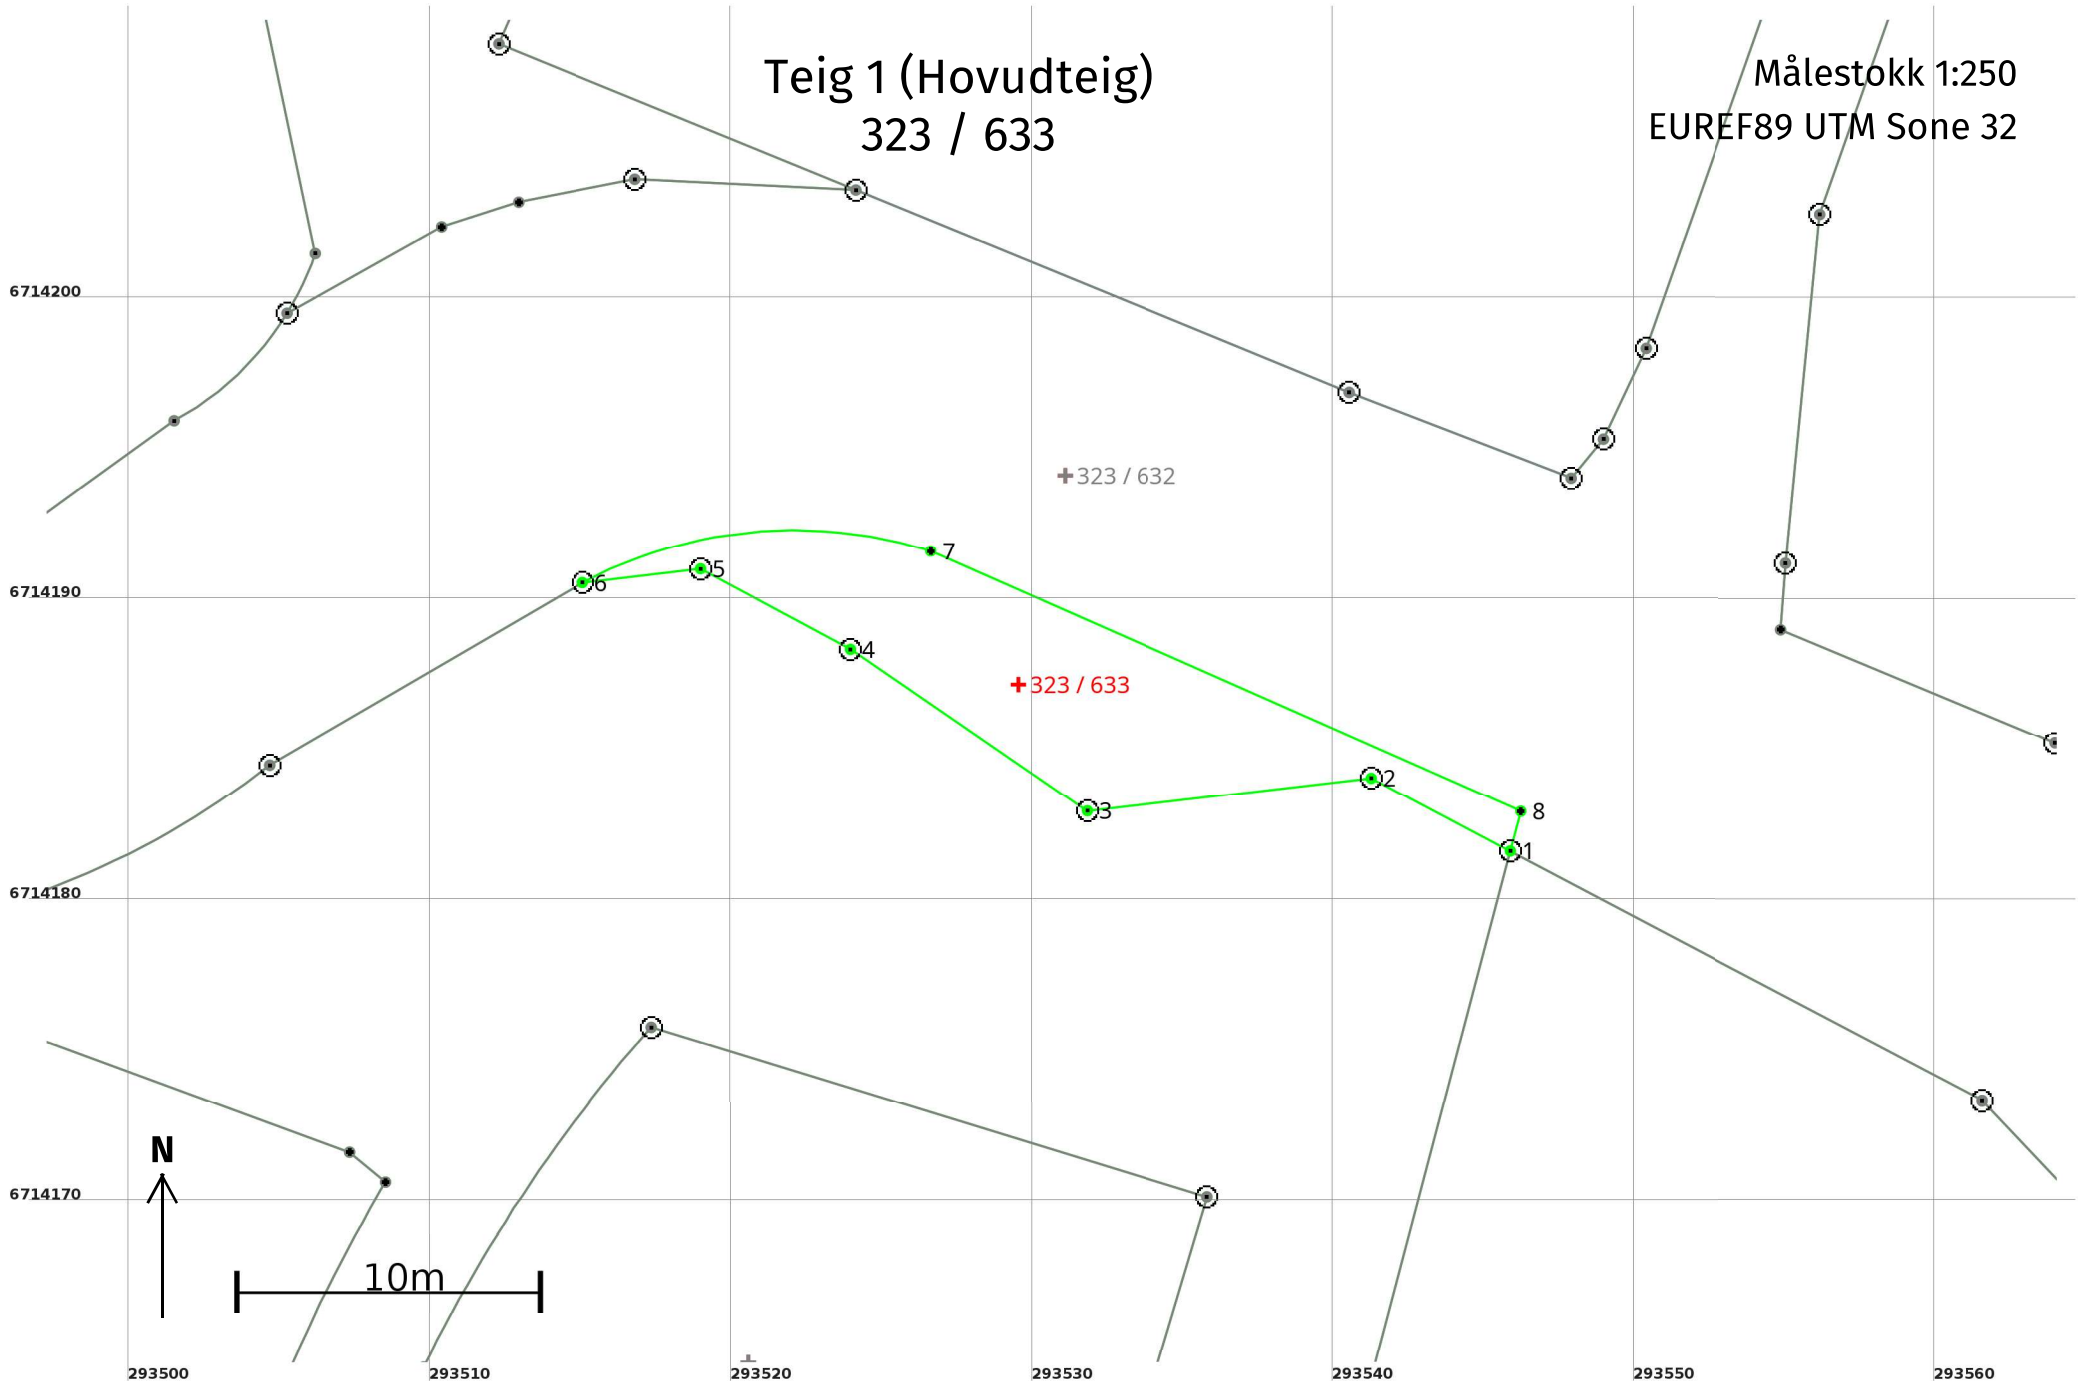

Areal og koordinatar

Areal: 97,5

Arealmerknad:

Representasjonspunkt: Koordinatsystem: EUREF89 UTM Sone 32

Nord: 6714187

Aust: 293530

Grensepunkt / Grenselinje

Ytre avgrensing

Løpenr	Nord	Aust	Grensemerke nedsett i / Lengde (m)	Grensepunkttype / Linjeinformasjon	Målemetode	Nøyaktigheit (SD i cm)	Radius
1	6714181,80	293545,87	5,21	Offentleg godkjent grensemerke	96 GNSS: Fasemåling (Real time kinematic)	10	
2	6714184,23	293541,26	9,50	Jord Offentleg godkjent grensemerke	96 GNSS: Fasemåling (Real time kinematic)	1	
3	6714183,13	293531,82	9,50	Jord Offentleg godkjent grensemerke	96 GNSS: Fasemåling (Real time kinematic)	1	
4	6714188,50	293523,98	5,64	Jord Offentleg godkjent grensemerke	96 GNSS: Fasemåling (Real time kinematic)	1	
5	6714191,17	293519,01	3,94	Jordfast stein Offentleg godkjent grensemerke	96 GNSS: Fasemåling (Real time kinematic)	1	
6	6714190,71	293515,10	11,89	Mur Offentleg godkjent grensemerke	96 GNSS: Fasemåling (Real time kinematic)	10	15,00
7	6714191,76	293526,63	21,41	Umerkt	18 Teke frå plan	10	
8	6714183,12	293546,22	1,36	Umerkt	18 Teke frå plan	10	