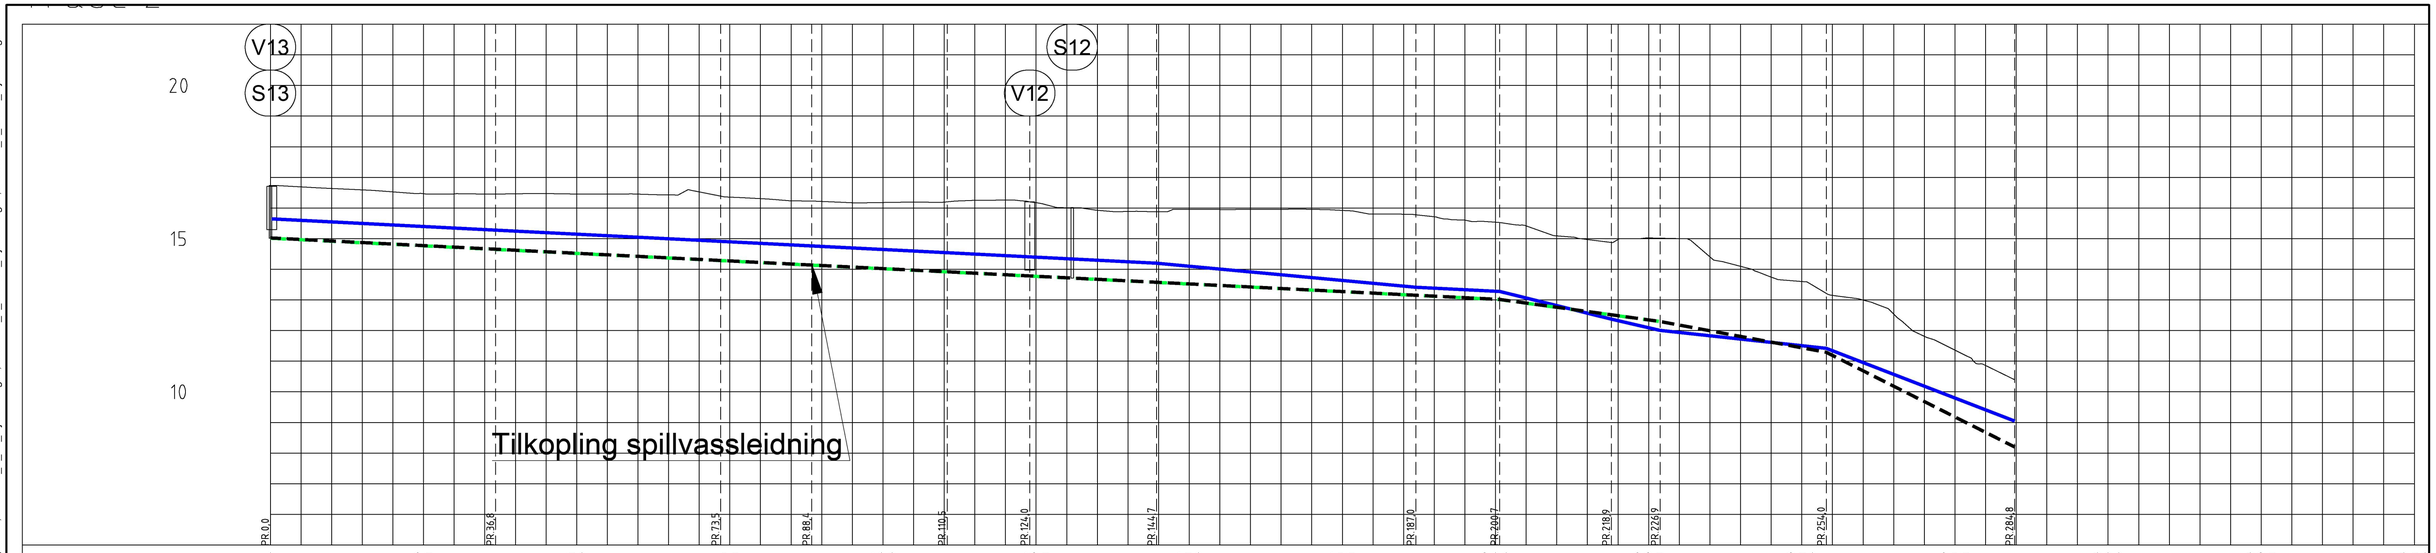

PROFIL NR.		0	25	50	75	100	125	150	175	200	225	250	275	300	325	350
Grunneier																
Markslag																
Grunnforhold																
TERRENG H./TOPP VEGDEKKE		16,73 16,69 16,64 16,59 16,53 16,47 16,46 16,45 16,46 16,47 16,46 16,45 16,45 16,43 16,53 16,36 16,31 16,24 16,21 16,17 16,18 16,19 16,19 16,25 16,26 16,44 16,01 15,93 15,89 15,88 15,96 15,95 15,95 15,96 15,96 15,92 15,80 15,80 15,72 15,60 15,54 15,42 15,09 14,97 14,97 15,02 15,00 14,41 14,10 13,75 13,60 13,15 13,00 12,54 11,81 11,36 10,86 10,39																
Hor.vinkelpunktavstand i m		36,8		36,8		14,8	22,1	13,5	20,7	42,3		13,7	18,2	8,0	27,1	30,7
Vannledning	Kumavstand i m	36,5		36,8		14,8	22,1	13,5	20,7	42,3		13,7	18,2	8,0	27,1	30,7
	Fall i ‰	-10,0		-10,0		-10,0	-10,0	-10,0	-10,0	-18,6		-10,0	-49,5	-46,3	-21,6	-77,2
	Kote utv. topp	15,65 15,28		14,91	14,76	14,54	14,41	14,20		13,41	13,28	12,37	12,01	11,42	9,05	
	Type og dim	250PE 100 SDR 11														
Spillvannsledning	Kumavstand i m	36,8		36,8		14,8	22,1	20,4	13,8	42,3		13,7	18,2	7,7		
	Fall i ‰	-9,9		-9,9		-10,0	-10,0	-10,0	-10,0	-10,0		-10,0	-27,1	-27,1		
	Kote innv. bunn	15,01 14,65		14,28	14,14	13,91	13,71	13,57		13,15	13,01	12,51	12,30			
	Type og dim	200PVC SN8														
Overvannsledning	Kumavstand i m	36,7		36,8		14,8	22,1	13,5	20,8	42,3		13,7	18,2	7,8	27,3	30,7
	Fall i ‰	-10,0		-10,0		-10,0	-10,0	-10,0	-10,0	-10,0		-10,0	-27,3	-27,3	-37,4	-90,5
	Kote innv. bunn	15,02 14,66		14,29	14,14	13,92	13,78	13,58		13,15	13,02	12,52	12,30	11,29	8,20	
	Type og dim	200DV_O SN8														

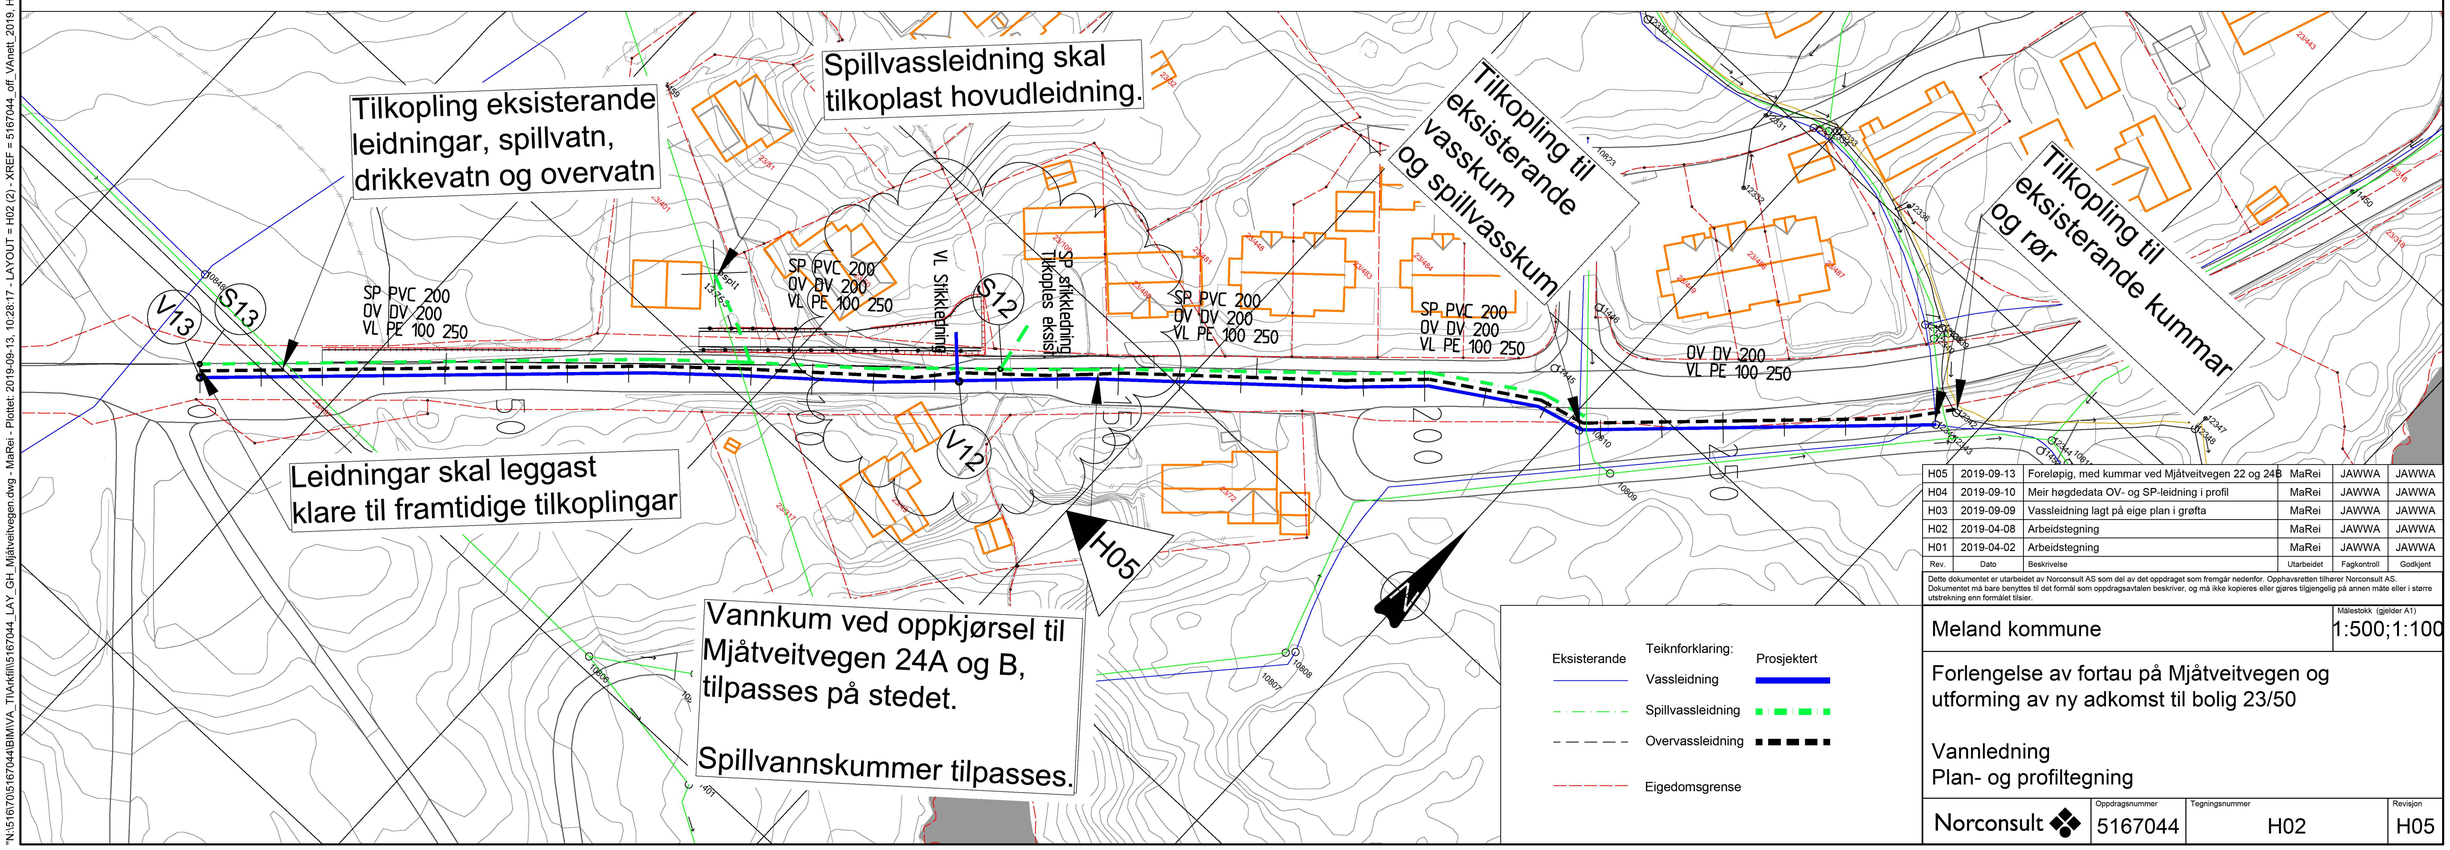

Rev.	Dato	Beskrivelse	Utarbeidet	Fagkontroll	Godkjent
H05	2019-09-13	Foreløpig, med kummar ved Mjåtveitvegen 22 og 24B	MaRei	JAWWA	JAWWA
H04	2019-09-10	Meir høgdedata OV- og SP-leidning i profil	MaRei	JAWWA	JAWWA
H03	2019-09-09	Vassleidning lagt på eige plan i grøfta	MaRei	JAWWA	JAWWA
H02	2019-04-08	Arbeidstegning	MaRei	JAWWA	JAWWA
H01	2019-04-02	Arbeidstegning	MaRei	JAWWA	JAWWA

Dette dokumentet er utarbeidet av Norconsult AS som del av det oppdraget som fremgår nedenfor. Opphavsretten tilhører Norconsult AS. Dokumentet må bare benyttes til det formål som oppdragsavtalen beskriver, og må ikke kopieres eller gjøres tilgjengelig på annen måte eller i større utstrekning enn formålet tilsier.

Teiknforklaring:

Eksisterande	Prosjektert
Vassleidning	
Spillvassleidning	
Overvassleidning	
Eigedomsgrense	

Meland kommune

Målestokk (gjelder A1): 1:500;1:100

Forlengelse av fortau på Mjåtveitvegen og utforming av ny adkomst til bolig 23/50

Vannledning
Plan- og profiltegning

Norconsult

Oppdragsnummer	Tegningsnummer	Revisjon
5167044	H02	H05

"N:\5167\05\5167044\BIM\VA_TIA\xfil\5167044_LAY_GH_Mjåtveitvegen.dwg - MaRei - Plottet: 2019-09-13, 10:28:17 - LAYOUT = H02 (2) - XREF = 5167044_off_VAnett_2019, H-mjaatveitvegen, 5167044_T_GEOM_Mjåtveitvegen, 5167044_T_Eiendomsgrenser, 5167044_A_LP_Mjåtveitvegen, 5167044_T_HATCH_Mjåtveitvegen, 5167044_T_KART_Mjåtveitvegen"