
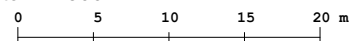


Kartvedlegg til protokoll for oppmålingsforretning		Alver Kommune		
		Journal nr 20229005	Oppdragnr	
Eigedom 137/185, 137/803 Rekvirent Sommerro Panorama As		Forretningsdato 23/2/2023	Landmålar Morten Mangerøy Helland	
		Målestokk 1:500 		

137/178
X 6719200