

Oversiktskart for 137 / 837

Målestokk 1:1 000
EUREF89 UTM Sone 32

6719300

6719250

6719200

294750

294800

294850


294900

294950

295000

Teig 1 (Hovudteig) 137 / 837

Målestokk 1:500
EUREF89 UTM Sone 32

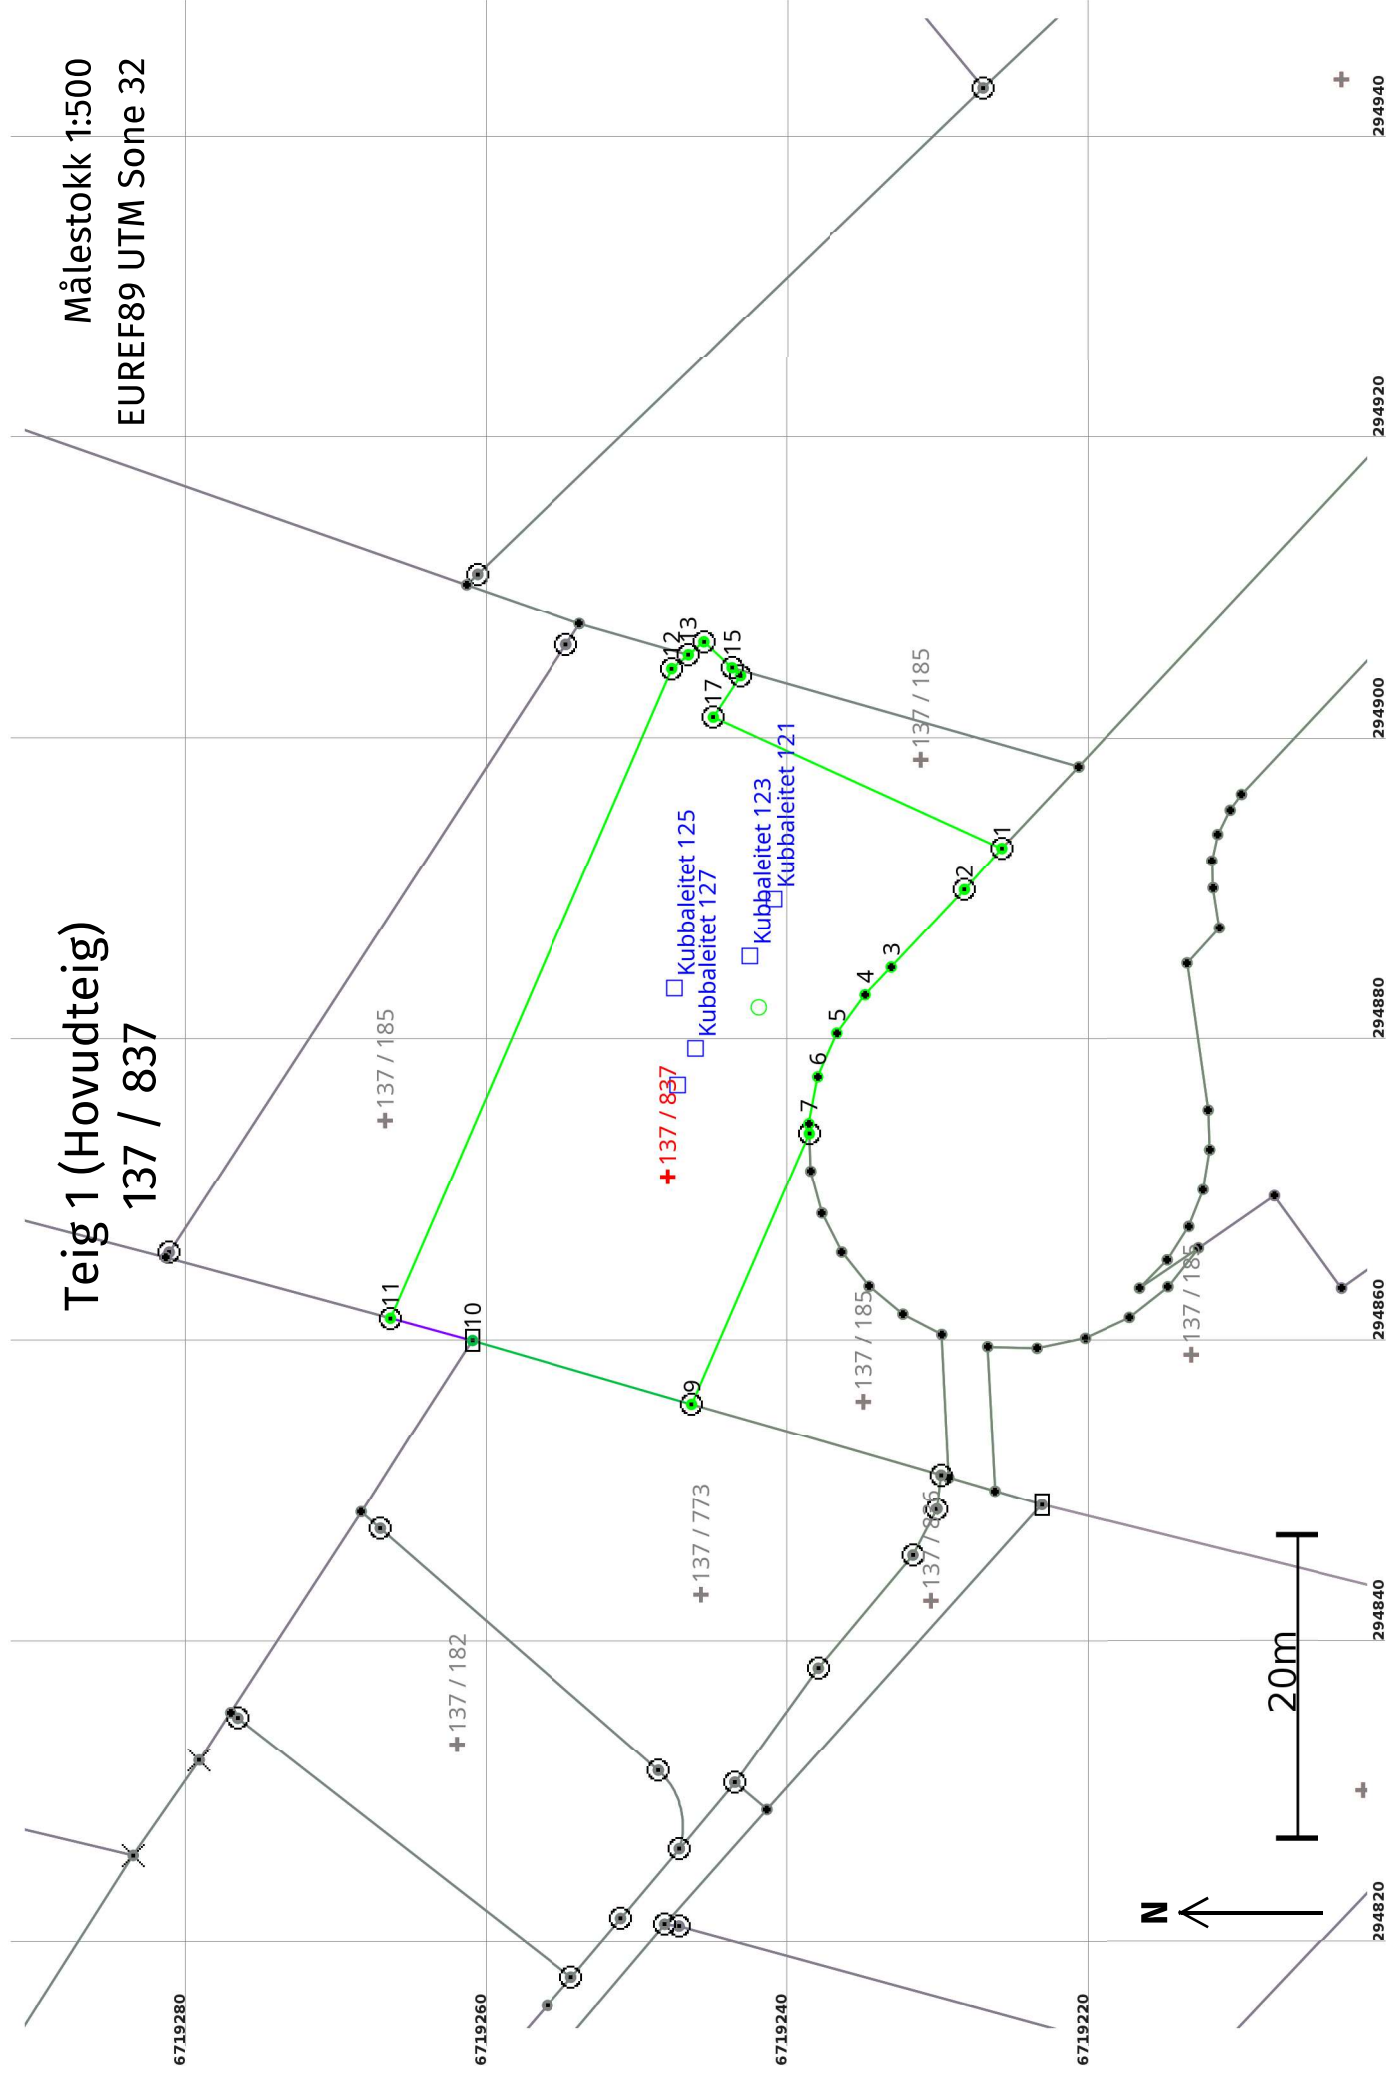

Areal og koordinatar

Areal: 932,8

Arealmerknad:

Representasjonssystem: EUREF89 UTM Sone 32

Nord: 6719248 Aust: 294871

Grensepunkt / Grenselinje**Ytre avgrensing**

Løpenr	Nord	Aust	Grensemerke nedsett i / Lengde (m)	Linjeinformasjon	Målemetode	Nøyaktighet (SD i cm)	Radius
1	6719226,21	294892,62		Offentleg godkjent grensemerke	96 GNSS: Fasemåling (Real time kinematic)	10	
2	6719228,69	294889,86	3,71	Offentleg godkjent grensemerke	96 GNSS: Fasemåling (Real time kinematic)	1	
3	6719233,54	294884,67	7,10	Umerkt	96 GNSS: Fasemåling (Real time kinematic)	10	
4	6719235,27	294882,85	2,51	Umerkt	96 GNSS: Fasemåling (Real time kinematic)	10	
5	6719237,15	294880,32	3,15	Umerkt	69 Utrekna	10	
6	6719238,41	294877,43	3,15	Umerkt	69 Utrekna	10	
7	6719238,99	294874,34	0,65	Umerkt	69 Utrekna	10	
8	6719238,97	294873,69	19,60	Offentleg godkjent grensemerke	96 GNSS: Fasemåling (Real time kinematic)	10	
9	6719246,76	294855,71	15,19	Offentleg godkjent grensemerke	96 GNSS: Fasemåling (Real time kinematic)	10	
10	6719261,35	294859,93	Jord Stein eller røys		96 GNSS: Fasemåling (Real time kinematic)	13	
11	6719266,80	294861,40	5,64	Offentleg godkjent grensemerke	96 GNSS: Fasemåling (Real time kinematic)	37	
12	6719248,08	294904,49	46,98	Offentleg godkjent grensemerke	96 GNSS: Fasemåling (Real time kinematic)	10	
13	6719246,98	294905,40	1,43	Offentleg godkjent grensemerke	96 GNSS: Fasemåling (Real time kinematic)	10	
			1,34	Offentleg godkjent grensemerke	96 GNSS: Fasemåling (Real time kinematic)	10	

Løpenr	Grensemerke nedsett i / Grensepunkttype /		Målemetode	Nøyaktighet (SD i cm)	Radius
	Lengde (m)	Linjeinformasjon			
14	6719245,95	294906,26	Offentleg godkjent grensemerke	96 GNSS: Fasemåling (Real time kinematic)	10
		2,54			
15	6719244,08	294904,55	Offentleg godkjent grensemerke	96 GNSS: Fasemåling (Real time kinematic)	10
		0,76			
16	6719243,52	294904,03	Offentleg godkjent grensemerke	96 GNSS: Fasemåling (Real time kinematic)	2
		3,28			
17	6719245,32	294901,29	Offentleg godkjent grensemerke	96 GNSS: Fasemåling (Real time kinematic)	2
		20,99			