



Oversiktskart for 424 / 317

Målestokk 1:1 000  
EUREF89 UTM Sone 32

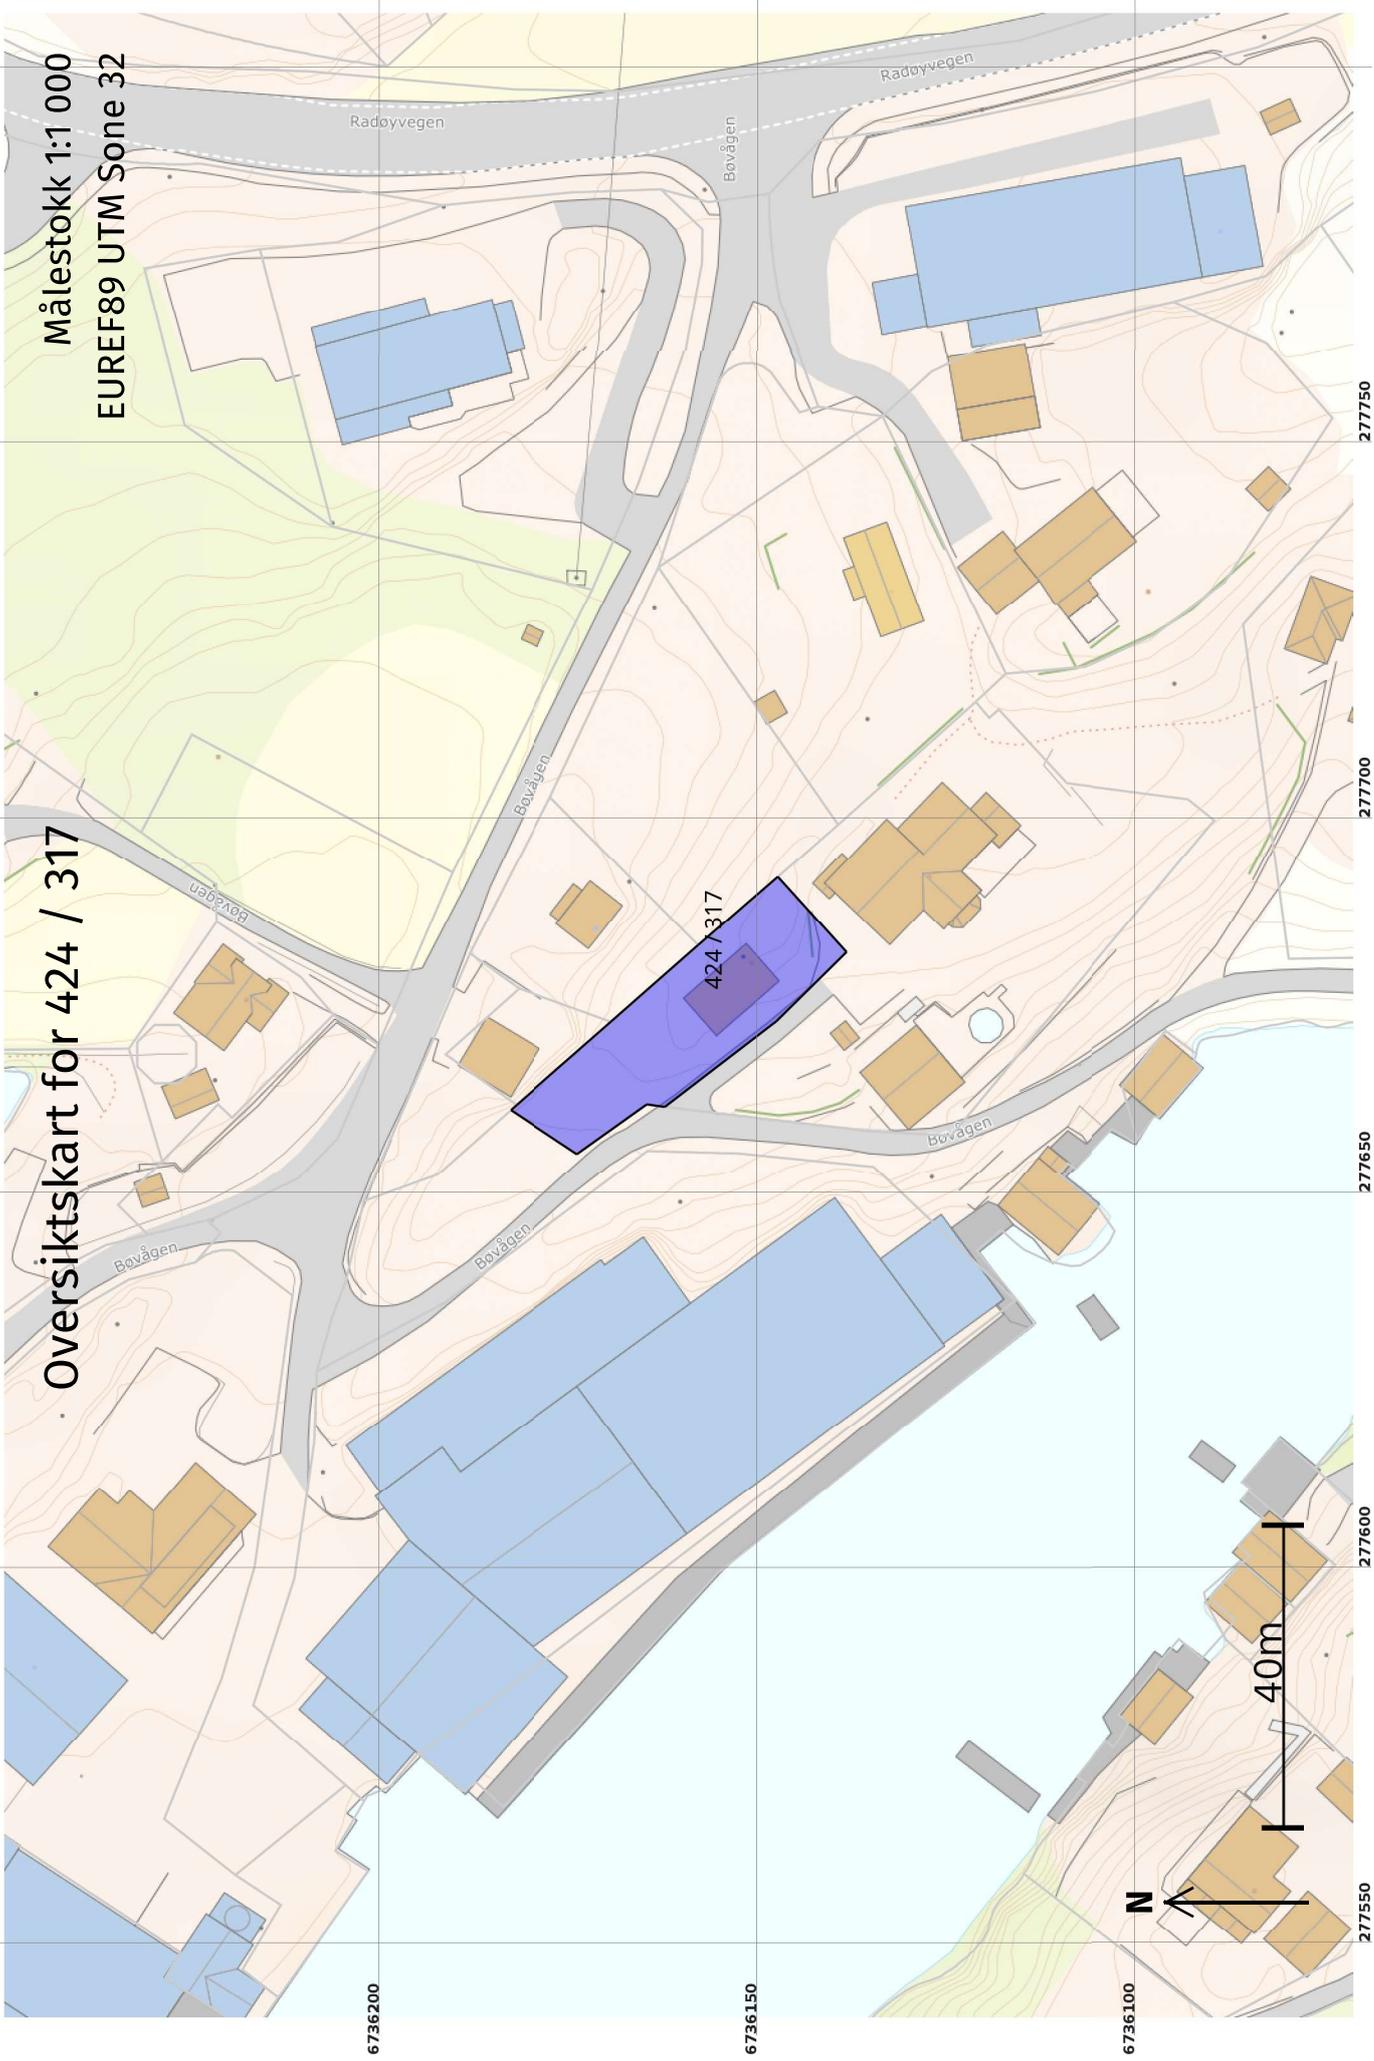

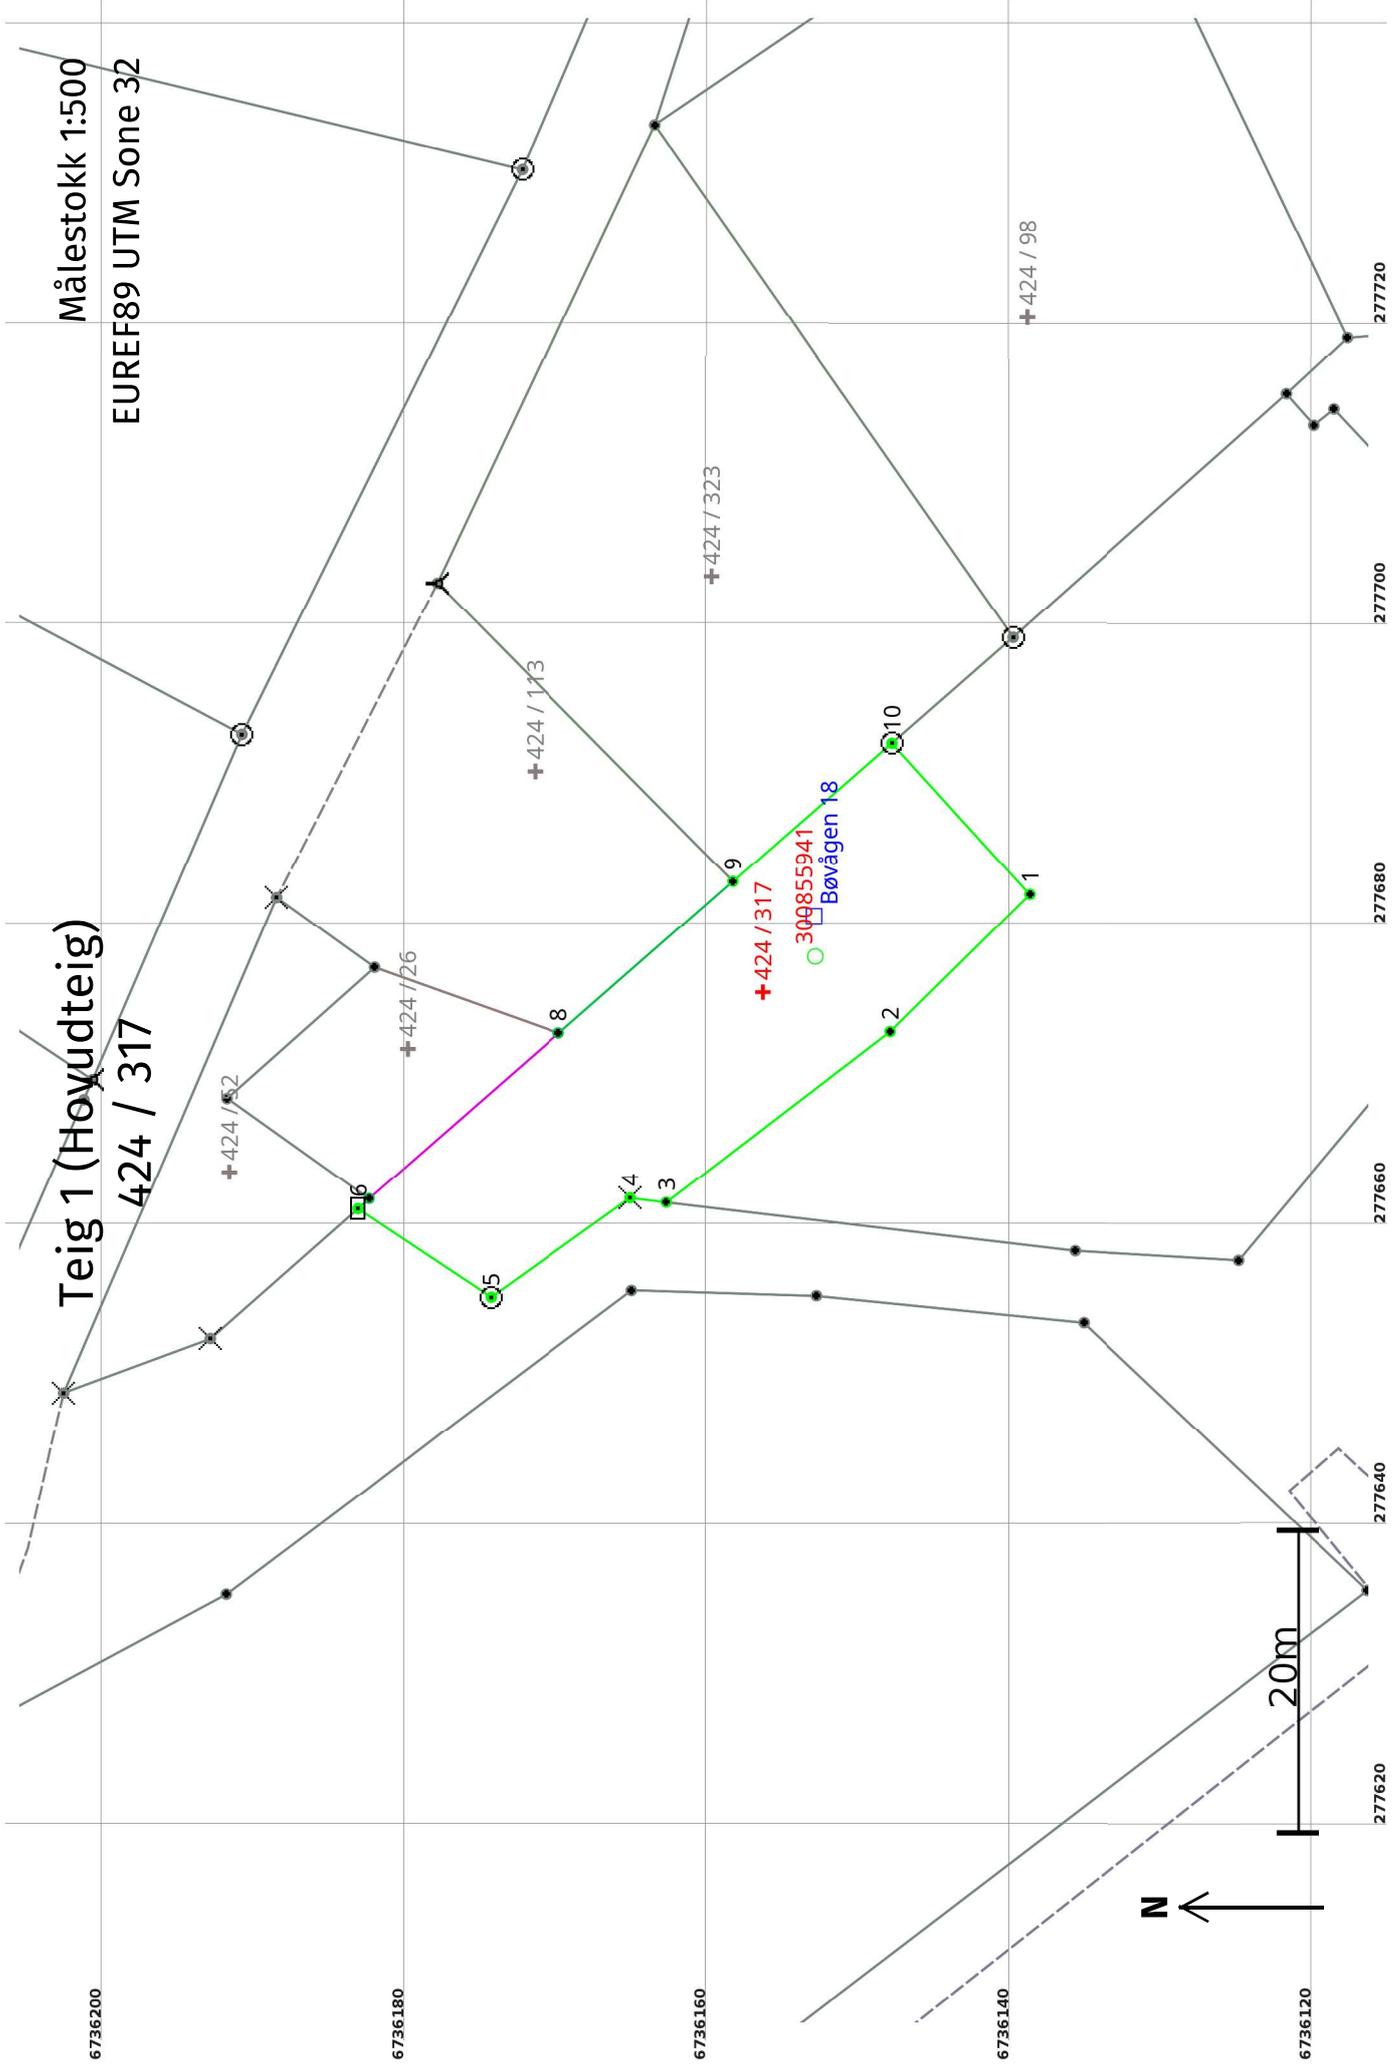

**Areal og koordinatar**

Areal: 590,9

Arealmerknad:

**Representasjonssystem:** EUREF89 UTM Sone 32**Nord:** 6736157**Aust:** 277675**Grensepunkt / Grenselinje****Ytre avgrensing**

Løpnr	Nord	Aust	Grensemerke nedsett i / Lengde (m) Linjeinformasjon	Målemetode	Nøyaktighet (SD i cm)	Radius
1	6736139,06	277681,86	Umerkt 12,98	96 GNSS: Fasemåling (Real time kinematic)	10	
2	6736148,28	277672,72	Umerkt 18,61	96 GNSS: Fasemåling (Real time kinematic)	10	
3	6736163,03	277661,37	Umerkt 2,41	96 GNSS: Fasemåling (Real time kinematic)	10	
4	6736165,42	277661,66	Fjell Kors 11,34	96 GNSS: Fasemåling (Real time kinematic)	10	
5	6736174,64	277655,05	Jord Offentleg godkjent grensemerke 10,59	96 GNSS: Fasemåling (Real time kinematic)	1	
6	6736183,44	277660,94	Jord Stein med kross og vitne 1,00	96 GNSS: Fasemåling (Real time kinematic)	10	
7	6736182,71	277661,62	Umerkt 16,69	10 Terrengmålt	14	
8	6736170,16	277672,63	Annan detalj 15,32	10 Terrengmålt	200	
9	6736158,64	277682,73	Umerkt 13,94	96 GNSS: Fasemåling (Real time kinematic)	10	
10	6736148,16	277691,92	Jord Offentleg godkjent grensemerke 13,56	96 GNSS: Fasemåling (Real time kinematic)	10	