


ALVER
Kommune

02 DES. 2021

Avtale om grensejustering

I samband med frådelling av tilstøytande areal, er det inngått avtale om at restareal regulert til vegformål grensejusterast frå gbnr. 220/2 til gbnr. 220/15 i Alver kommune.

1. Eigar av gbnr. 220/2 overdrag eit areal på ca. 200m² frå sin eigedom gbnr. 220/2 til eigedom gbnr. 220/15. Arealet er vist med blått på vedlagt kart.
2. Arealet er utmark og overførast vederlagsfritt.
3. Overdraginga av arealet skjer med heimel i reglane om grensejustering i matrikkellova § 16 og matrikkelforskriften § 34.
4. Denne avtalen utferdast i to eksemplar, eit til kvar av partane.

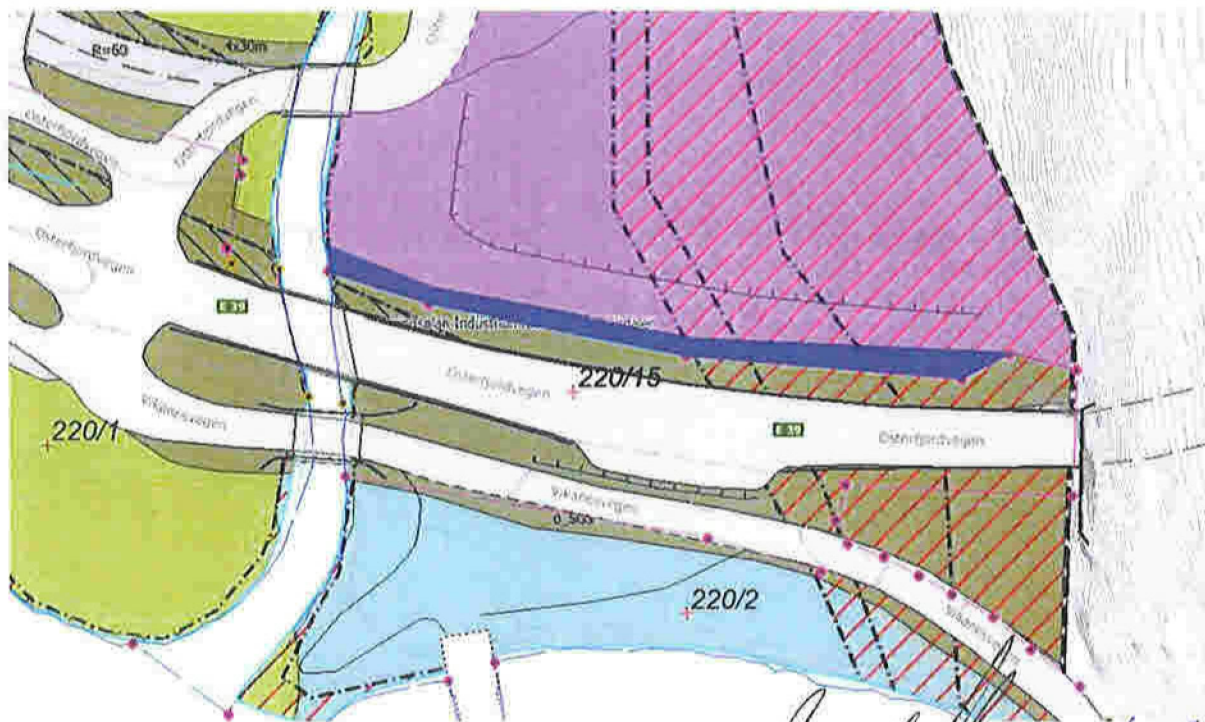

Personnummer/Organisasjonsnummer- 932 307 952

DC EIKEFET AGGREGATES AS (Grunneigar gbnr. 220/2)-

Personnummer/Organisasjonsnummer- 9710 32 081

STATENS VEGVESEN (Grunneigar gbnr. 220/15)-



2/11-21