


O:_Grunnlag\1000 Mongstadbase\Beredningsplan\Oversikt OU-KPS-PST.dwg, - Layout: (75-OU); - Plottet av: haf, Dato: 2016.09.21 kl 15:43

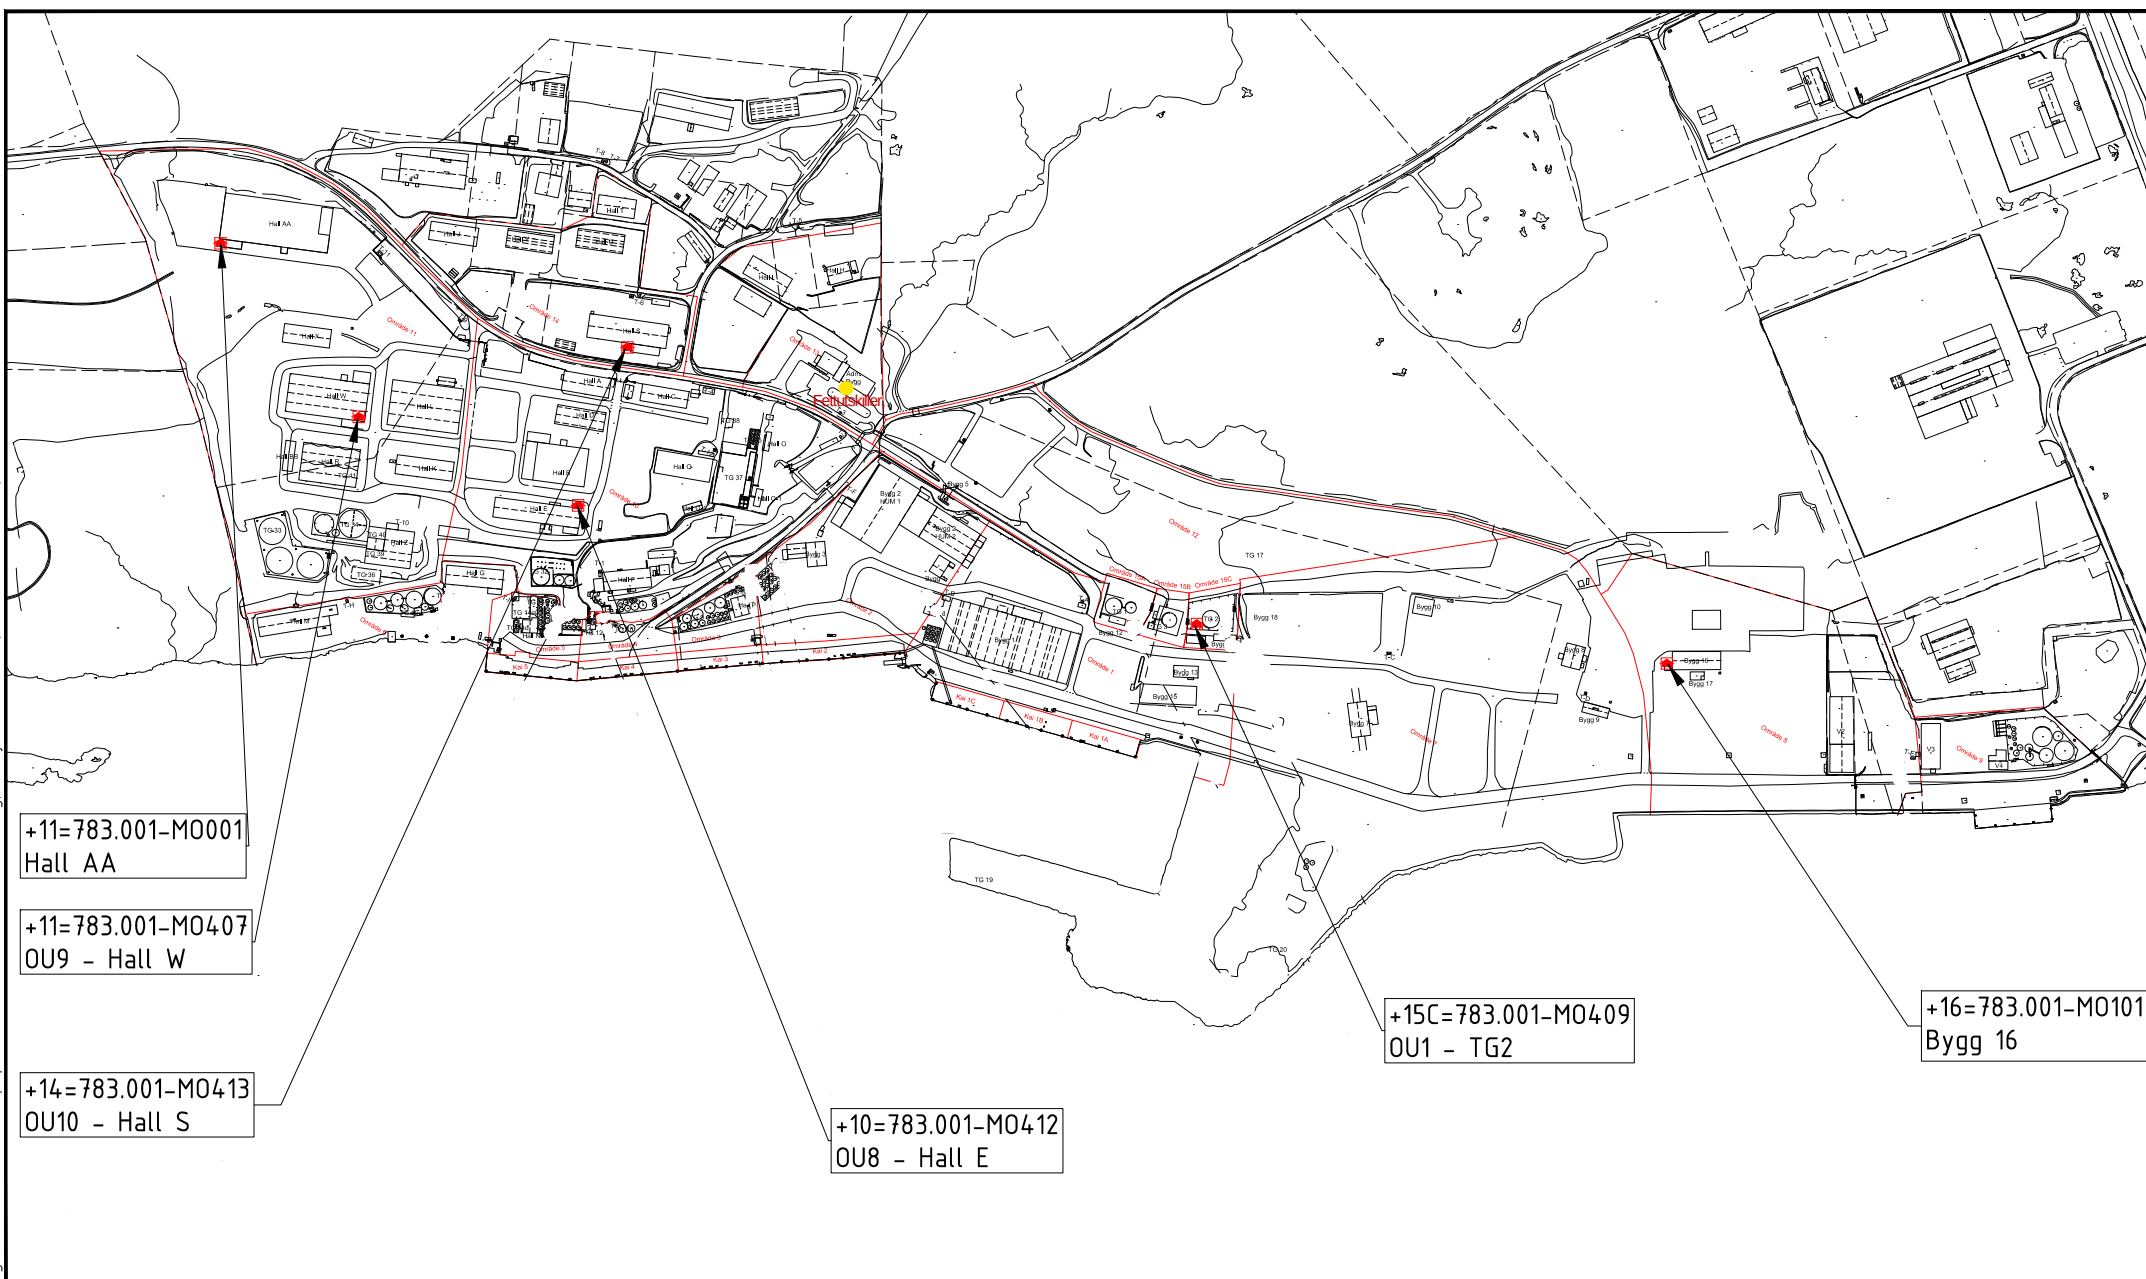

+11=783.001-M0001
Hall AA


+11=783.001-M0407
OU9 - Hall W

+14=783.001-M0413
OU10 - Hall S

+10=783.001-M0412
OU8 - Hall E

+15C=783.001-M0409
OU1 - TG2

+16=783.001-M0101
Bygg 16

 www.multiconsult.no	CCB MONGSTAD AS FDV-DOKUMENTASJON Oljeutstillere Oversikt		Status	Fag	Original format A4	Dato 21.09.2016
			Konstr./Tegnet HAF	Kontrollert ØY (CCB)	Godkjent SM (CCB)	Målestokk 1:8000
			Oppdragsnr. 1000	Tegningsnr. 75		Rev. 6