




Bilder



Filnavn: 20201027_154703.jpg

Lastet opp av: Ove Myking
28.10.2020 06:36
Tatt: 27.10.2020 15:47

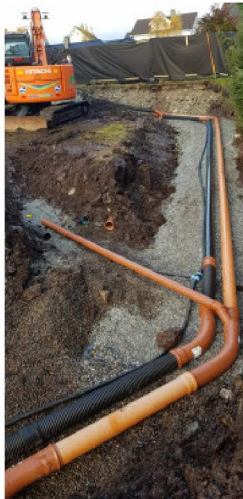


Filnavn: 20201027_154712.jpg

Lastet opp av: Ove Myking
28.10.2020 06:36
Tatt: 27.10.2020 15:47



Filnavn: 20201027_154719.jpg

Lastet opp av: Ove Myking
28.10.2020 06:35
Tatt: 27.10.2020 15:47

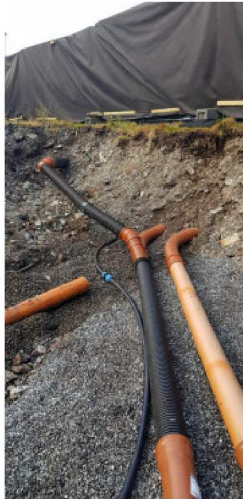

Filnavn: 20201027_155059.jpg

Lastet opp av: Ove Myking
28.10.2020 06:35
Tatt: 27.10.2020 15:50





Filnavn: 20201027_155815.jpg

Lastet opp av: Ove Myking
28.10.2020 06:35
Tatt: 27.10.2020 15:58



Filnavn: 20201027_155824.jpg

Lastet opp av: Ove Myking
28.10.2020 06:35
Tatt: 27.10.2020 15:58

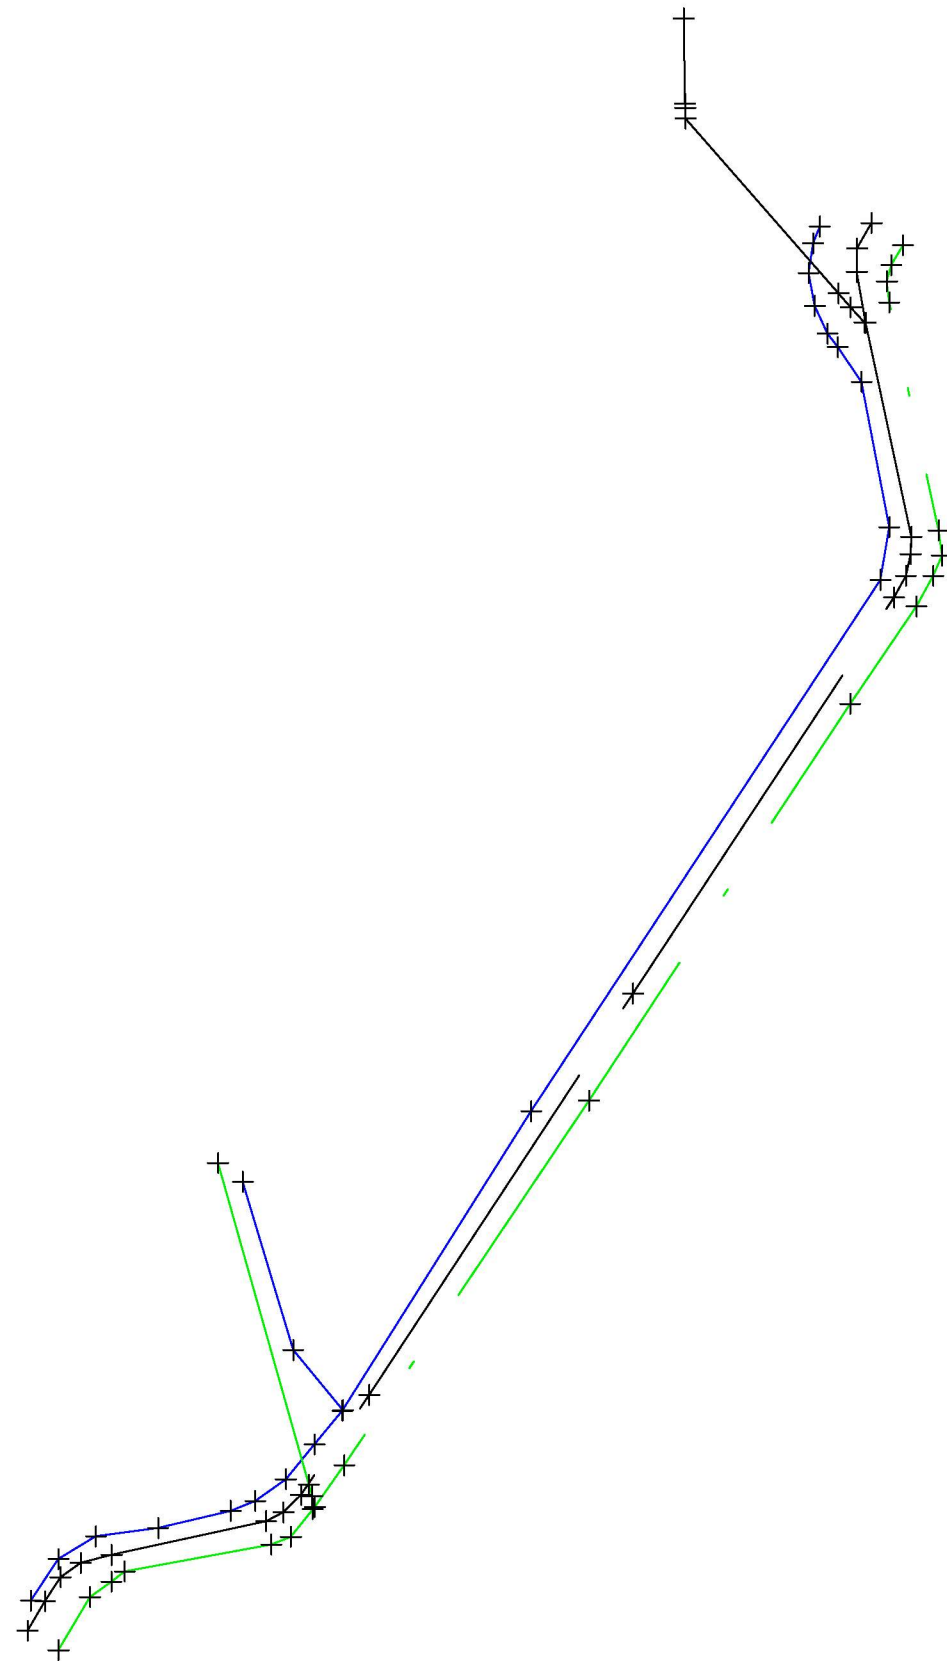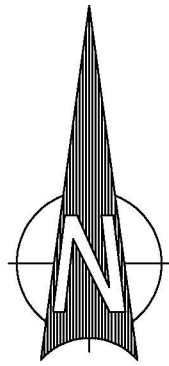

TEGNFORKLARING


- — — — — Overvannsledning
- · — · — Spillvannsledning
- — — — — Vannledning

Alversund Maskinstasjon

Dato	29.10.2020	Konstr./Regnet	Godkjent	Målestokk	
	EUREF89 - SONE 32	NN 2000 høyder		1:100	
Plantegning				Erstatning for:	Erstattet av:
					901
Henvisning:		Beregning:		Marianne Myking	

TEGNFORKLARING

- Overvannsledning
- · — · Spillvannsledning
- Vannledning

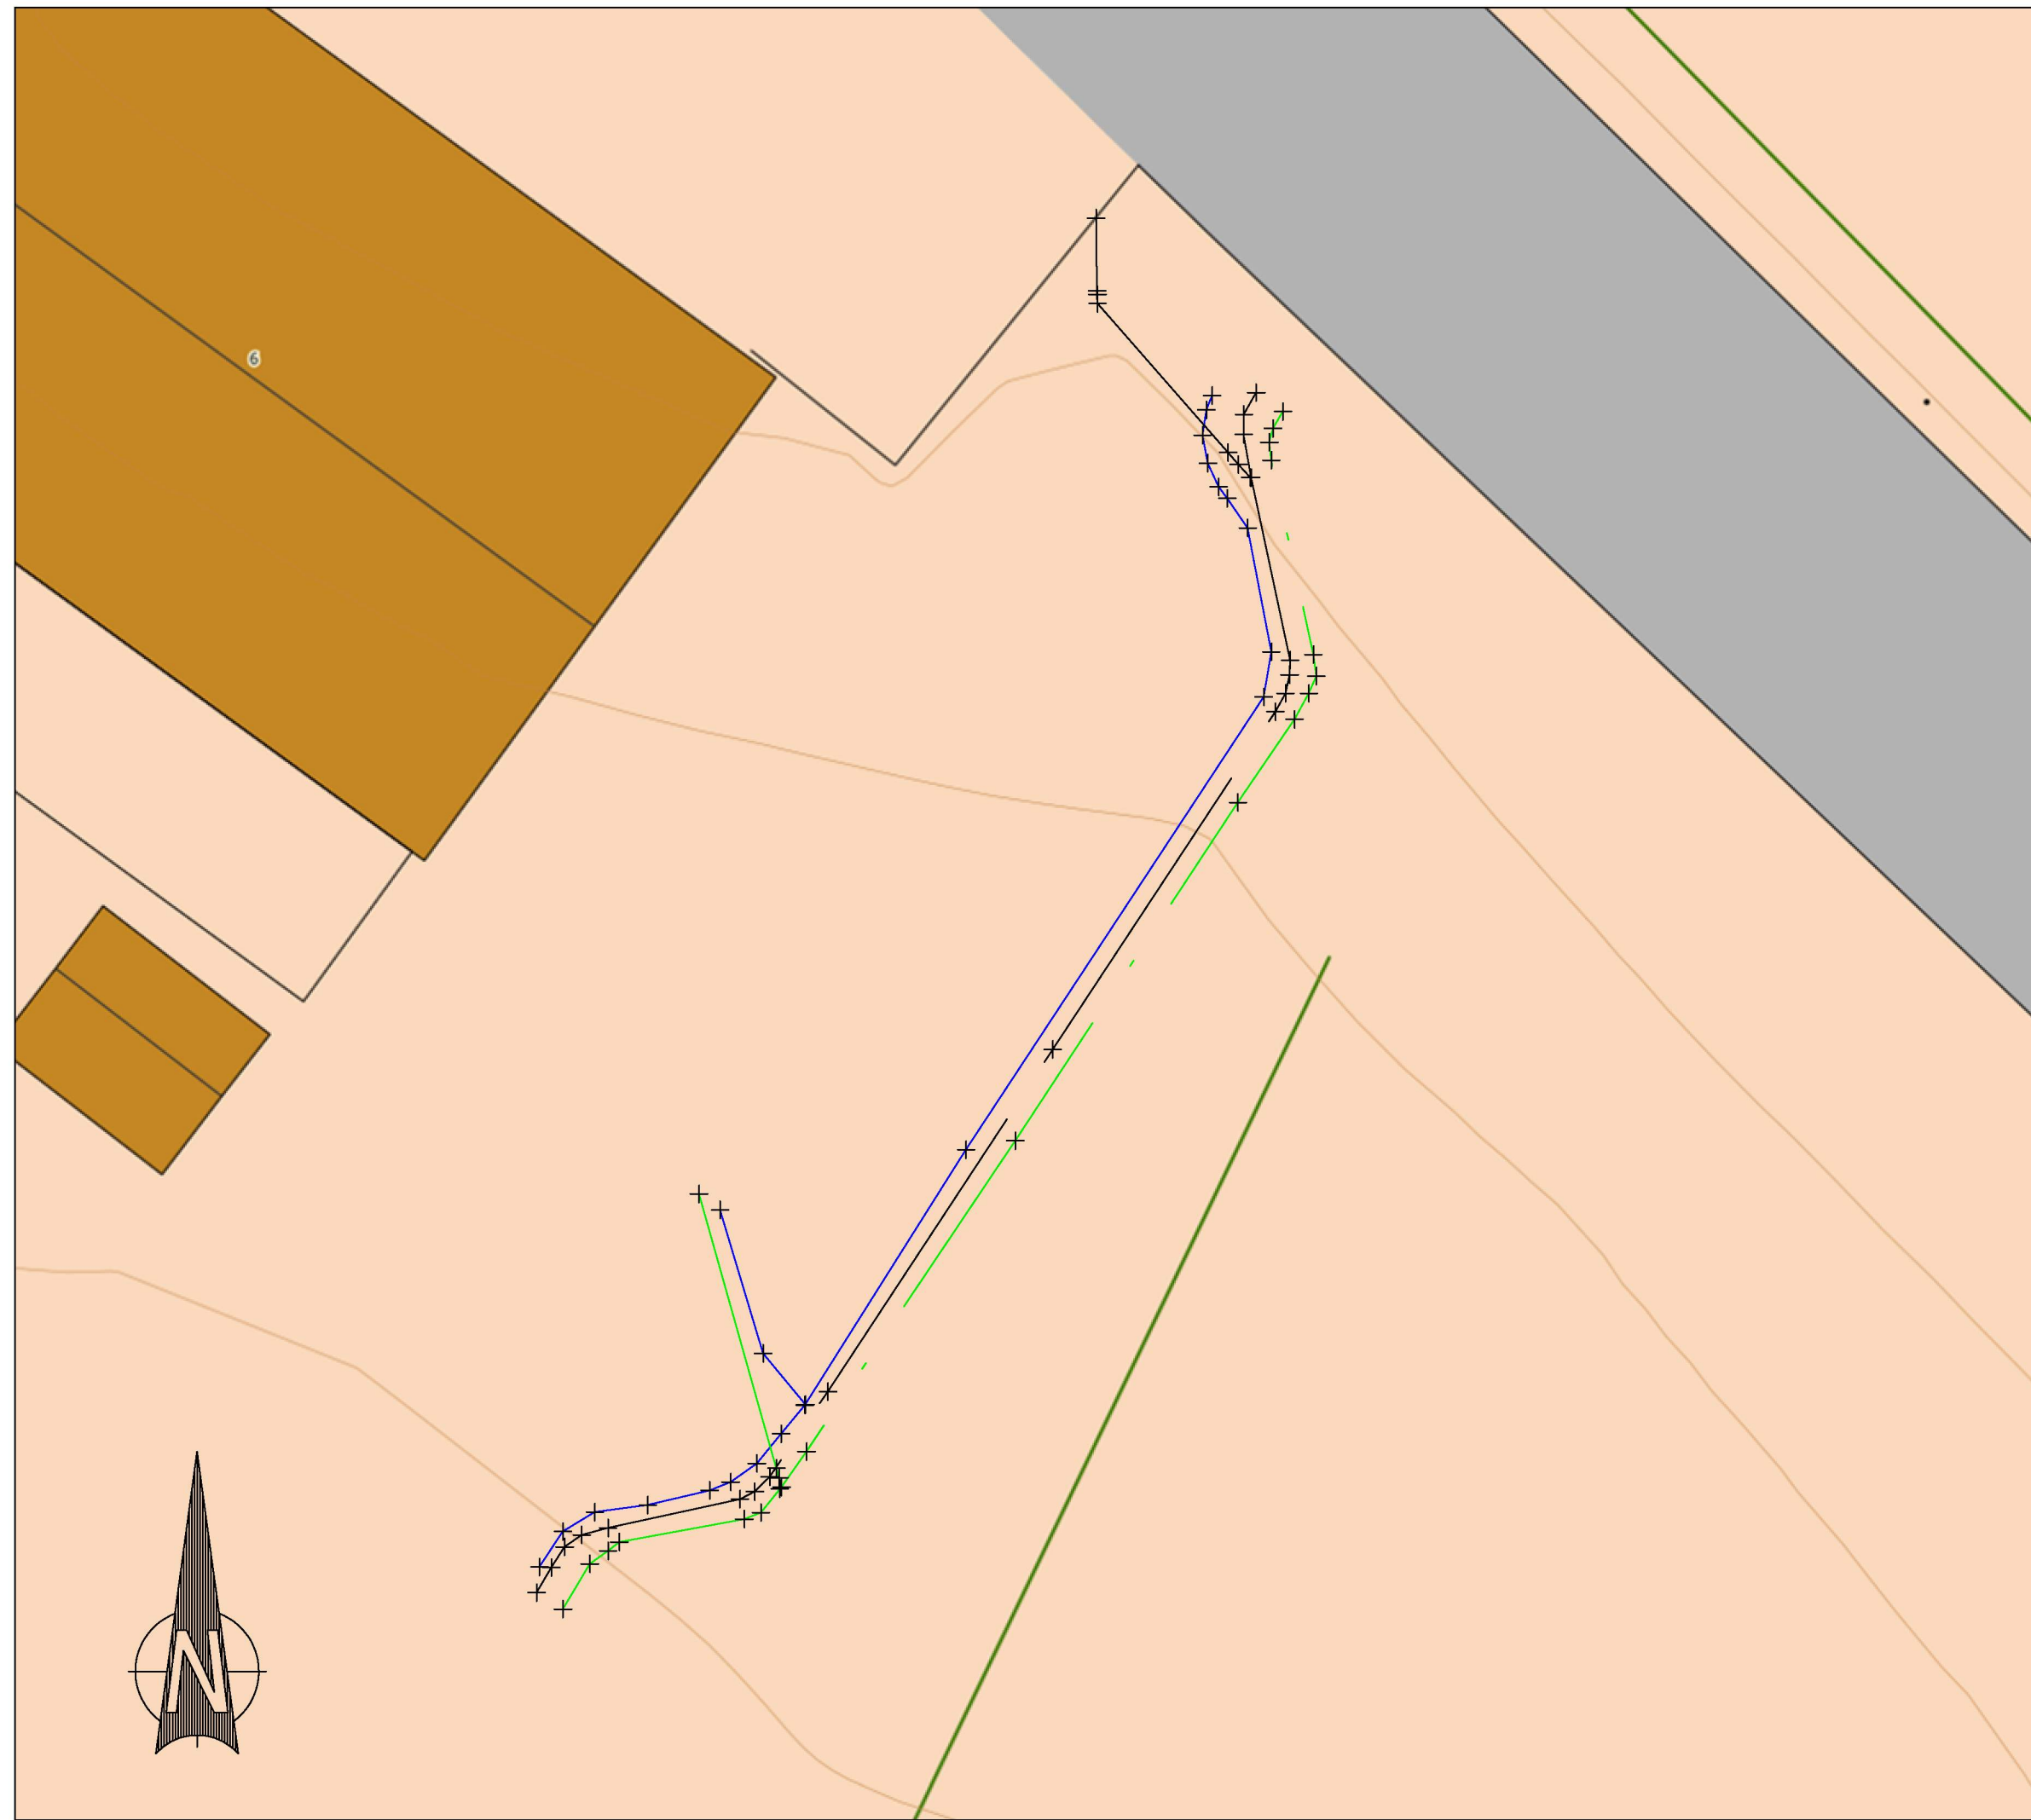

Alversund Maskinstasjon

Date: 29.10.2020		Konstr./Regnet:		Godkjent:		Målestokk:	
EUREF89 - SONE 32		NN 2000 høyder		1:100			
Plantegning						Erstatning for:	
						Erstattet av:	
						901	
Henvising:				Beregning:		Marianne Myking	