


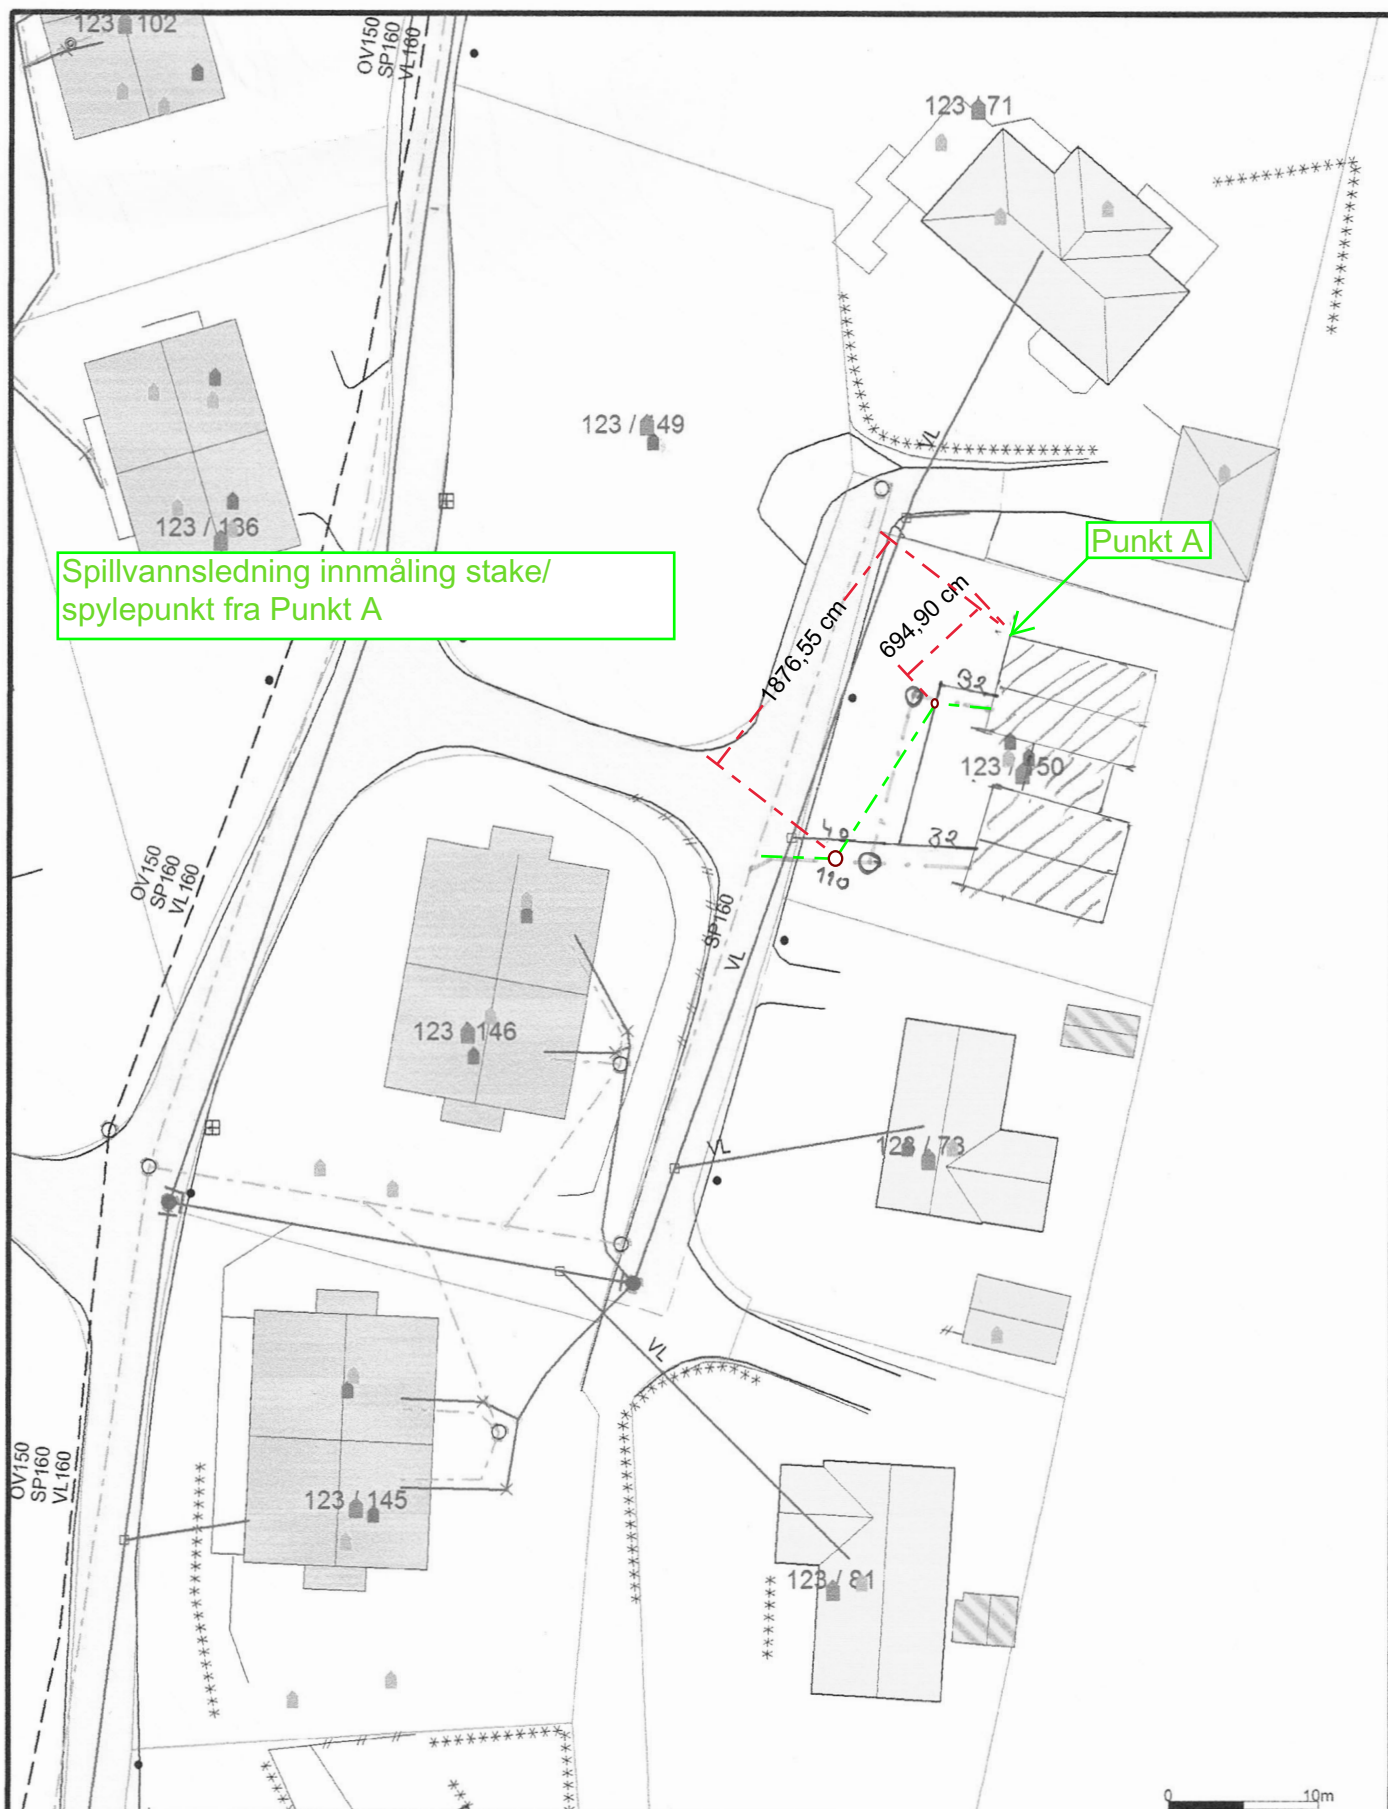

Spillvannsledning innmåling stake/
spylepunkt fra Punkt A

Punkt A

- | | |
|--------------------------|-------------------|
| — Målte Grenser | □ Våningshus |
| — Registrerte Grenser | □ Større bustader |
| — Udefinert grenser | □ Hytte/feriehus |
| ⬮ Terrengmålte grense | □ Garasje/uthus |
| ⬮ Konstruert grensepunkt | □ Industri/lager |
| □ Bolig | □ Andre bygg |
| □ Bustad m/leilighet | |

Beliggenhet og høyder må oppfattes som orienterende.
Koordinatsystem: EUREF89 - SONE 32 (EPSG:25832)
Høydesystem: (EPSG:)



Lindås kommune
VVA avdeling

Dato: 2019.11.29
Sign: AH



Målestokk
1:500

0 10m