


Bakkekraner mål utifra husvegg,  
 samt trasse vannledning  
 - plassering kryssmålt og tegnet inn  
 på riktig plass i kart

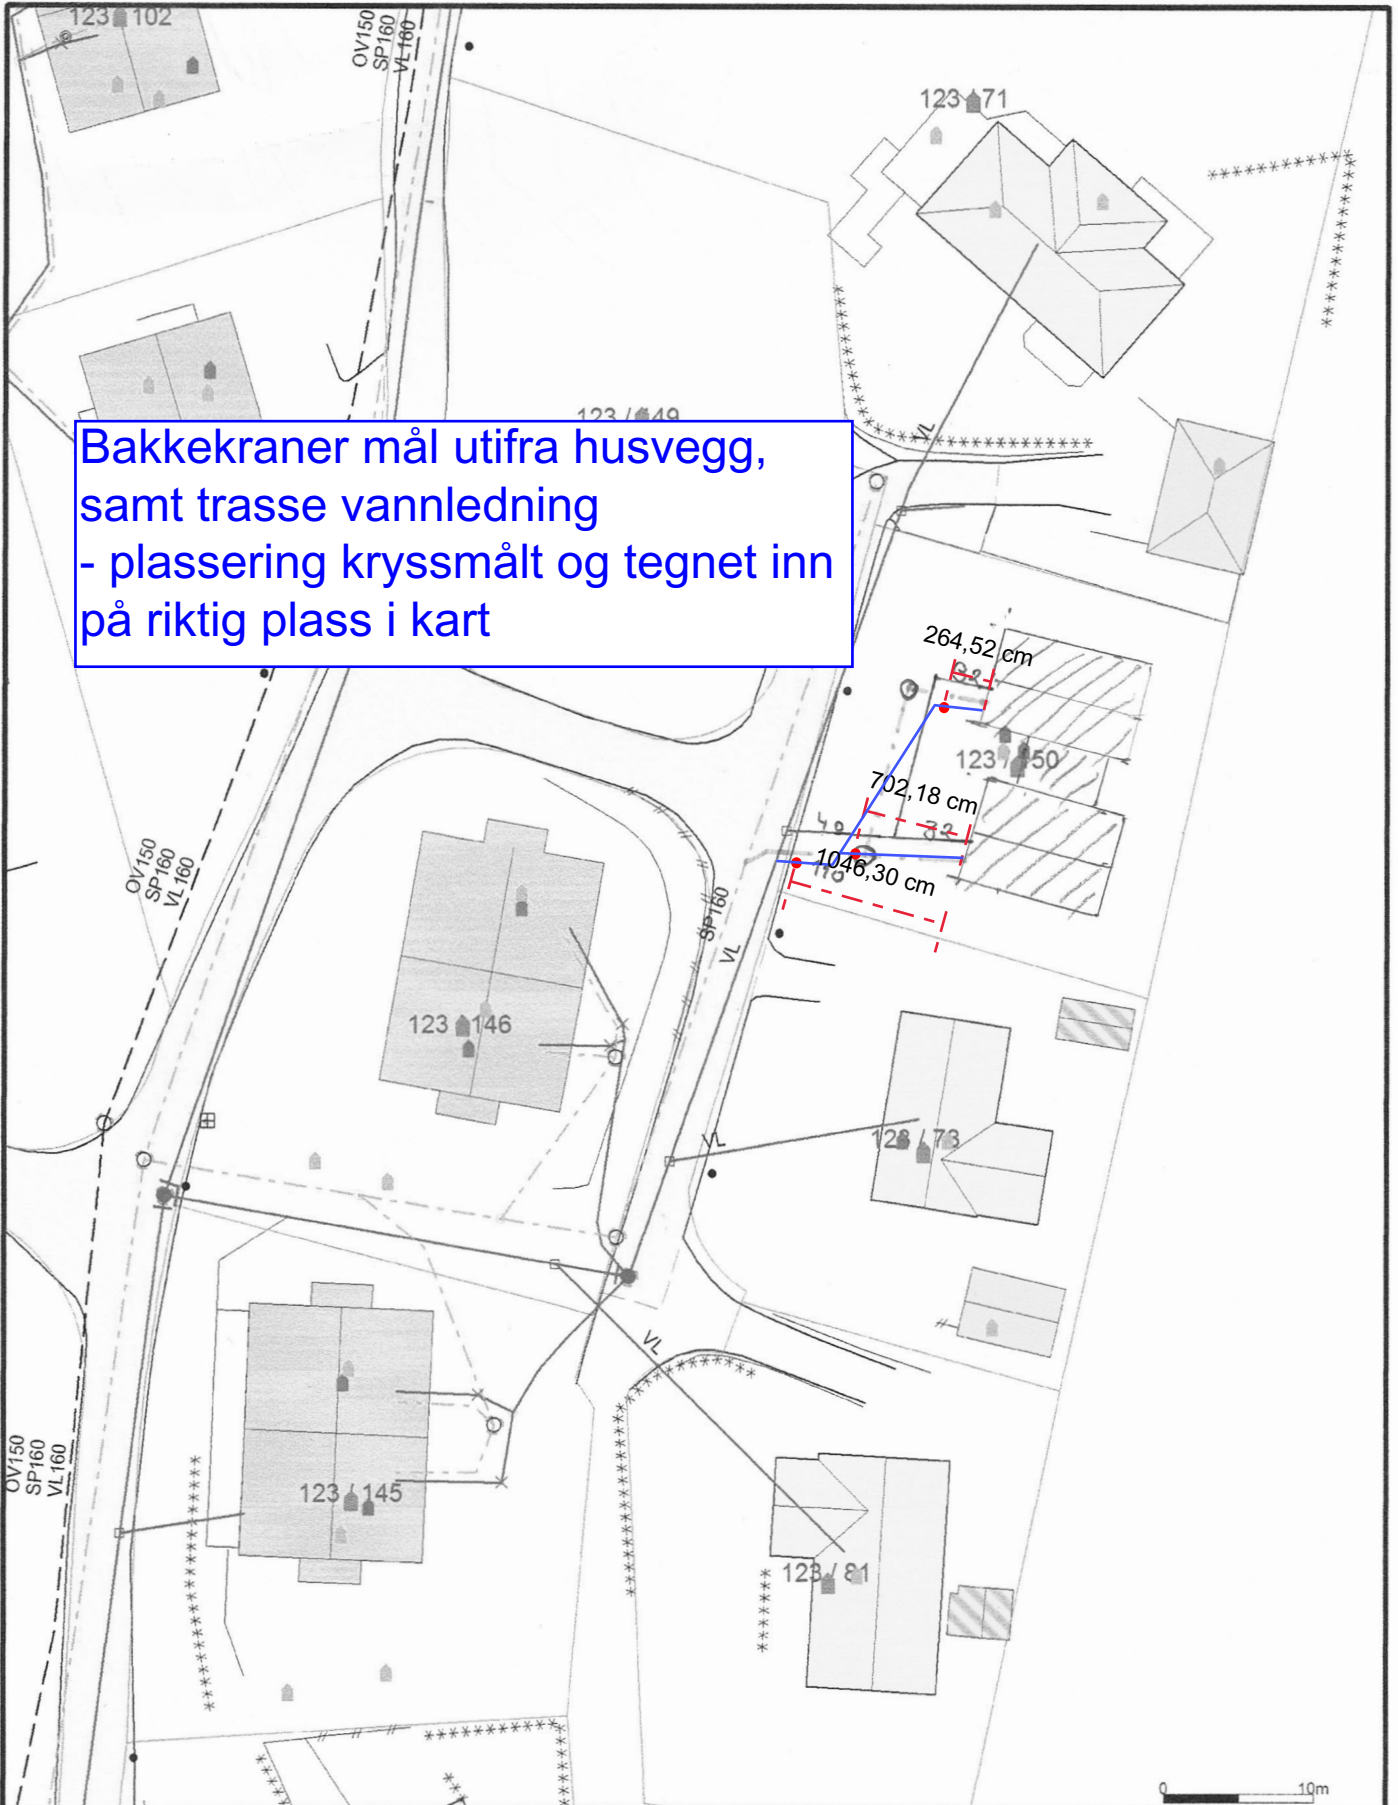

- |                          |                   |
|--------------------------|-------------------|
| — Målte Grenser          | □ Våningshus      |
| — Registrerte Grenser    | □ Større bustader |
| — Udefinert grenser      | □ Hytte/feriehus  |
| ⚓ Terrengmålte grense    | □ Garasje/uthus   |
| ⚓ Konstruert grensepunkt | □ Industri/lager  |
| □ Bolig                  | □ Andre bygg      |
| □ Bustad m/leilighet     |                   |

Beliggenhet og høyder må oppfattes som orienterende.  
 Koordinatsystem: EUREF89 - SONE 32 (EPSG:25832)  
 Høydesystem: (EPSG:)



Lindås kommune  
 VVA avdeling



Dato: 2019.11.29  
 Sign: AH

Målestokk  
 1:500