

**Kartvedlegg til protokoll
for oppmålingsforretning**

Alver Kommune

N

Eigedom
467/13, 467/3

Saks nr
20229030


Oppdragnr

Rekvirent
Bondevik Terese Skår, Skår Rune Hjelmeland, Namtvedt Vidar

Forretningsdato
21/2/2023

Landmålar
Kjartan Medaas

Målestokk 1:220

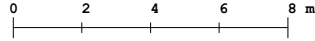

Beskriving/avtaler:

467/3

467/13

X 6729074

Y 287540

Y 287562

HP3

4X

HP2

4

6

5

5X HP1



06.03.2023
Målestokk 1:220