
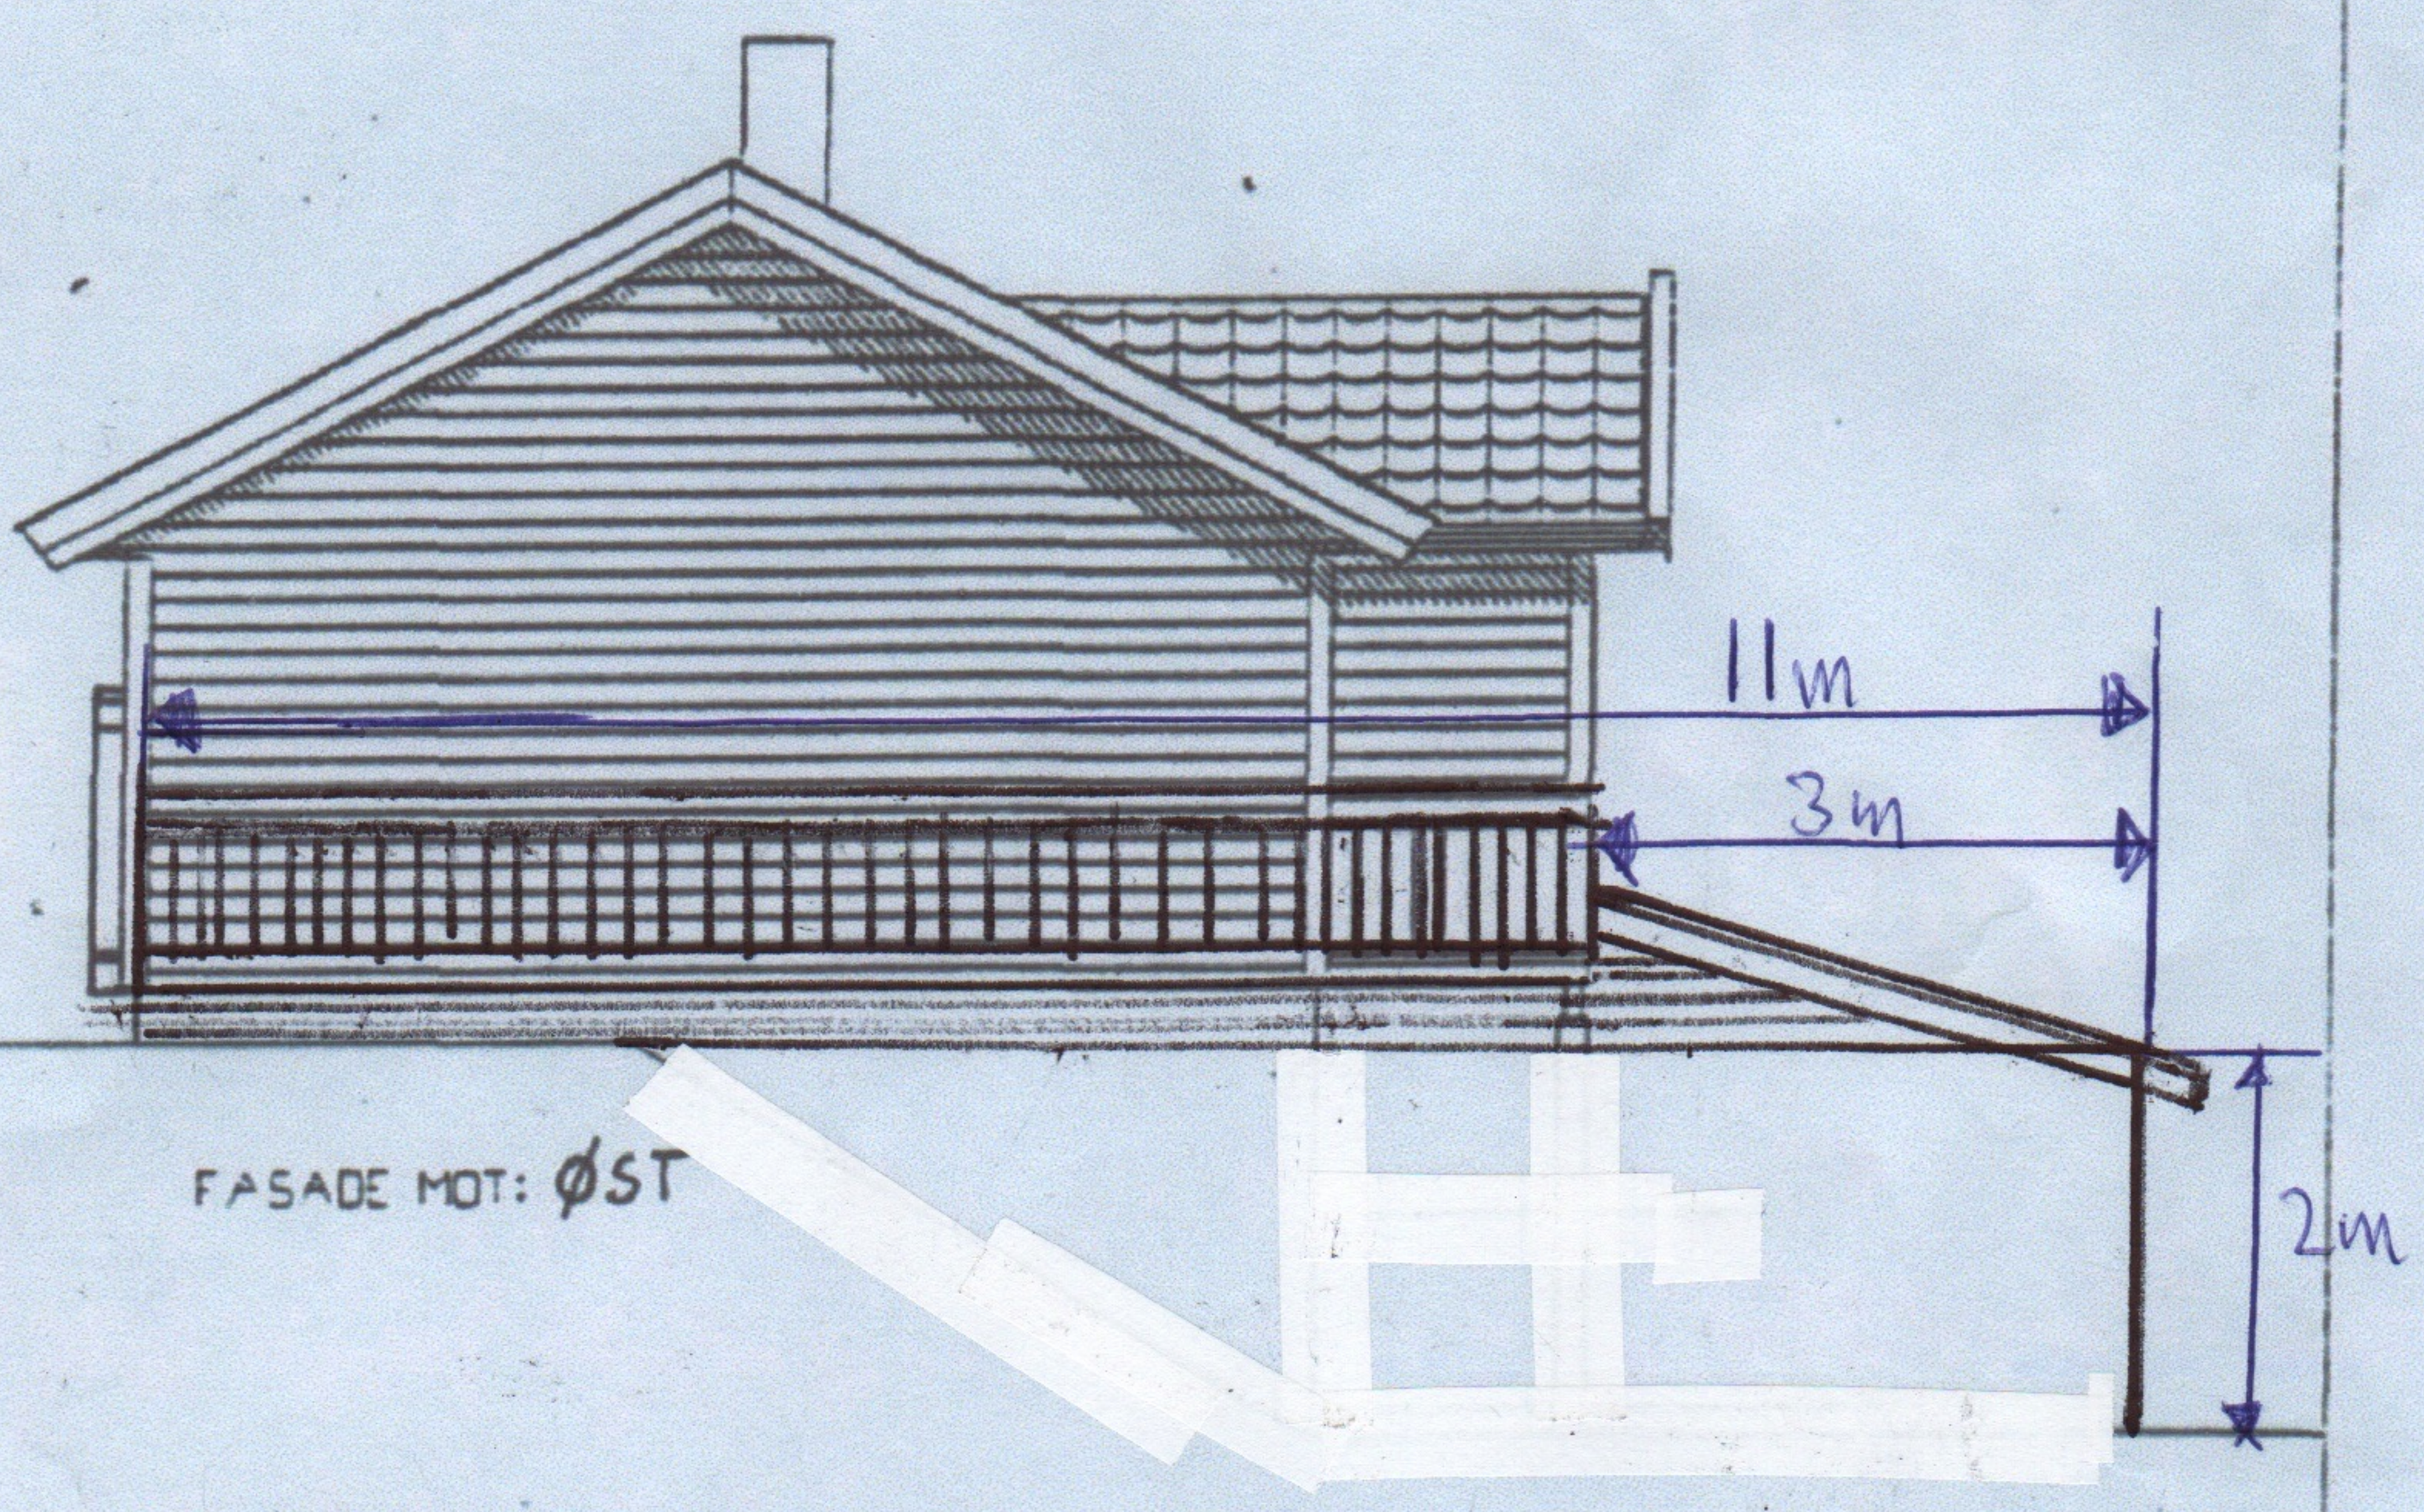


E1

LINDÅS KOMMUNE
TEKNISK ETAT
11. FEB 1997
ARKIV NR 212/092/001

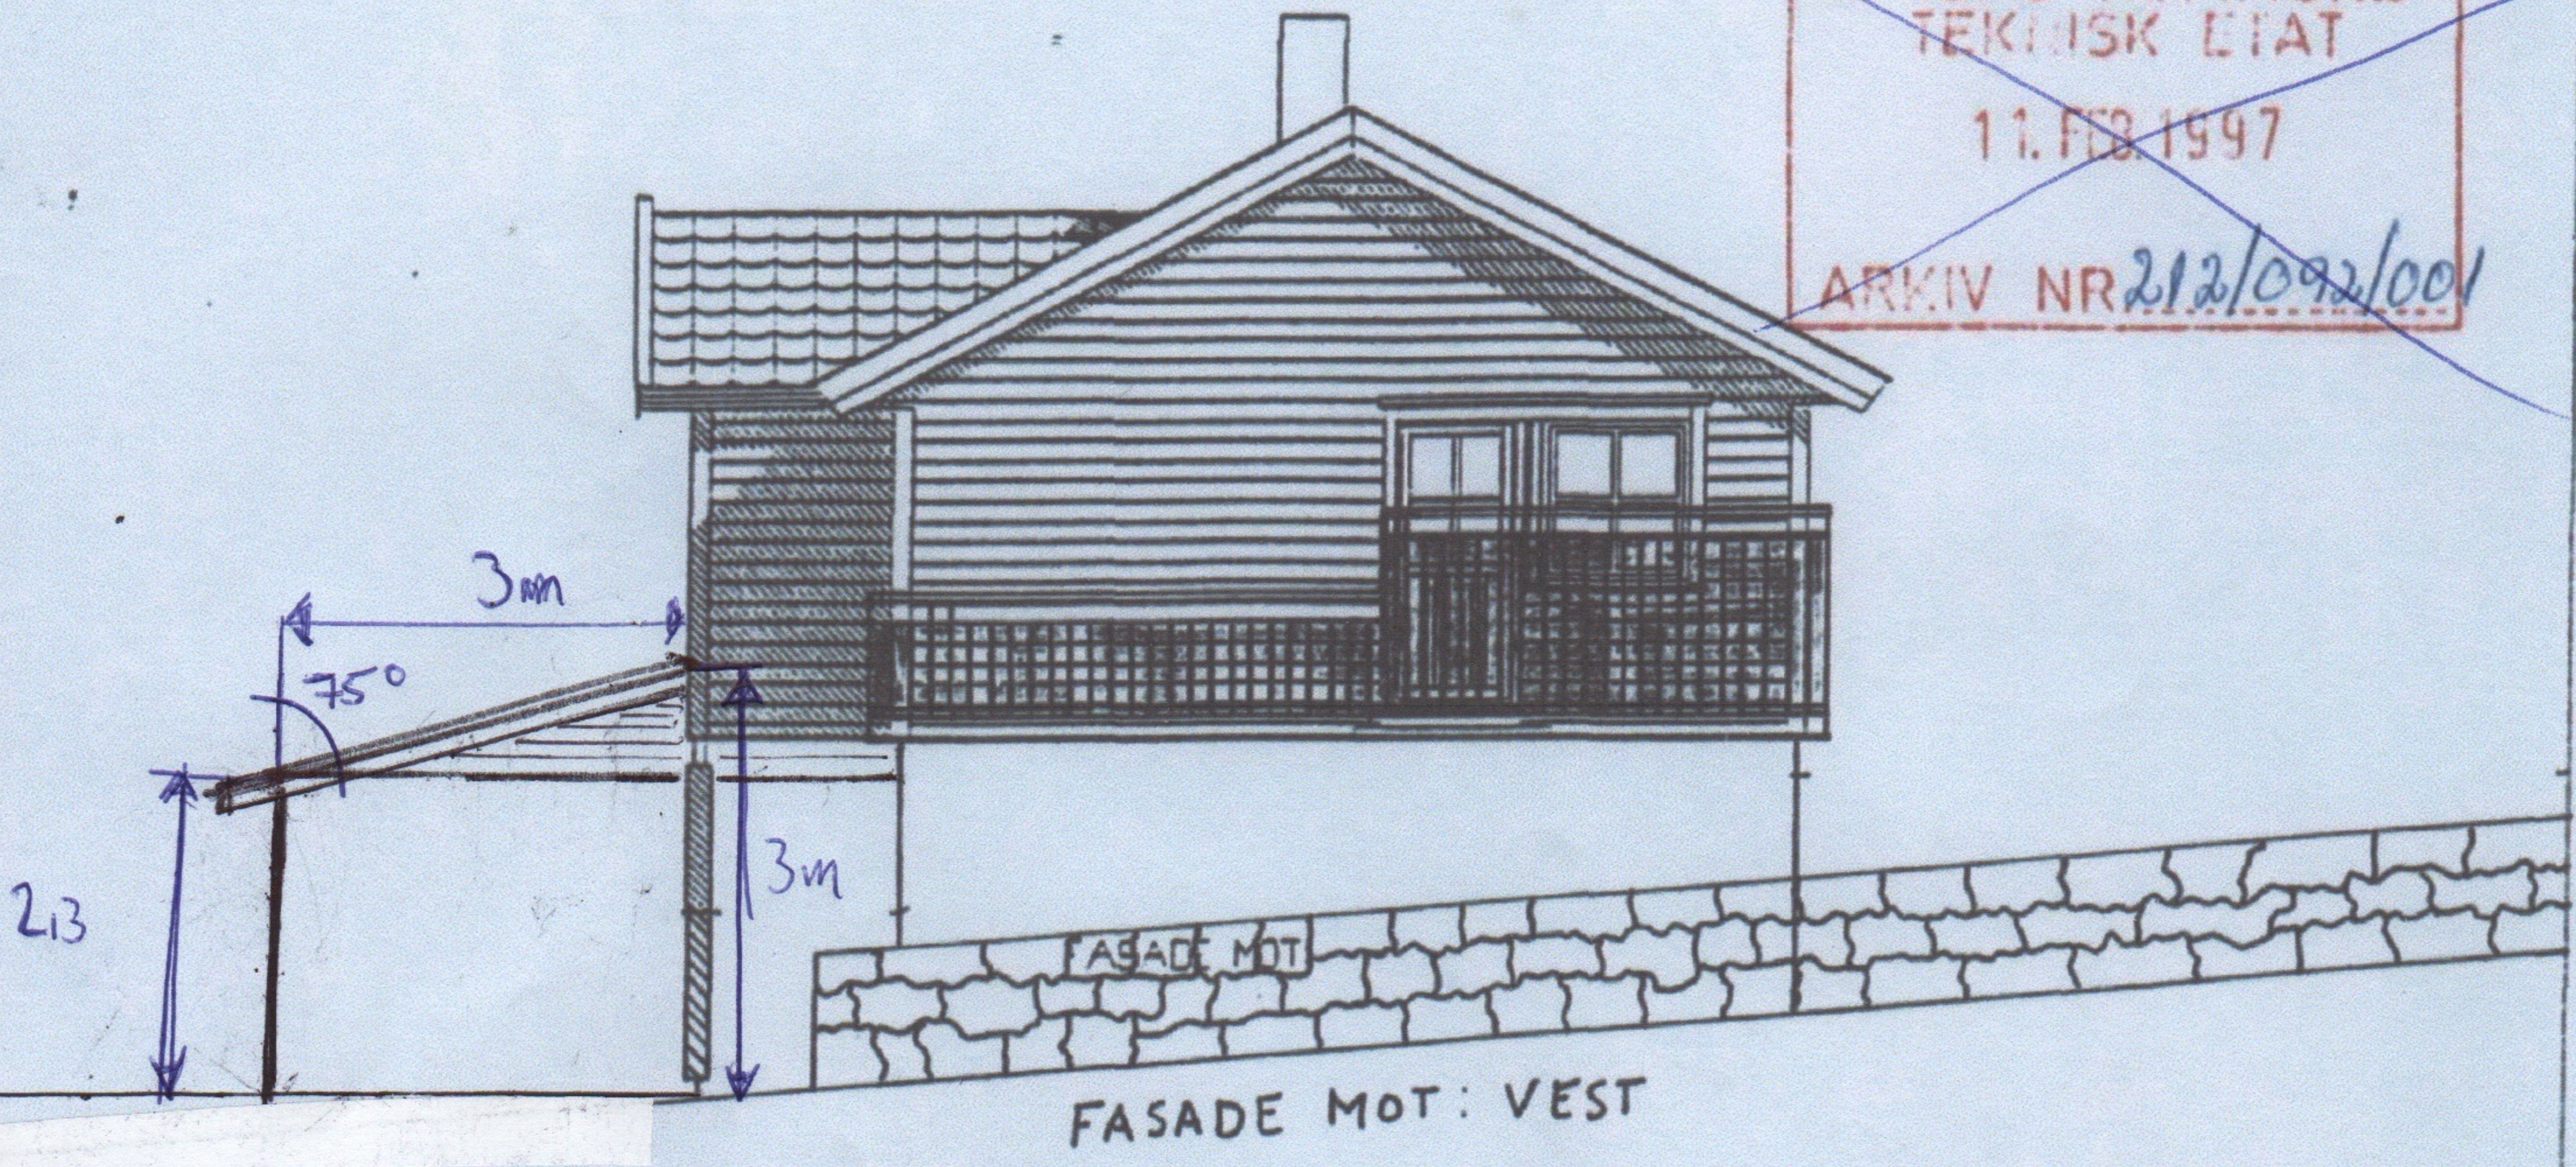


Rev 18 10.93 H.S

BRA	F	BA
90.2 m ²	1.0	90.2 m ²
57.8 m ²	0.5	28.9 m ²
148.0 m ²	1	119.1 m ²
ATE: 91.1 m ²		

Sak			
Bryggerie			
Bvgherre	BRITT og JOHNNY GJELSVIK	Målestokk	Tegn. Dato 030297
Bvgeplass	EIKANGERVAG	1:100	Trec. HS Dato 290297
Kommune	LINDÅS	Gr. 212 Bnr. 92	Kfr. TU Dato 290293
<p>Heltandhus BRYNE - TLF. 04-483100</p>		Erstatning for	
		Typebetegnelse	
		HELLE - UW	
		Prosj.nr.	Tegn.nr. 502

Denne tegning tilhører Heltandhus AS. Heltter saken tegningen til. Ingen ansettelse kan bli tegningen skal bli benyttet uten samtykke fra Heltandhus AS.


E2

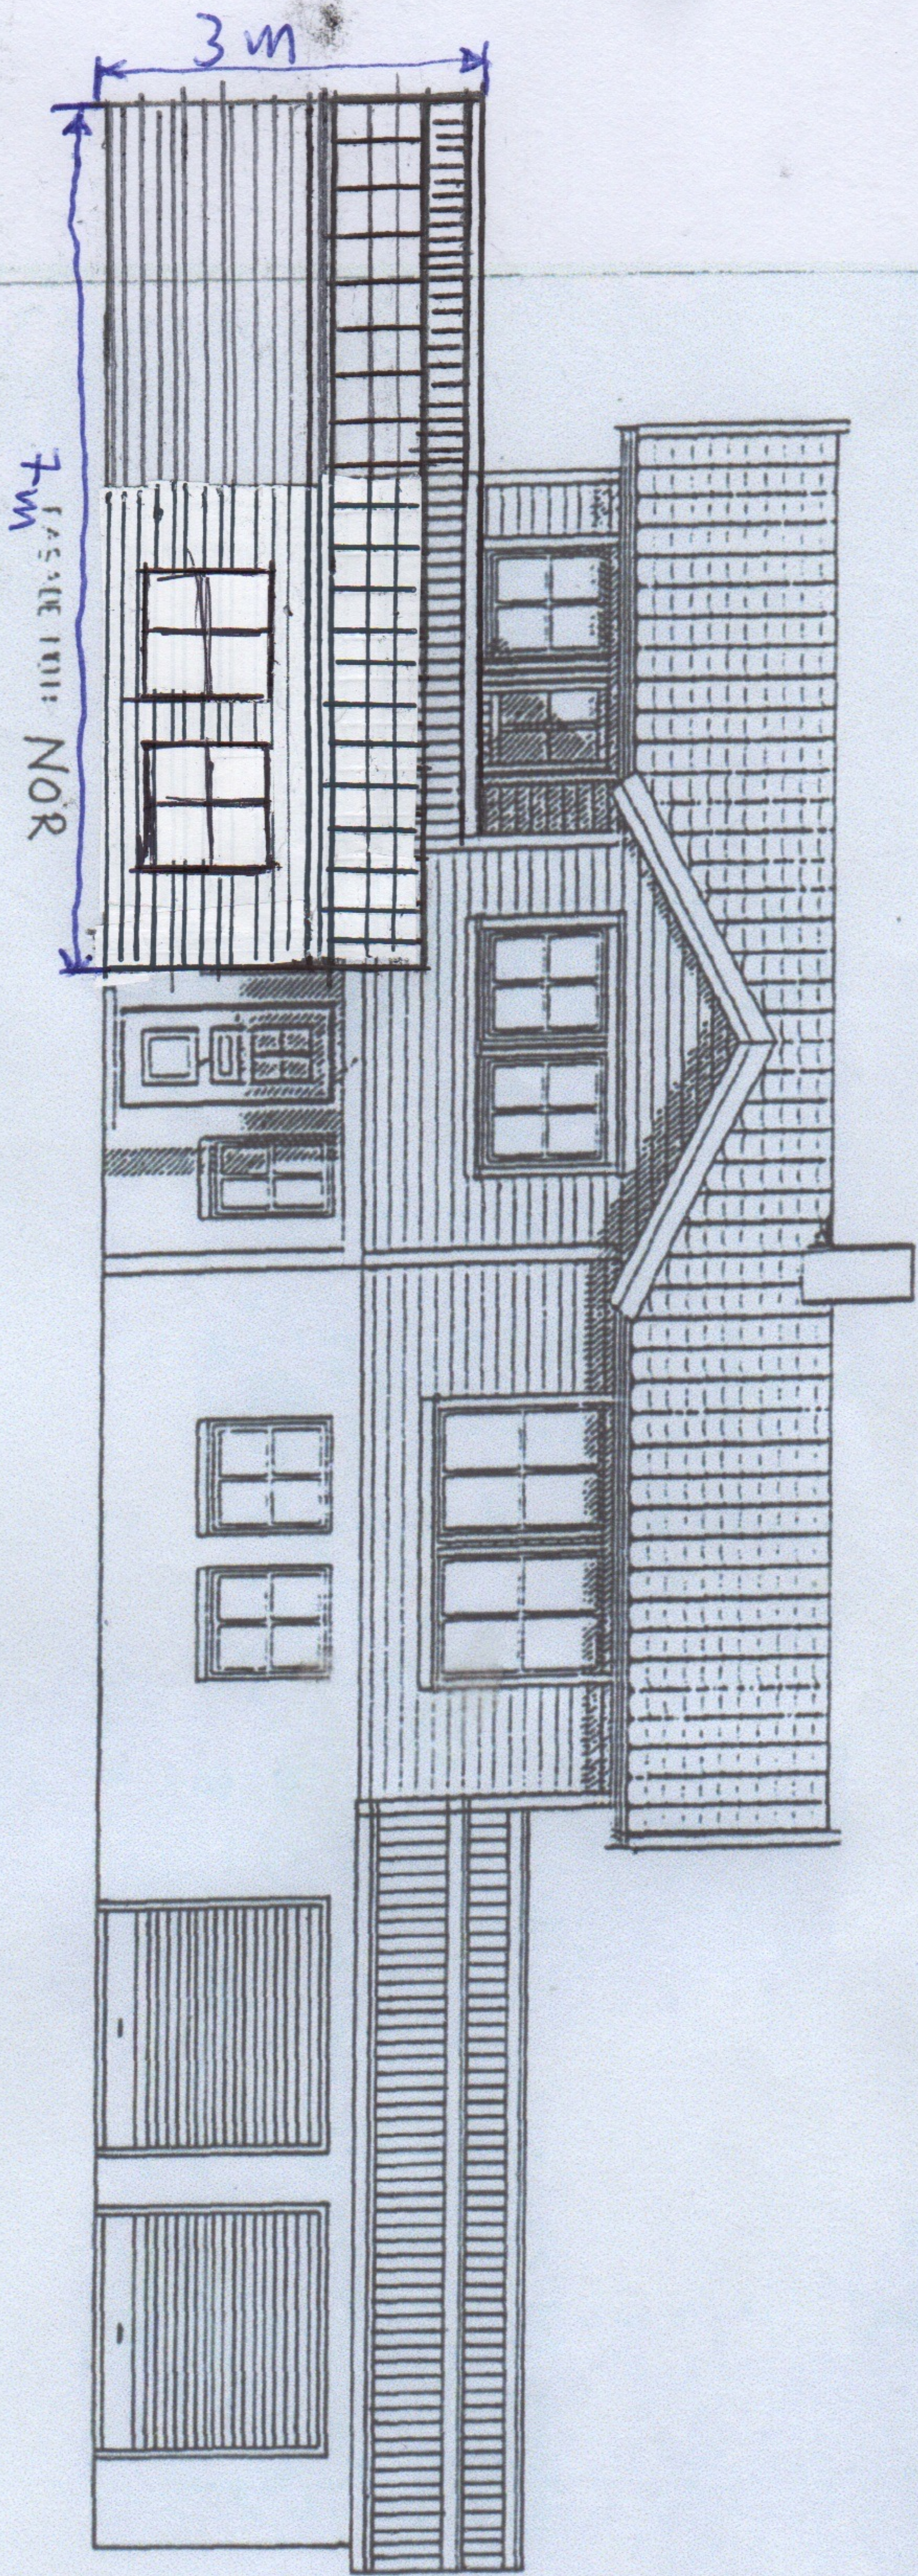

~~LINDAS KOMMUNE
TEKNIISK ETAT
11. FEB 1987
ARJIV NR 212/092/80~~

E3

FASADE NOT: SØR

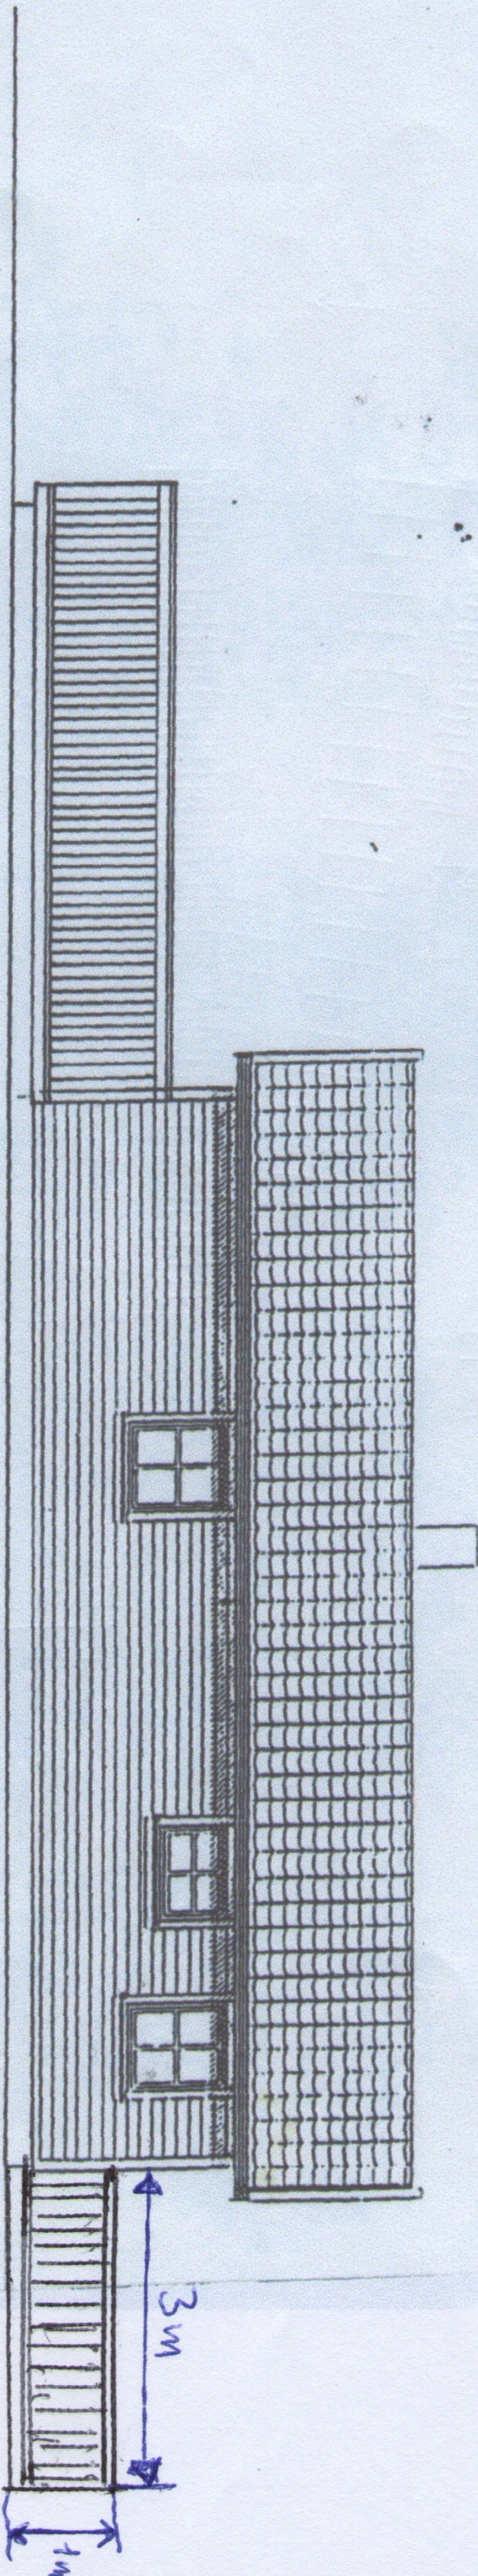

~~LINDÅS KOMMUNE
TEKNISK ETAT
11.12.1997
ARKIV NR 212/092/00~~