


N6715358, Ø293292

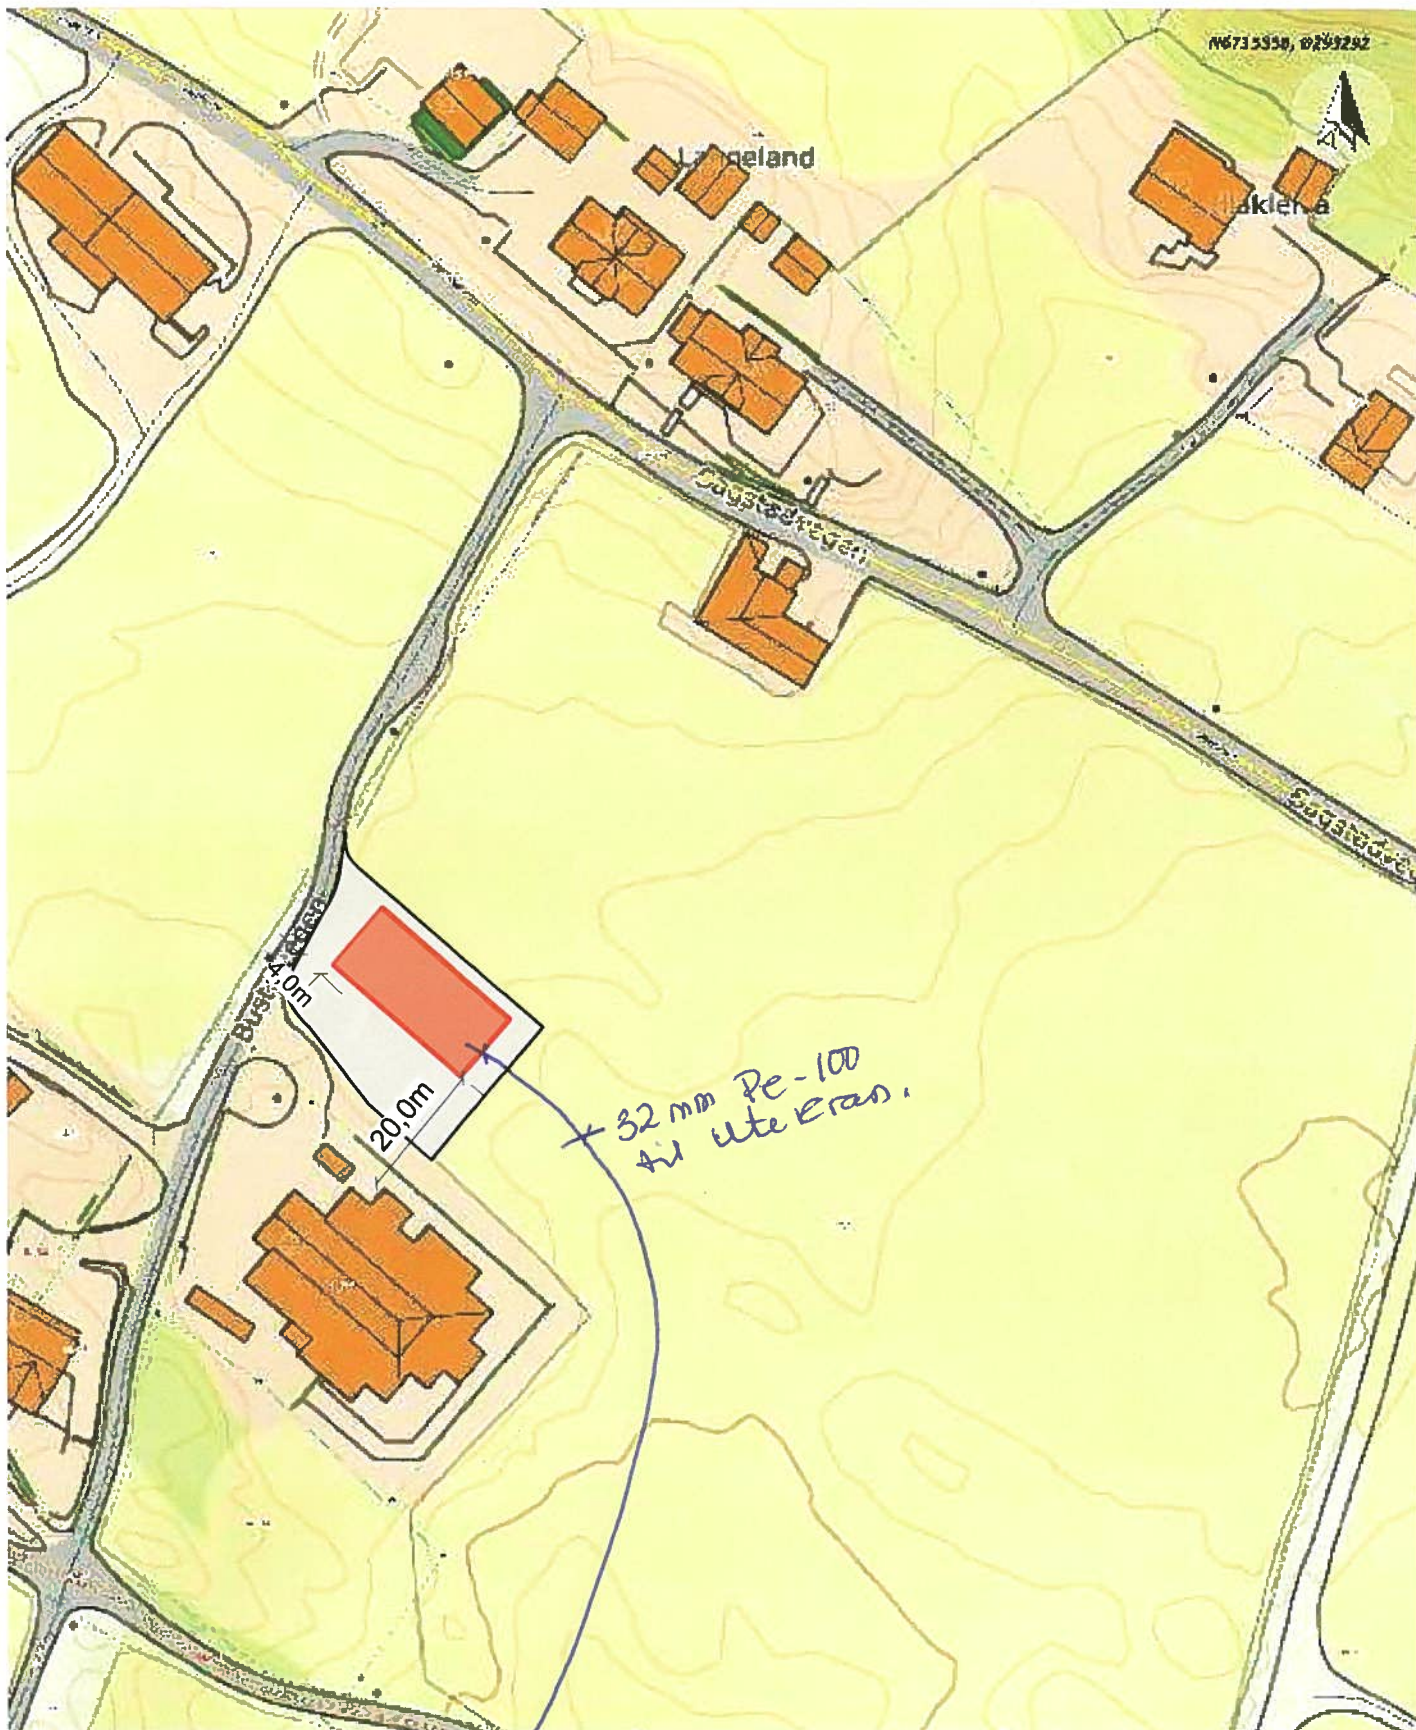

Situasjonskart -  
 Driftsbygning,  
 Gnr 324 bnr 4, Sagstadvegen, Meland  
 08.05.2022

Dato: 24-03-2022



Målestokk: 1:1 000



N6725071, Ø293092

