

Thorvald Sirnes
Slettevegen 40
5936 Manger


Referanser:
Dykkar:
Vår: 22/9030 - 23/21116

Saksbehandlar:
Kjartan Medaas
kjartan.medaas@alver.kommune.no

Dato:
15.03.2023

Orientering om føring i matrikkelen - gbnr 467/13 Namtveit

Den 21.02.2023 vart det halde oppmålingsforretning for å klarlegge delar av grensene for gbnr 467/13. I den samanheng vart eit grensepunkt mot dykkar eigedom kontrollmålt. Punkt 1 i kartskissa under. Det viste seg at avviket var om lag 15 cm. Koordinatverdiane er etter dette oppdaterte i matrikkelen. Det er ikkje gjort fysisk endring av grensemerket.

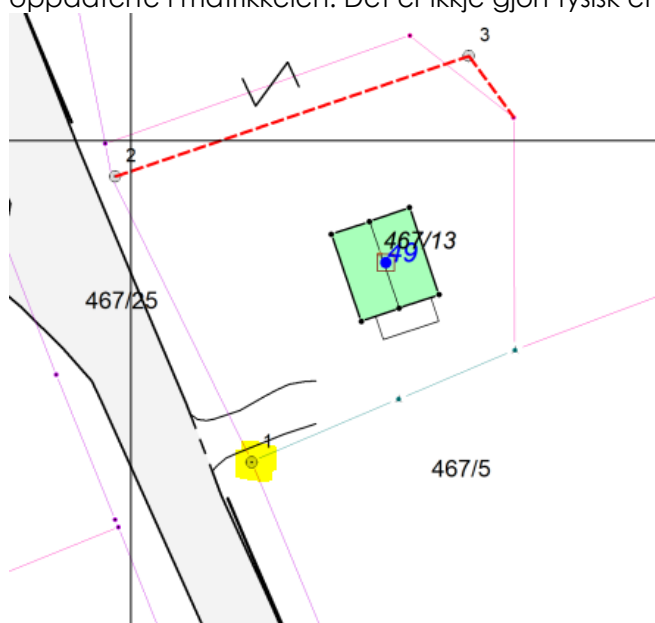

For evt. spørsmål kan de ta kontakt med sakshandsamar på telefon 56349053 eller epost kjartan.medaas@alver.kommune.no

Klage:

Denne avgjerdsla er et enkeltvedtak som kan klagast over, [jf. matrikkellova §46](#).

Det kan klagast over heile saksgangen frå varsling til matrikkelføring. Klage skal stilast til Statsforvaltaren, men sendast til kommunen. Klagefrist er tre veker frå motteke brev.

Med vennleg helsing
Alver kommune, Kart og oppmåling

Kjartan Medaas
avdelingsingeniør

Dette dokumentet er elektronisk godkjent og har difor ingen signatur.

Mottakarar:

Thorvald Simes

Slettevegen 40

5936 Manger