

Vestland Fylkeskommune v/ Nils Helge Teigen  
Postboks 7900  
5020 Bergen

Referanser:  
Dykkar:  
Vår: 22/9030 - 23/21125

Saksbehandlar:  
Kjartan Medaas  
kjartan.medaas@alver.kommune.no


Dato:  
15.03.2023

## Orientering om føring i matrikkelen - gbnr 467/13 Namtveit

Viser til oppmålingsforretning den 21.02.2023.

Forretninga gjaldt klarlegging av eksisterande grense for gbnr 467/13.

For gbnr 467/25 vart det berre gjort mindre endringar i koordinatverdiane til 2 grensemerker.

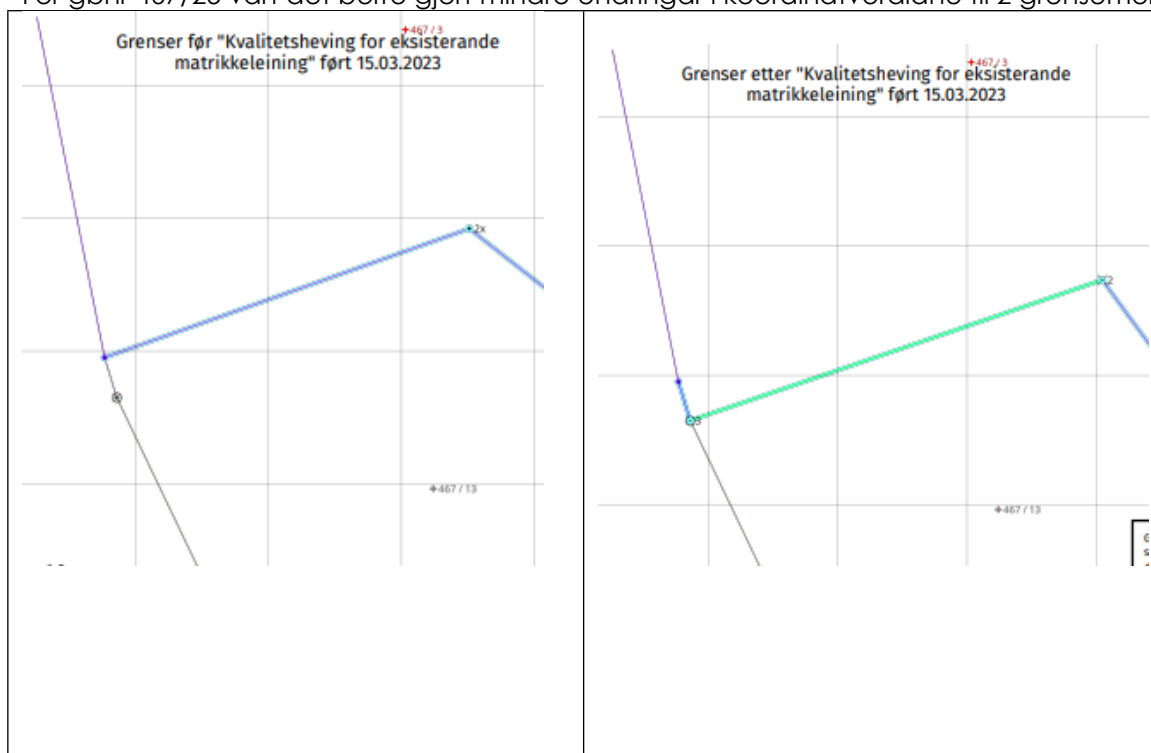

Innmålte grenser er no ført i matrikkelen. Legg ved korrigert versjon av protokoll frå forretninga.

Eit matrikkelbrev er ei utskrift av matrikkelen som viser alle registrerte opplysningar om ei matrikkeleining (eigedom) ved oppgitt dato. Matrikkelen er landets offisielle register over fast eigedom. Sjå [www.kartverket.no](http://www.kartverket.no) for meir informasjon om matrikkelen.

Eigedomen er å finna på [www.seeiendom.kartverket.no](http://www.seeiendom.kartverket.no) og [www.nordhordlandskart.no](http://www.nordhordlandskart.no)

**Klage:**

Denne avgjerdsla er et enkeltvedtak som kan klagast over, [jf. matrikkelova §46](#).

Det kan klagast over heile saksgangen frå varsling til matrikkelføring. Klage skal stilast til Statsforvaltaren, men sendast til kommunen. Klagefrist er tre veker frå motteke brev.

Med vennleg helsing  
Alver kommune, Kart og oppmåling

Kjartan Medaas  
avdelingsingeniør

*Dette dokumentet er elektronisk godkjent og har difor ingen signatur.*

**Vedlegg:**

Protokoll fra oppmålingsforretning- korrigeret- Gjeld grenser for naustetomta 467/13 i Alver Kommune

**Mottakarar:**

Vestland Fylkeskommune v/ Nils Helge    Postboks 7900                      5020    Bergen  
Teigen