



Kommune: 4631 - ALVER

Gardsnummer: 220

Bruksnummer: 13

Utskriftsdato / klokkeslett: 17.03.2023 kl. 15:17

Produsert av: Liv Berit Ones

Dette dokumentet viser resultatet av Arealoverføring ført 08.02.2023.

Orientering om relevant utdrag av matrikkelen

Eit relevant utdrag av matrikkelen viser deler av opplysningane som registrert om matrikkeleiningane (eigedommane). Utdraget viser kva slags endringar som er gjort i matrikkelen knytt til ei forretning, som t.d. kva for grenser som vart behandla. Relevant utdrag av matrikkelen er heimla i Forskrift om eiendomsregistrering av 26. juni 2009 § 9.

Du kan kontakte kommunen for å få komplett matrikelbrev, dersom du vil sjå alle opplysningar som er registrert om matrikkeleininga.

Om heilskap og nøyaktighet i relevant utdrag av matrikelbrevet

Matrikkelen vart etablert ved konvertering av data frå tidlegare register. Det kan variere kor gode slike data er med omsyn til heilskap og nøyaktighet. I enkelte tilfelle kan grensepunkt og grenselinjer mangle heilt eller delvis, eller vere feil registrerte. Det kan også vere feil og manglar ved registrert bygnings- og adresseinformasjon. Heilskap og kartfestingsnøyaktighet er oftast betre innanfor enn utanfor tettbygde strøk. Ver merksam på at oppgjeve areal for mange matrikkeleiningar og bygg er usikre.

For utfyllande informasjon: www.kartverket.no/utdragmatrikel

Matrikkeleining

Matrikkeleiningstype: Grunneigedom
Bruksnamn: Industrifjellet
Etableringsdato: 11.06.1974
Skylid: 0,13
Er tinglyst: Ja
Har festegrunnar: Nei
Er seksjonert: Nei

Arealrapport

Tekst
Utrekna areal for 220 / 13
Areal Kommentar
391 481,7 m2

Eigarforhold

Tinglyste eigarforhold	Namn	Brukseinin	Adresse	Andel
Rolle	DC EIKEFET AGGREGATES AS		Eikemovegen 3	1 / 1
Heimelshavar	932307952		5994 VIKANES	

Forretningar der matrikkeleininga er involvert

Forretning
Forretningstype
Årsak til feilretting

Forretningsdokumentdato
Kommunal saksreferanse
Nettadresse (URL)
Annar referanse

Tinglysing
Status
Endra dato
Matrikkelføring
Signatur
Dato


Arealoverføring	29.10.2021	Tinglyst	02.03.2023	hellmort	08.02.2023
Oppmålingsforretning/arealoverføring	21/8026	Rolle	Matrikkeleining	Arealendring	
		Avgjevar	4631 - 220/2	-246 851,7	
		Mottakar	4631 - 220/13	246 851,8	
		Berørt	4631 - 220/1	0	

Landmålarnummer

000201
MORTEN MANGERØY HELLAND

Grenser før "Arealoverføring" ført 08.02.2023

Målestokk 1:5 000
EUREF89 UTM Sone 32

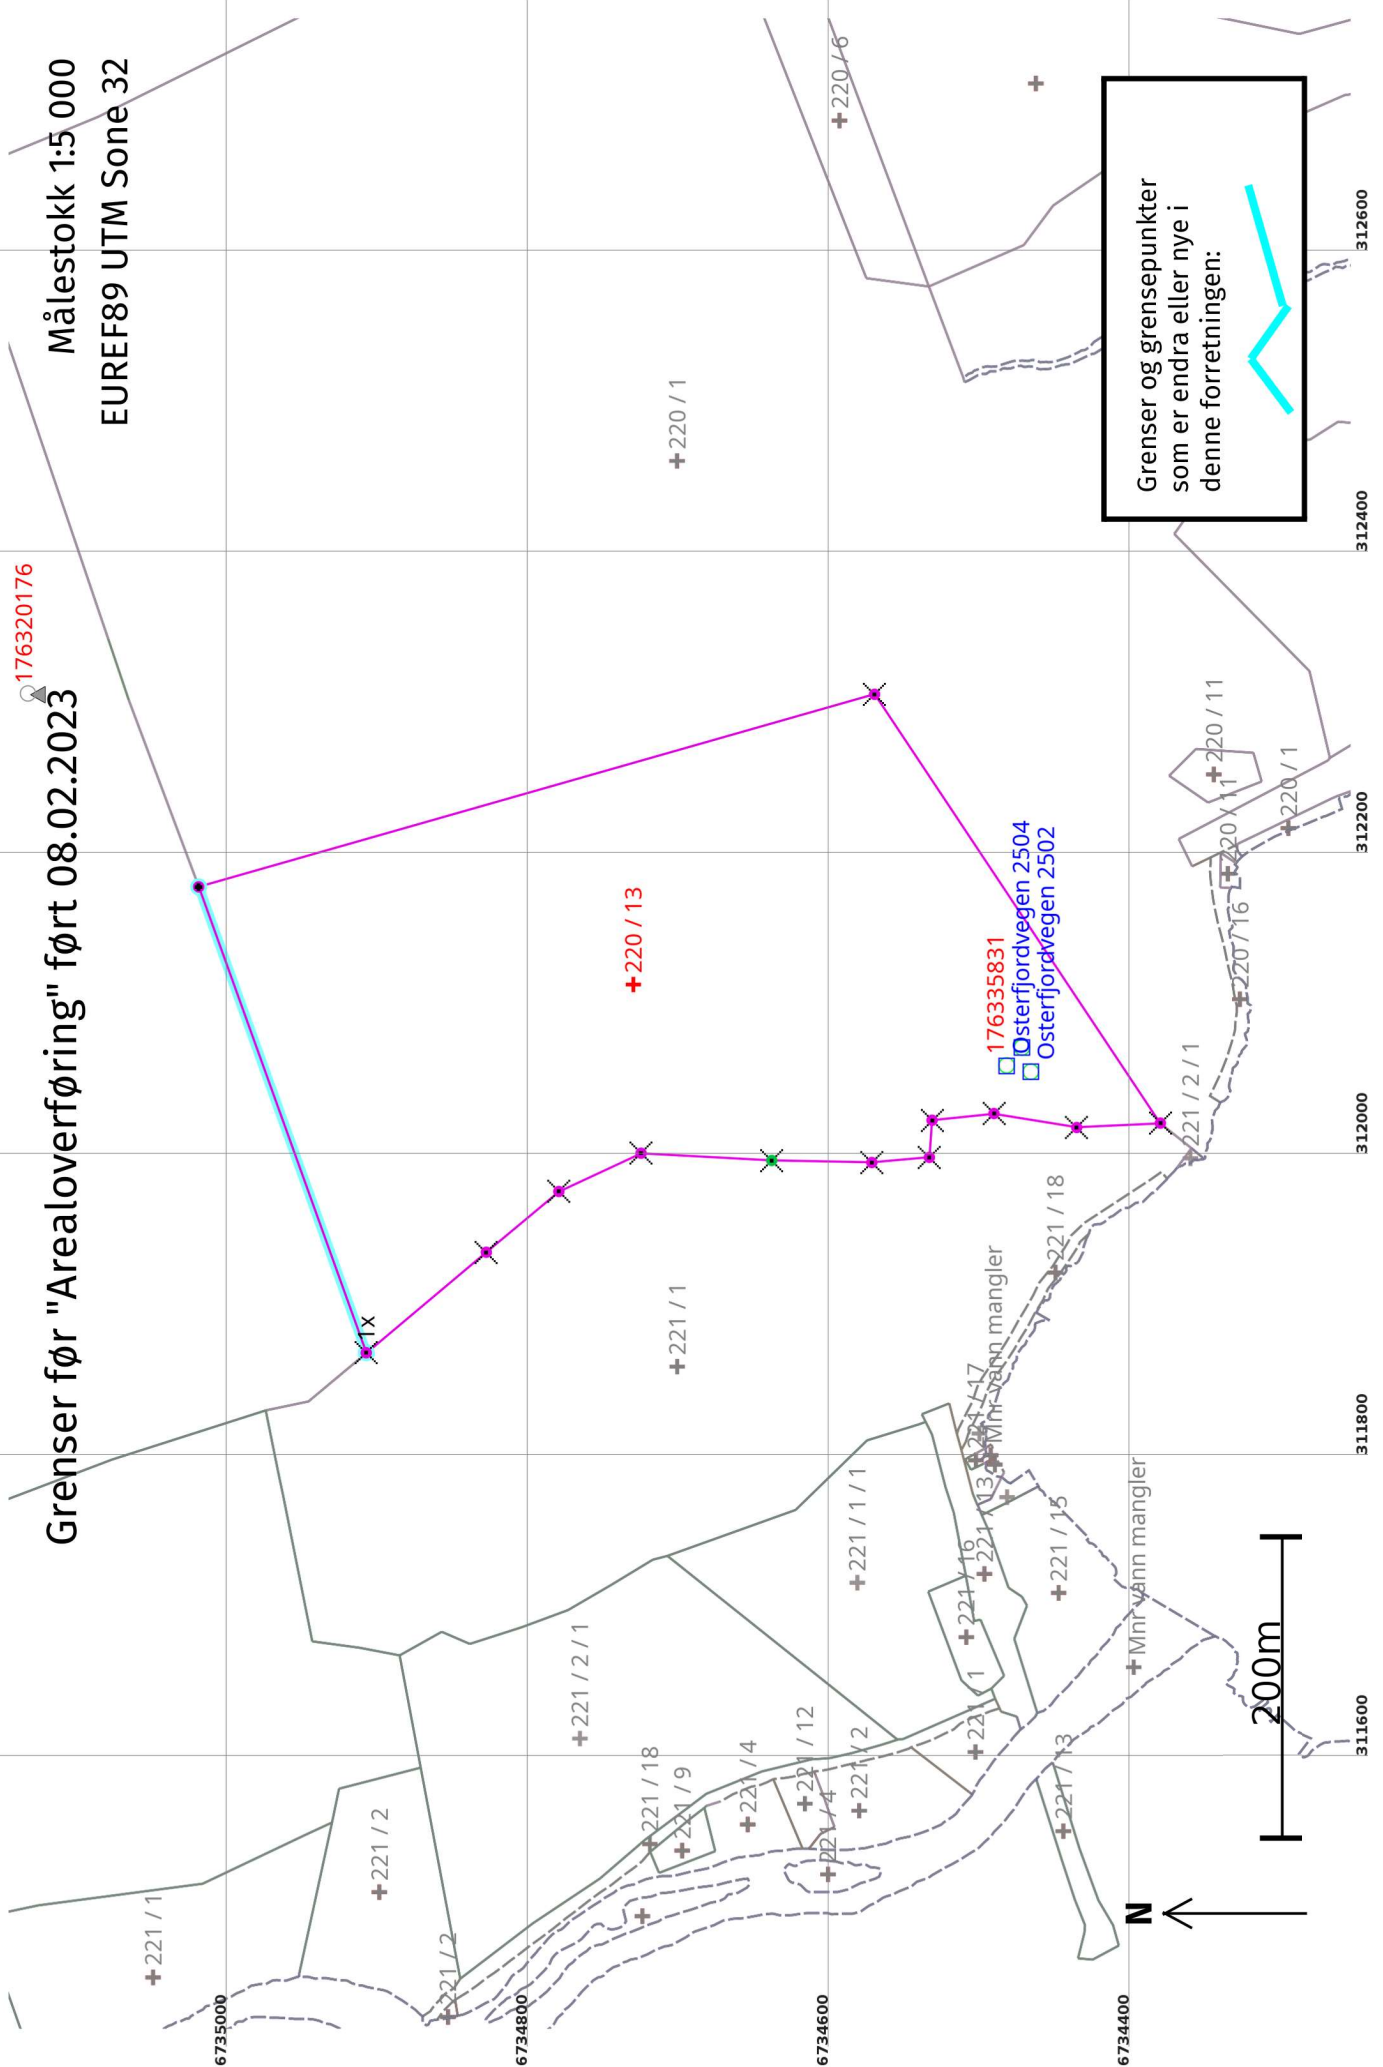

Grenser og grensepunkter som er endra eller nye i denne forretningen:



Løpnr	Status	Nord	Aust	Grensemerke nedsett i / Lengde (m)	Grensepunkttype / Linjeinformasjon	Målemetode / Grenser mot	Nøyaktighet (SD i cm)	Radius
10	Nytt	6735463,89	312016,19	Fjell Kors 61,05		69 Utrekna 4631 - 220 / 1, 4631 - 220 / 2 og 4631 - 220 / 9 201	200	
11	Nytt	6735468,44	312077,07	Jord Offentleg godkjent grensemerke 35,38		96 GNSS: Fasemåling (Real time kinematic) 4631 - 220 / 1 og 4631 - 220 / 2	10	
12	Nytt	6735471,37	312112,33	Jord Offentleg godkjent grensemerke 62,31		96 GNSS: Fasemåling (Real time kinematic) 4631 - 220 / 1 og 4631 - 220 / 2	10	
13	Nytt	6735476,41	312174,43	Jord Offentleg godkjent grensemerke 71,52		96 GNSS: Fasemåling (Real time kinematic) 4631 - 220 / 1 og 4631 - 220 / 2	10	
14	Nytt	6735482,47	312245,69	Jord Offentleg godkjent grensemerke 15,72		96 GNSS: Fasemåling (Real time kinematic) 4631 - 220 / 1 og 4631 - 220 / 2	10	
15	Nytt	6735483,77	312261,36	Jord Offentleg godkjent grensemerke 63,50		96 GNSS: Fasemåling (Real time kinematic) 4631 - 220 / 1 og 4631 - 220 / 2	10	
16	Nytt	6735420,99	312270,86	Jord Offentleg godkjent grensemerke 58,95		96 GNSS: Fasemåling (Real time kinematic) 4631 - 220 / 2	3	
17	Nytt	6735363,21	312282,59	Jord Offentleg godkjent grensemerke 65,24		96 GNSS: Fasemåling (Real time kinematic) 4631 - 220 / 2	3	
18	Nytt	6735297,98	312283,68	Jord Offentleg godkjent grensemerke 21,87		96 GNSS: Fasemåling (Real time kinematic) 4631 - 220 / 2	3	
19	Nytt	6735276,30	312286,57	Jord Offentleg godkjent grensemerke 47,18		96 GNSS: Fasemåling (Real time kinematic) 4631 - 220 / 2	4	
20	Nytt	6735229,13	312287,56	Jord Offentleg godkjent grensemerke 55,68		96 GNSS: Fasemåling (Real time kinematic) 4631 - 220 / 2	2	
21	Nytt	6735174,04	312295,60	Jord Offentleg godkjent grensemerke 38,75		96 GNSS: Fasemåling (Real time kinematic) 4631 - 220 / 2	3	
22	Nytt	6735137,81	312309,34	Jord Offentleg godkjent grensemerke 62,99		96 GNSS: Fasemåling (Real time kinematic) 4631 - 220 / 2	3	
23	Nytt	6735083,10	312340,55	Jord Offentleg godkjent grensemerke 0,43		96 GNSS: Fasemåling (Real time kinematic) 4631 - 220 / 2	3	
24	Nytt	6735082,76	312340,81	Jord Offentleg godkjent grensemerke 42,17		96 GNSS: Fasemåling (Real time kinematic) 4631 - 220 / 1 og 4631 - 220 / 2	10	
25	Nytt	6735069,24	312300,87	Jord Offentleg godkjent grensemerke 132,73		96 GNSS: Fasemåling (Real time kinematic) 4631 - 220 / 1	10	