

Rapport Grunnundersøkelser – Mjåtveitflaten 11

Utført av Jan Ove Utvær og Kevin Dale

Dato: 10.03.2022

Vedlagte kart og bilder viser målepunkt og kvotehøyder på fast fjell. Undersøkelsen er utført ved at man tatt stikkprøver, ved å grave ned til fjell og målt kvotehøyde med GPS.

Målinger viser at det er fast fjell under hele nybygget. Dette må bores og sprenges for å få planert ut tomt i rett byggehøyde.



Målte punkter:

- P1 – OV Bunn kum = +37,00
- P2 Top fjell = +37,65
- P3 Top fjell = +37,65
- P4 Top fjell = +38,00
- P5 Top fjell = 37,77


P1 – Bunn kum = 37,00



P2 – Top fjell = +37,65



P3 – Top fjell = +37,65

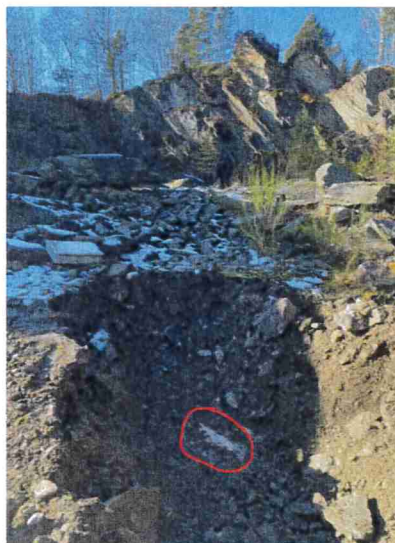

P4 – Top fjell = +38,00

P5 – Top fjell = +37,77



Konklusjon er at nybygg vil bli stående på fast fjell med sprengsteinsfylling. Det er ikke registrert vann i grunn ved måling. Basert fra erfaring på tidligere utbygging skjer avrenning fra tomt i sprengsteinsfylling mot øst.

Med vennlig hilsen

A handwritten signature in blue ink, which appears to read "Jan Ove Utvær".

JAN OVE UTVÆR | Prosjektleder
jou@markhusbygg.no | + 47 934 15 362



[NETTSIDE](#) | [BROSJYRE](#) | [FACEBOOK](#)