



Håkon Hagen Toppe  
levegen 161  
5917 ROSSLAND

Referanser:  
Dykkar:  
Vår: 23/2306 - 23/22700


Saksbehandlar:  
Anngunn Marie Gullbrå  
anngunn.gullbra@alver.kommune.no

Dato:  
22.03.2023

## Melding om registrert tilbygg unntatt søknadsplikt - gbnr 342/96 Eikeland

Kommunen har registrert ferdig oppsett tilbygg i matrikkelen etter opplysningar i innsendt melding frå deg.

Tygget er plassert ca i kart ( fasadeliv) og bygningsopplysningane er registrert i bygningsdelen i matrikkelen. Bygget vil verte meir nøyaktig innteikna etter neste ny-kartlegging.

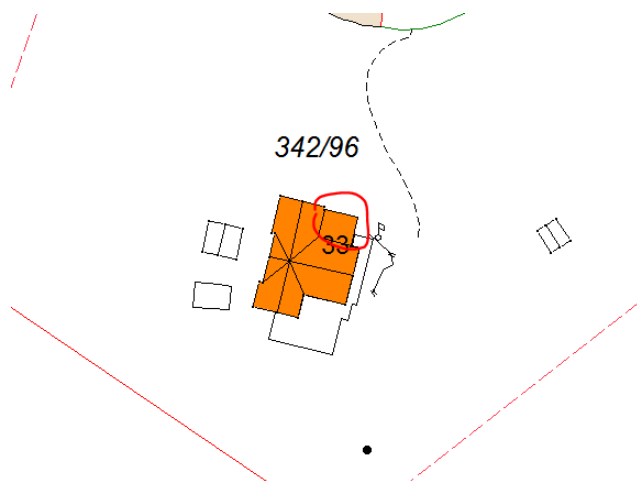

Ved denne registreringa av tilbygg utan søknadsplikt i kart og matrikkel, etter Plan- og bygningslova (PBL) §20-5, er det ikkje vurdert om oppsett tilbygg oppfyller vilkåra for fritak frå søknadsplikt. I slike saker er det byggherre sitt ansvar å kontrollere at alle vilkår for å byggja unntatt søknad er til stades.

Registreringa i matrikkelen inneber då heller ikkje noko godkjenning av tilbygget etter PBL.

Vedlagt er matrikkelrapport som viser kva opplysningar som er registrert om tilbygget.

Med vennleg helsing  
Alver kommune, Kart og oppmåling

Anngunn Marie Gullbrå  
avdelingsingeniør

*Dette dokumentet er elektronisk godkjent og har difor ingen signatur.*

**Vedlegg:**

342-96-tilbygg u søknadsplikt

**Mottakarar:**

Håkon Hagen Toppe

levegen 161

5917

ROSSLAND