


Komm saks no. 22/8622 - 22/96023

GBMR 134/292

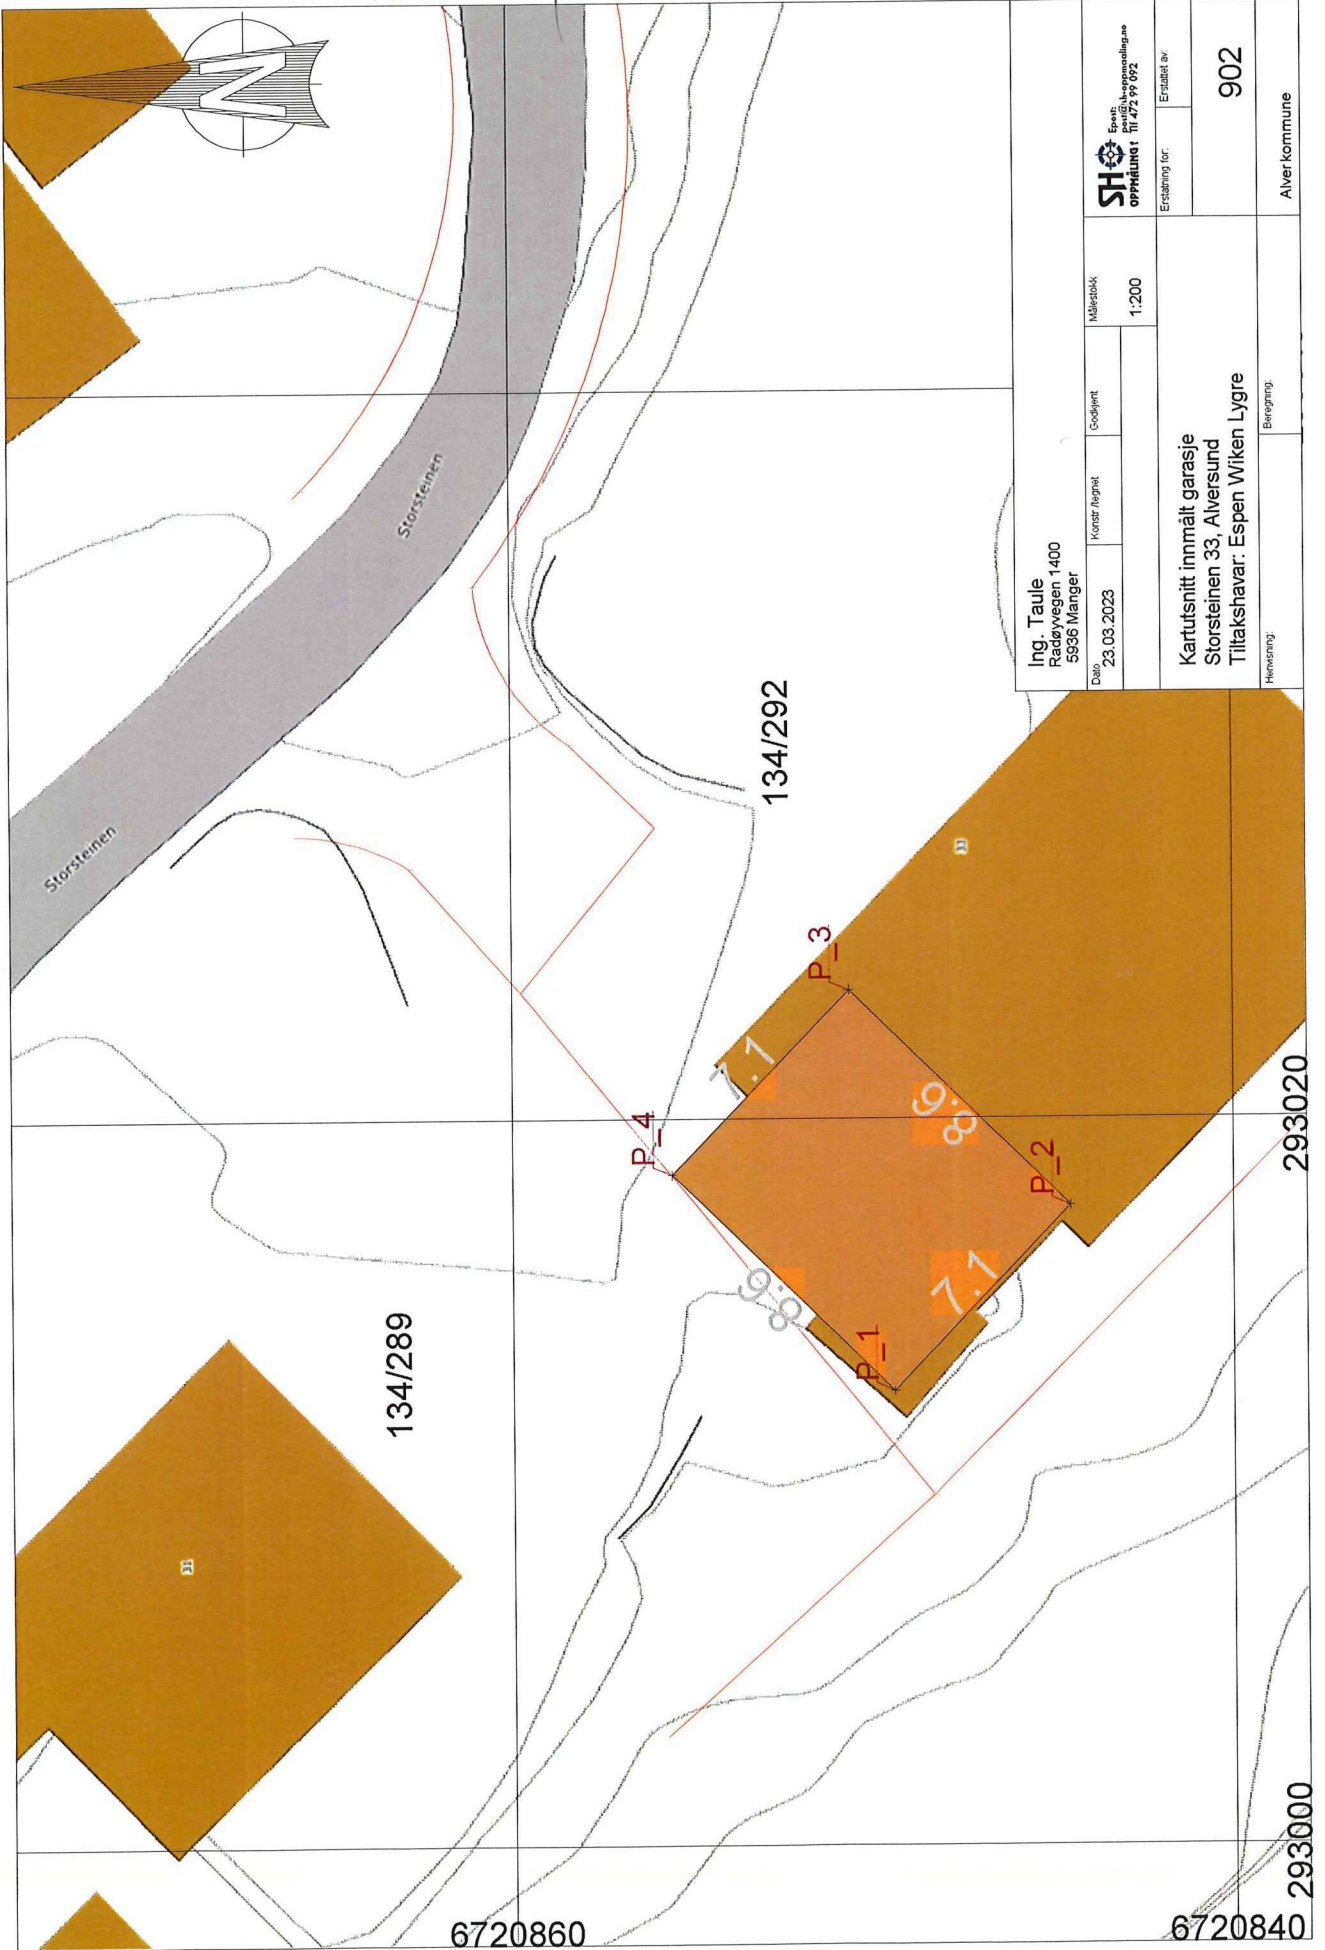

Ing. Taule Radøyvegen 1400 5936 Manger		Målestokk 1:200	
Dato: 23.03.2023	Konstr. tegning	Ersattning for: Erstatning av: 902	
Kartutsnitt innmalt garasje Storsteinen 33, Alversund Tiltaksnavn: Espen Wilken Lygre		Averkommune	
Merkning:			

Komm. saker utv. 22/8622 - 22/96023
GBW 134/292

.HODE
..TEGNSETT UTF-8
..SOSI-VERSJON 4.0
..SOSI-NIVÅ 4 !!!!!!!!!!!!!
..TRANSPAR
...KOORDSYS 22
...ORIGO-NØ 6720844 293012
...ENHET 0.001
...VERT-DATUM NN2000
..OMRÅDE
...MIN-NØ 6720843 293011 !!!!!!!!!!!!!!!!!!!!!
...MAX-NØ 6720857 293025 !!!!!!!!!!!!!!!!!!!!!
..INNHold
...PRODUKTSPEK FKB-Bygning 4.02 * * *
.KURVE 1:
..OBJTYPE Grunnmur
..HREF TOP
..DATAFANGSTDATO 20230301
..REGISTRERINGSVERSJON FKB 4.02
..KVALITET 96 10 0 96 10
..NØH
5426 495 66821 ...KP 1
..NØH
521 5566 66821
6677 11520 66821
11582 6448 66821
5426 495 66821 ...KP 1
.FLATE 2:
..OBJTYPE Bygning
..BYGGNR 12491107-1
..KOMM 4631
..INFORMASJON "Tilbygg garasje"
..REF :-1
..NØ
6052 6007
.SLUTT