



Tegningnr.: A30-01
 Type tegning: Snitt A og B
 Revisjon nr.:

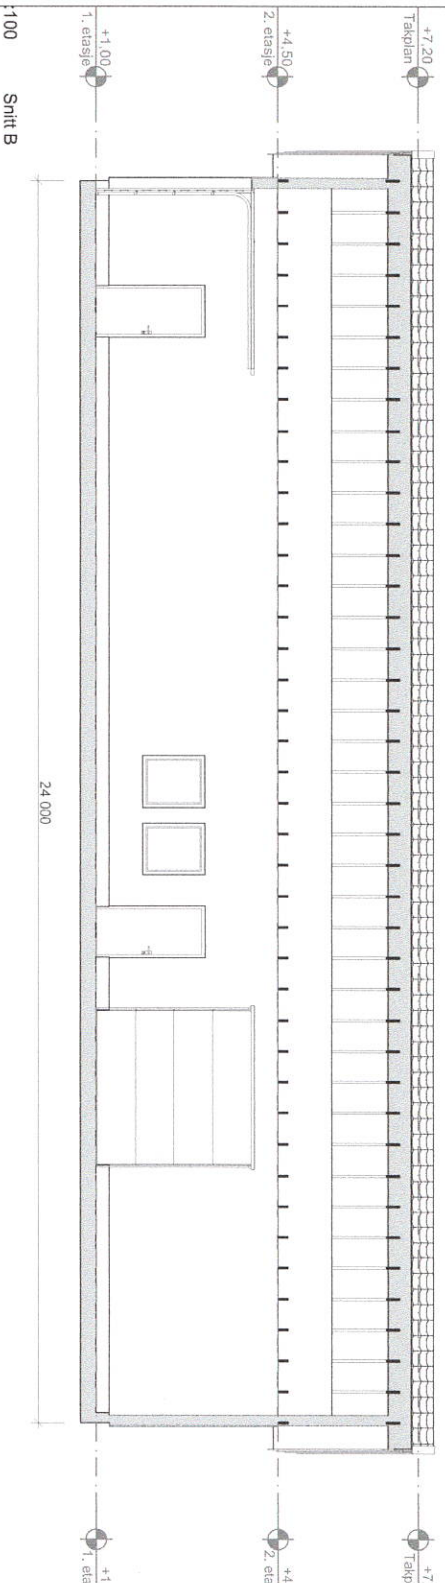

- Prosjektets gruppenavn
- ARK: Nilkalk AS
 - RUB: .
 - RIE: .
 - RIV: .
- Stasjonsvegen 118B
 1405 Sandnessjøen
 Tlf. 97 65 10 97
 info@nilkalk.no

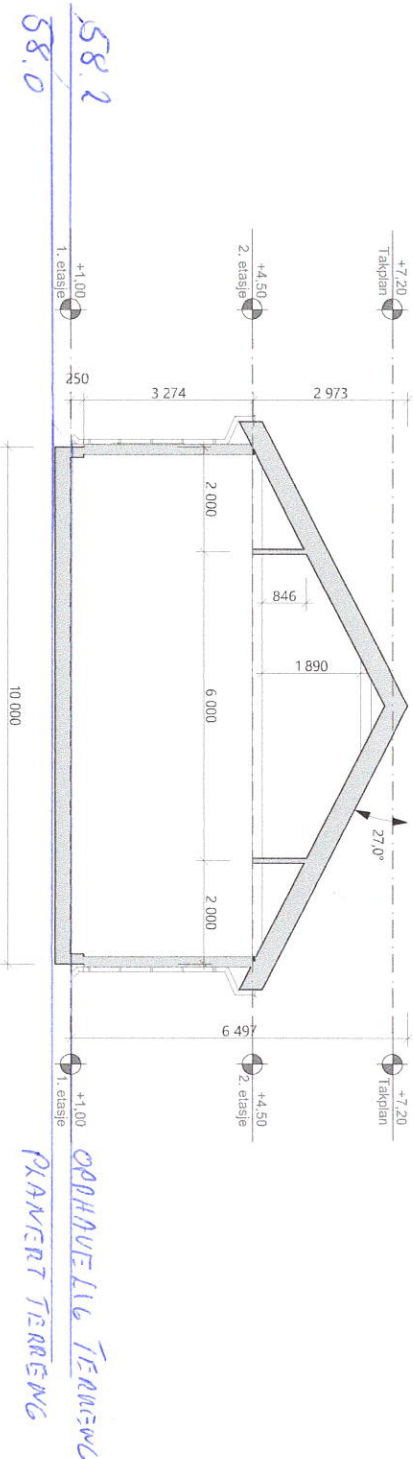

Tilrasker Tore Mjåtvædt
 Prosjekt Løe

Godkjent	Kontroll prosjekt
	Sign. Kontroll
Fileravn	Dato oppf.
2022-01-14	1:100
Målestokk	Kontroll utørende
1:100	Sign. Kontroll
Snitt Bnr./Festernr.:	324/4/0
Prosjekt nr.:	2022-019
Tegning nr.:	A30-01
Prosjekt for prosjekterende/fv.	