


Godkjent kartutsnitt for tillatelse til bygging av kai og utlegging av avløpsledning i sjø - gnr-bnr 146-6, Alver kommune

21.03.2023 Hanne Gunnarskog

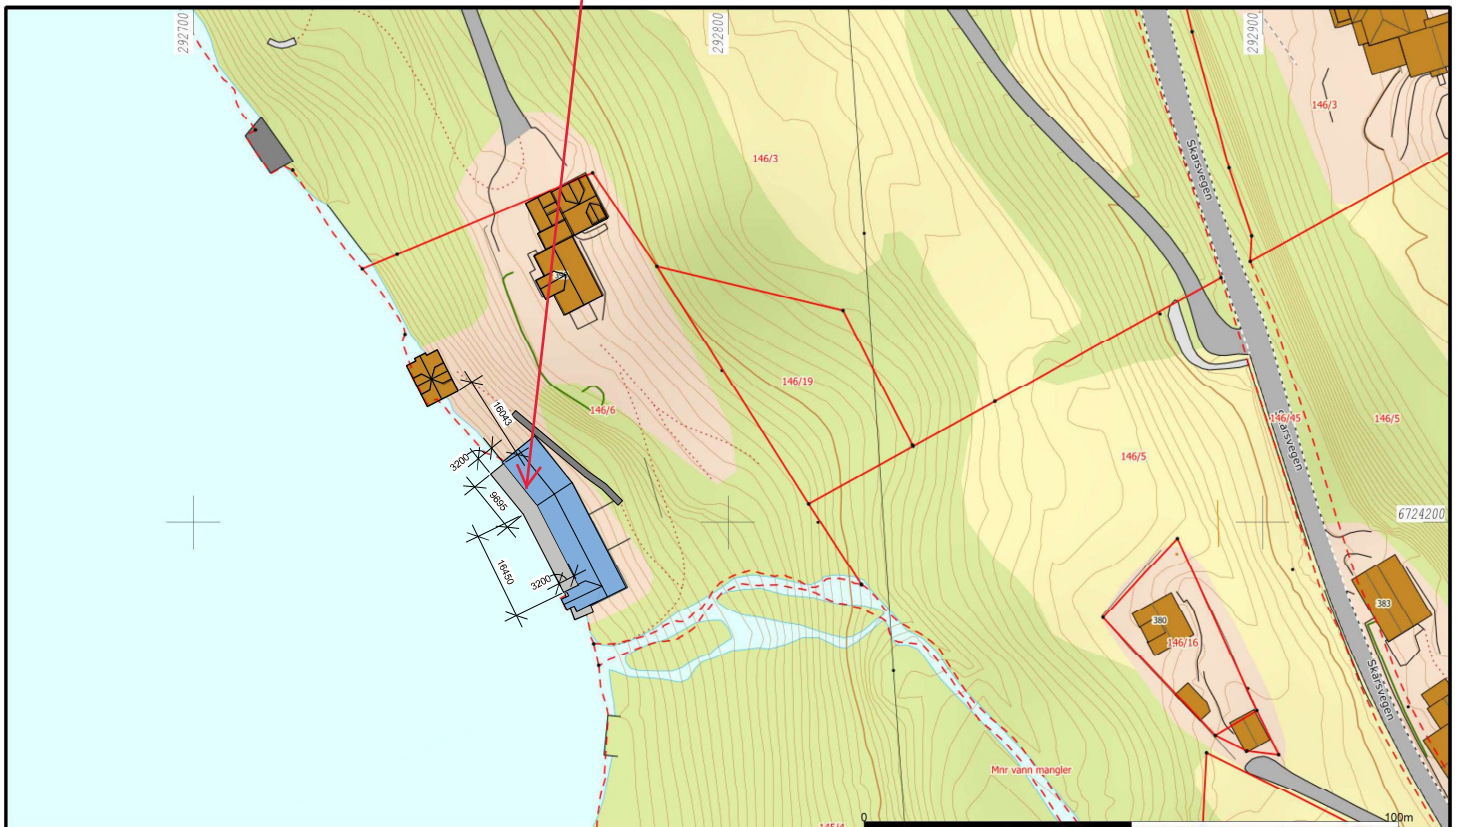

1 Basiskart med tiltak

1 : 1000

Beliggenhet og høyder må oppfattes som orienterende.
Koordinatsystem: EUREF89 - SONE 32 (EPSG:25832)
Høydesystem: NN 2000 høyder (EPSG:5941)



Alver kommune
Kart og Oppmåling

Dato: 2020.08.18
Eiend: limo

gnr. 146/6



Målestokk
1:1000

Godkjent kartutsnitt for tillatelse til bygging av kai og utlegging av avløpsledning i sjø - gnr-bnr 146-6, Alver kommune

21.03.2023 Hanne Gunnarskog

