


Justert plan

Spring, lastebil
Renovasjonsløsning

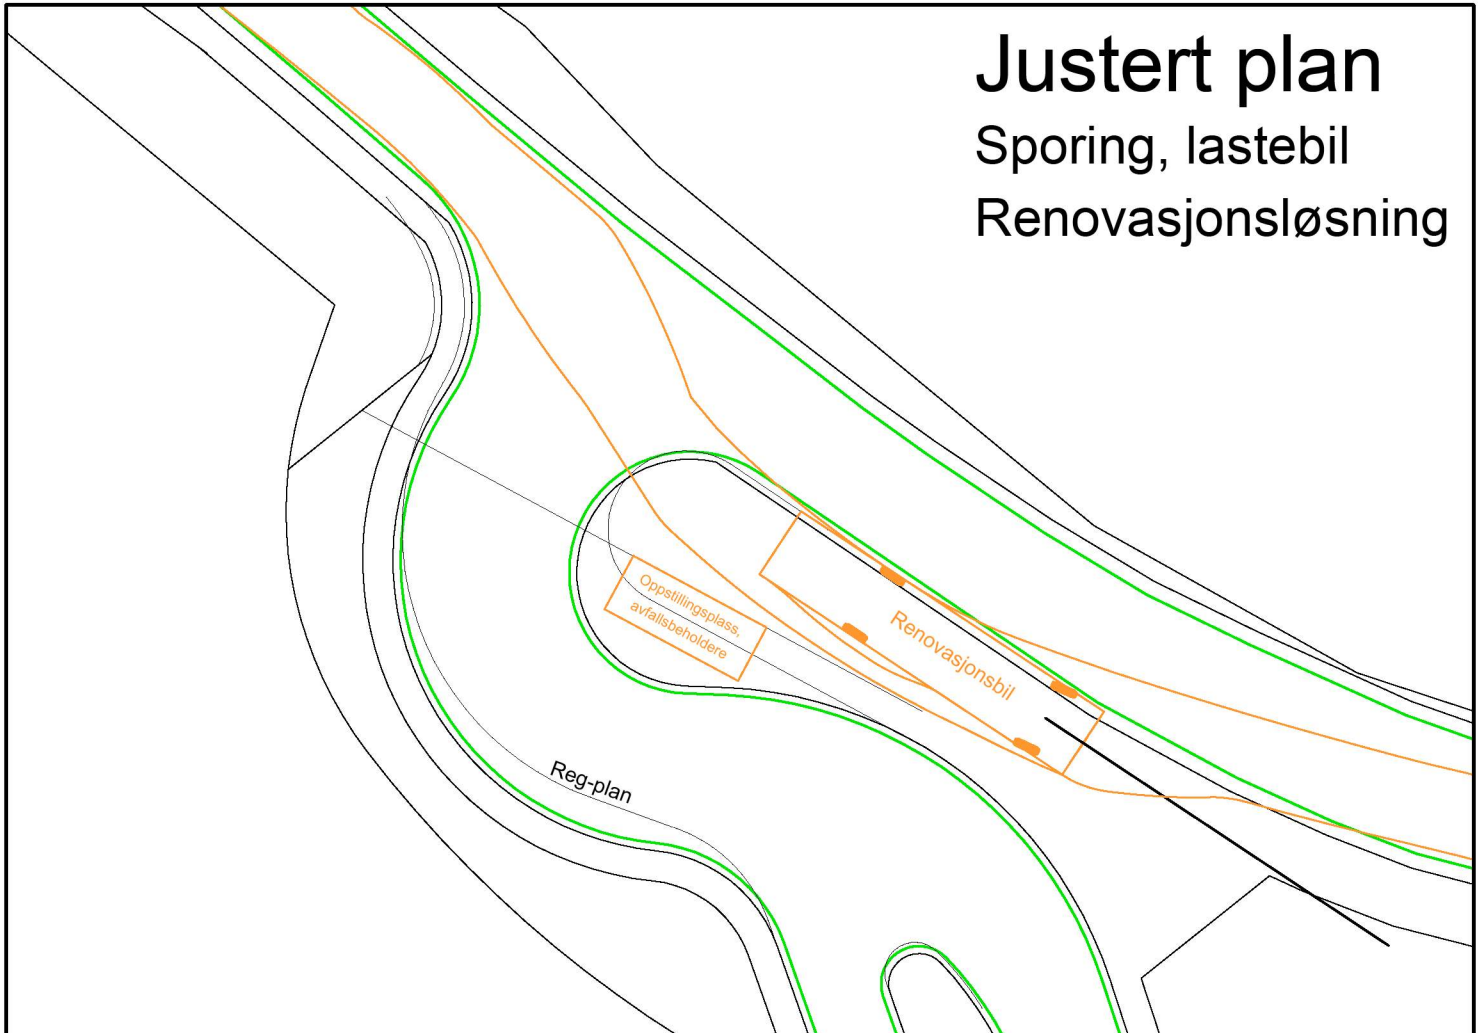

Reg-plan

Oppstillingsplass
avfallsbeholdere

Renovasjonsbil