


05

04

03

02

01

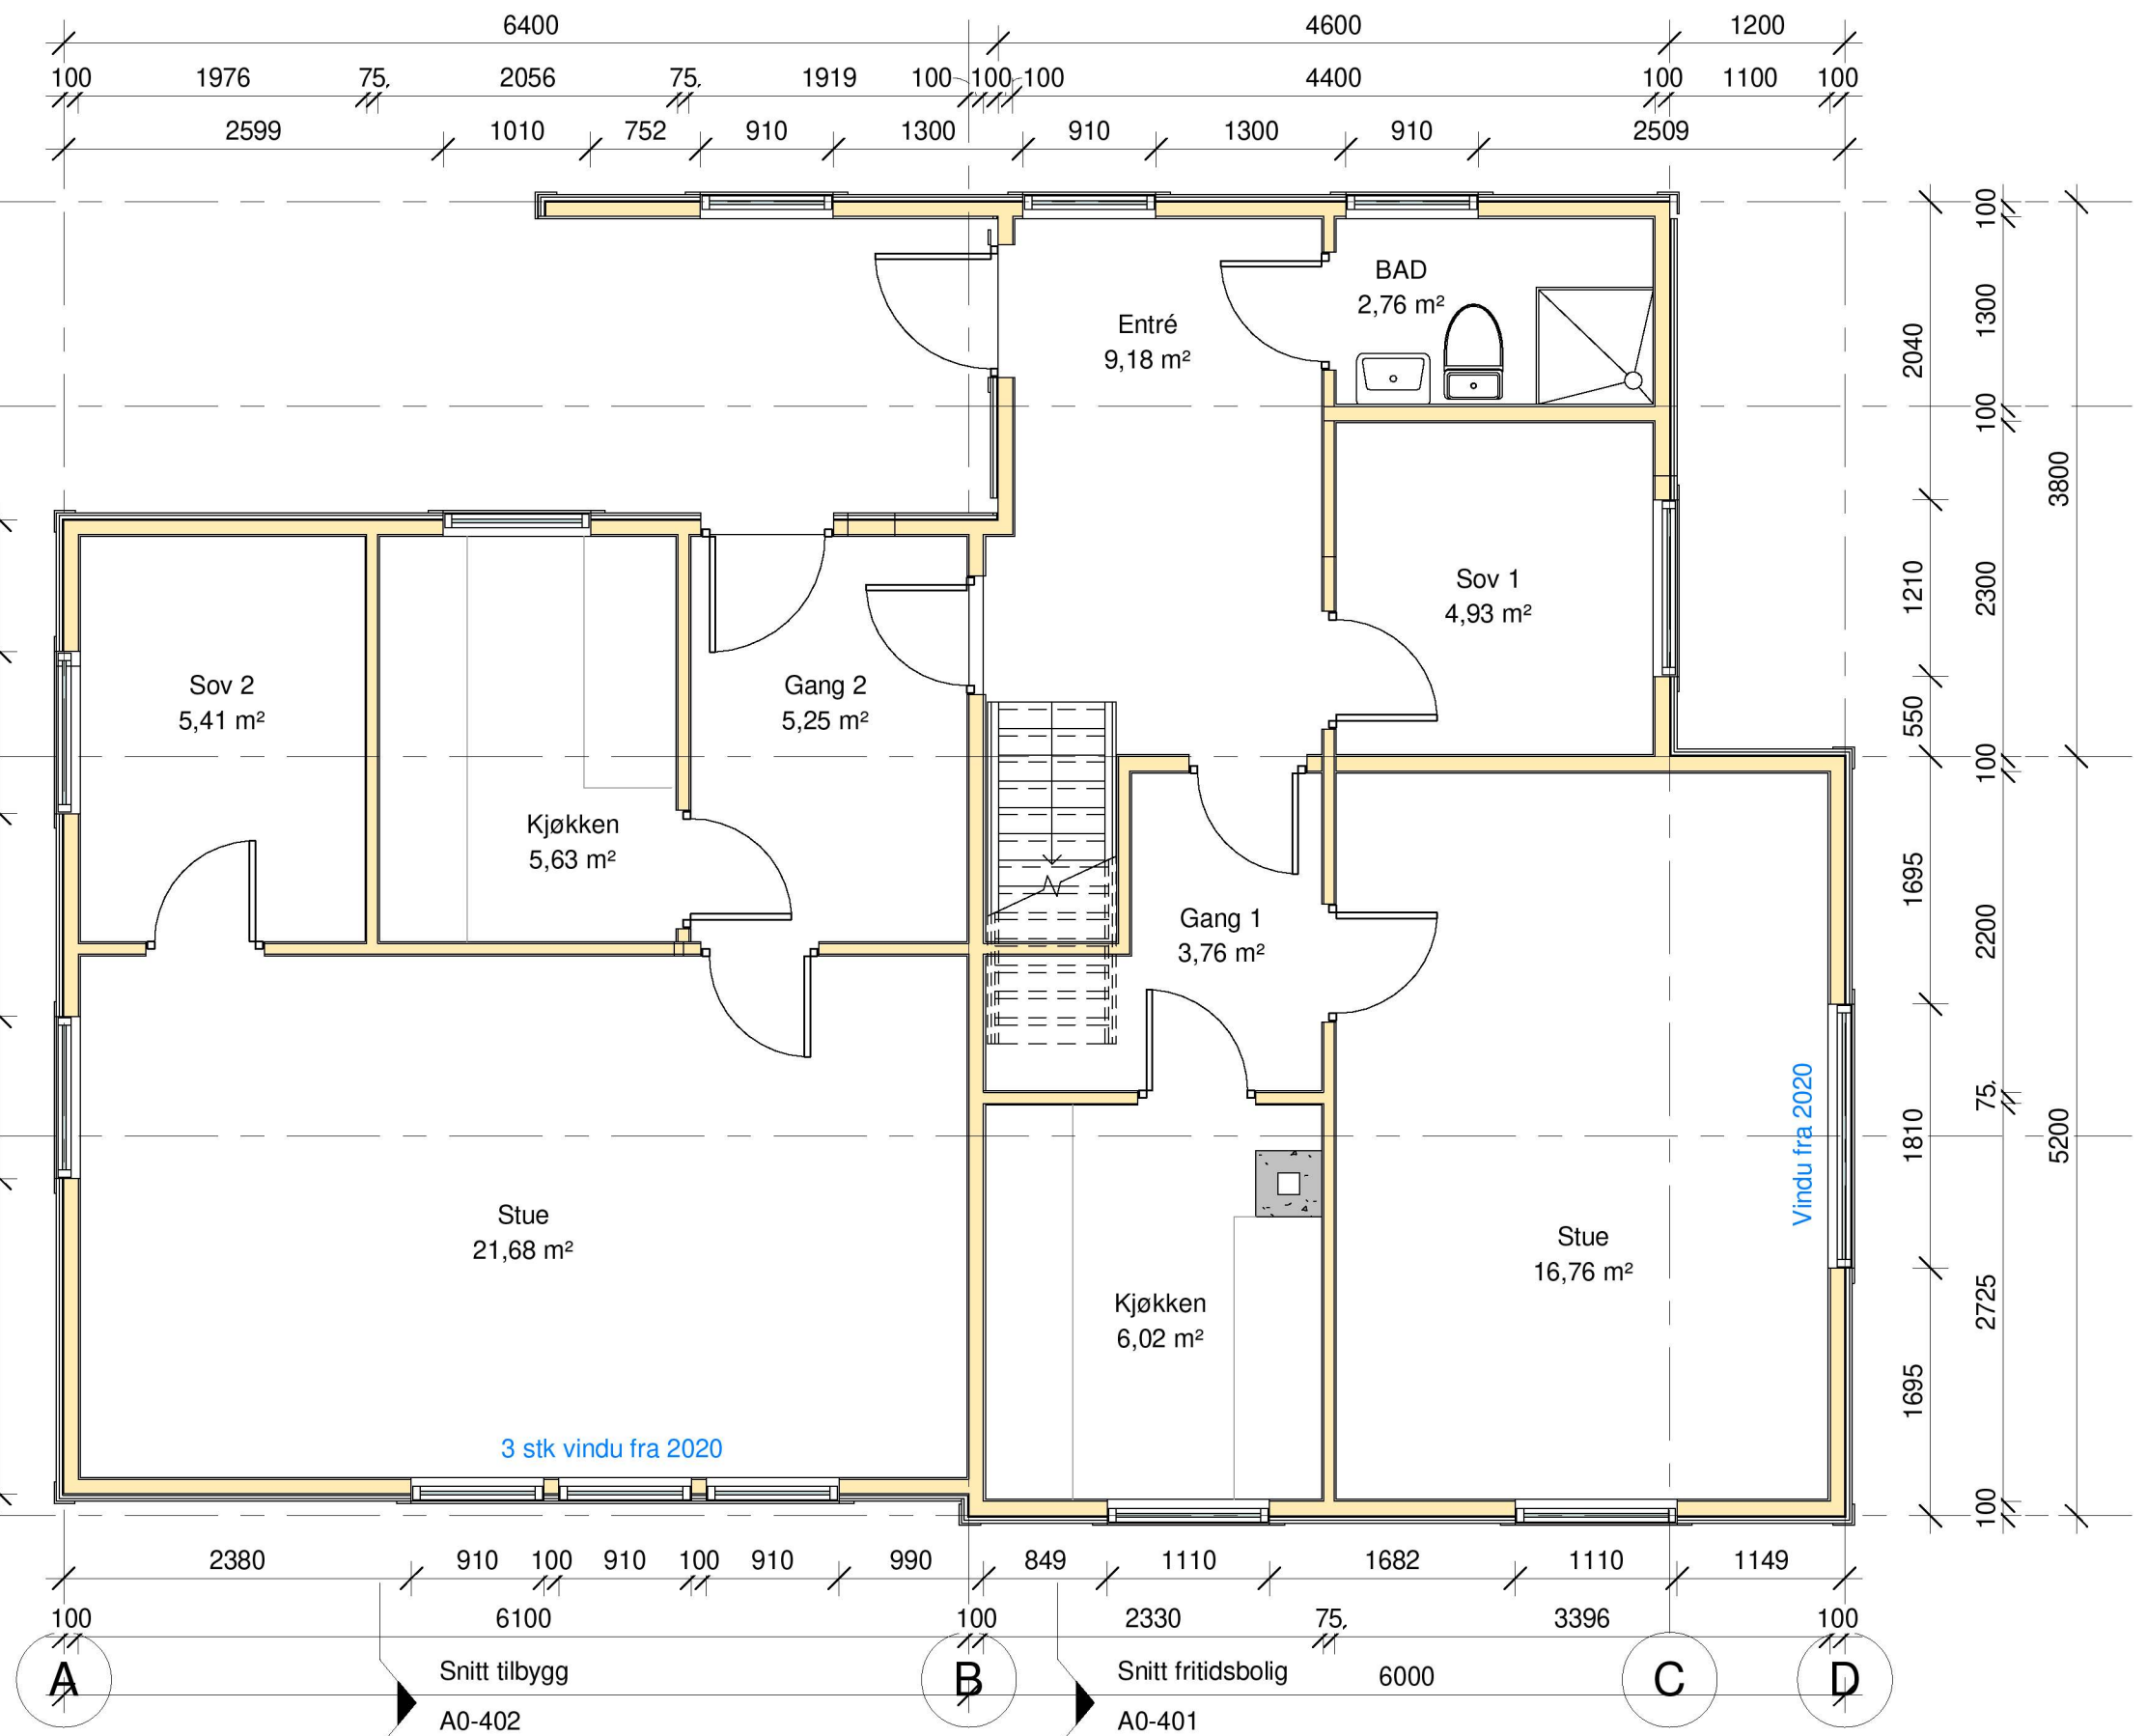

A


B

C

D

Snitt tilbygg  
A0-402

Snitt fritidsbolig  
A0-401

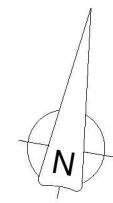

REV.	DATE	BESKRIVELSE	TEGN.	KONTR.

<b>ARKITEKTKONTORET BØRTVEIT &amp; CARLSEN AS</b> HAGELLIA 6 · 5914 ISDALSTØ TELEFON 400 41 614 post@arkbc.no			BRUKSENDRING	TILTAKSHAVER: Leif Martin Juliussen
PROSJEKT-NR.: 22010 TEGNET AV: MKT KONTR. AV: PJC			EKSISTERENDE FORHOLD	KOMMUNE: Alver PROSJEKTNAVN: Fløksand 11 BYGG:
ARKSTØRRELSE: A3 MÅLESTOKK: 1 : 50 DATO: 02.01.2023		TEGNINGSNUMMER: <b>A0-101</b>	TEGNINGSNAVN: <b>Plan 1. etasje</b>	KNR.: 4631 GNR./BNR.:305/31 REVISJON: