


LINDAS KOMMUNE
KOMMUNE-
INGENIÖRSKONTORET
000110 - 1.72
Arkiv nr. 188

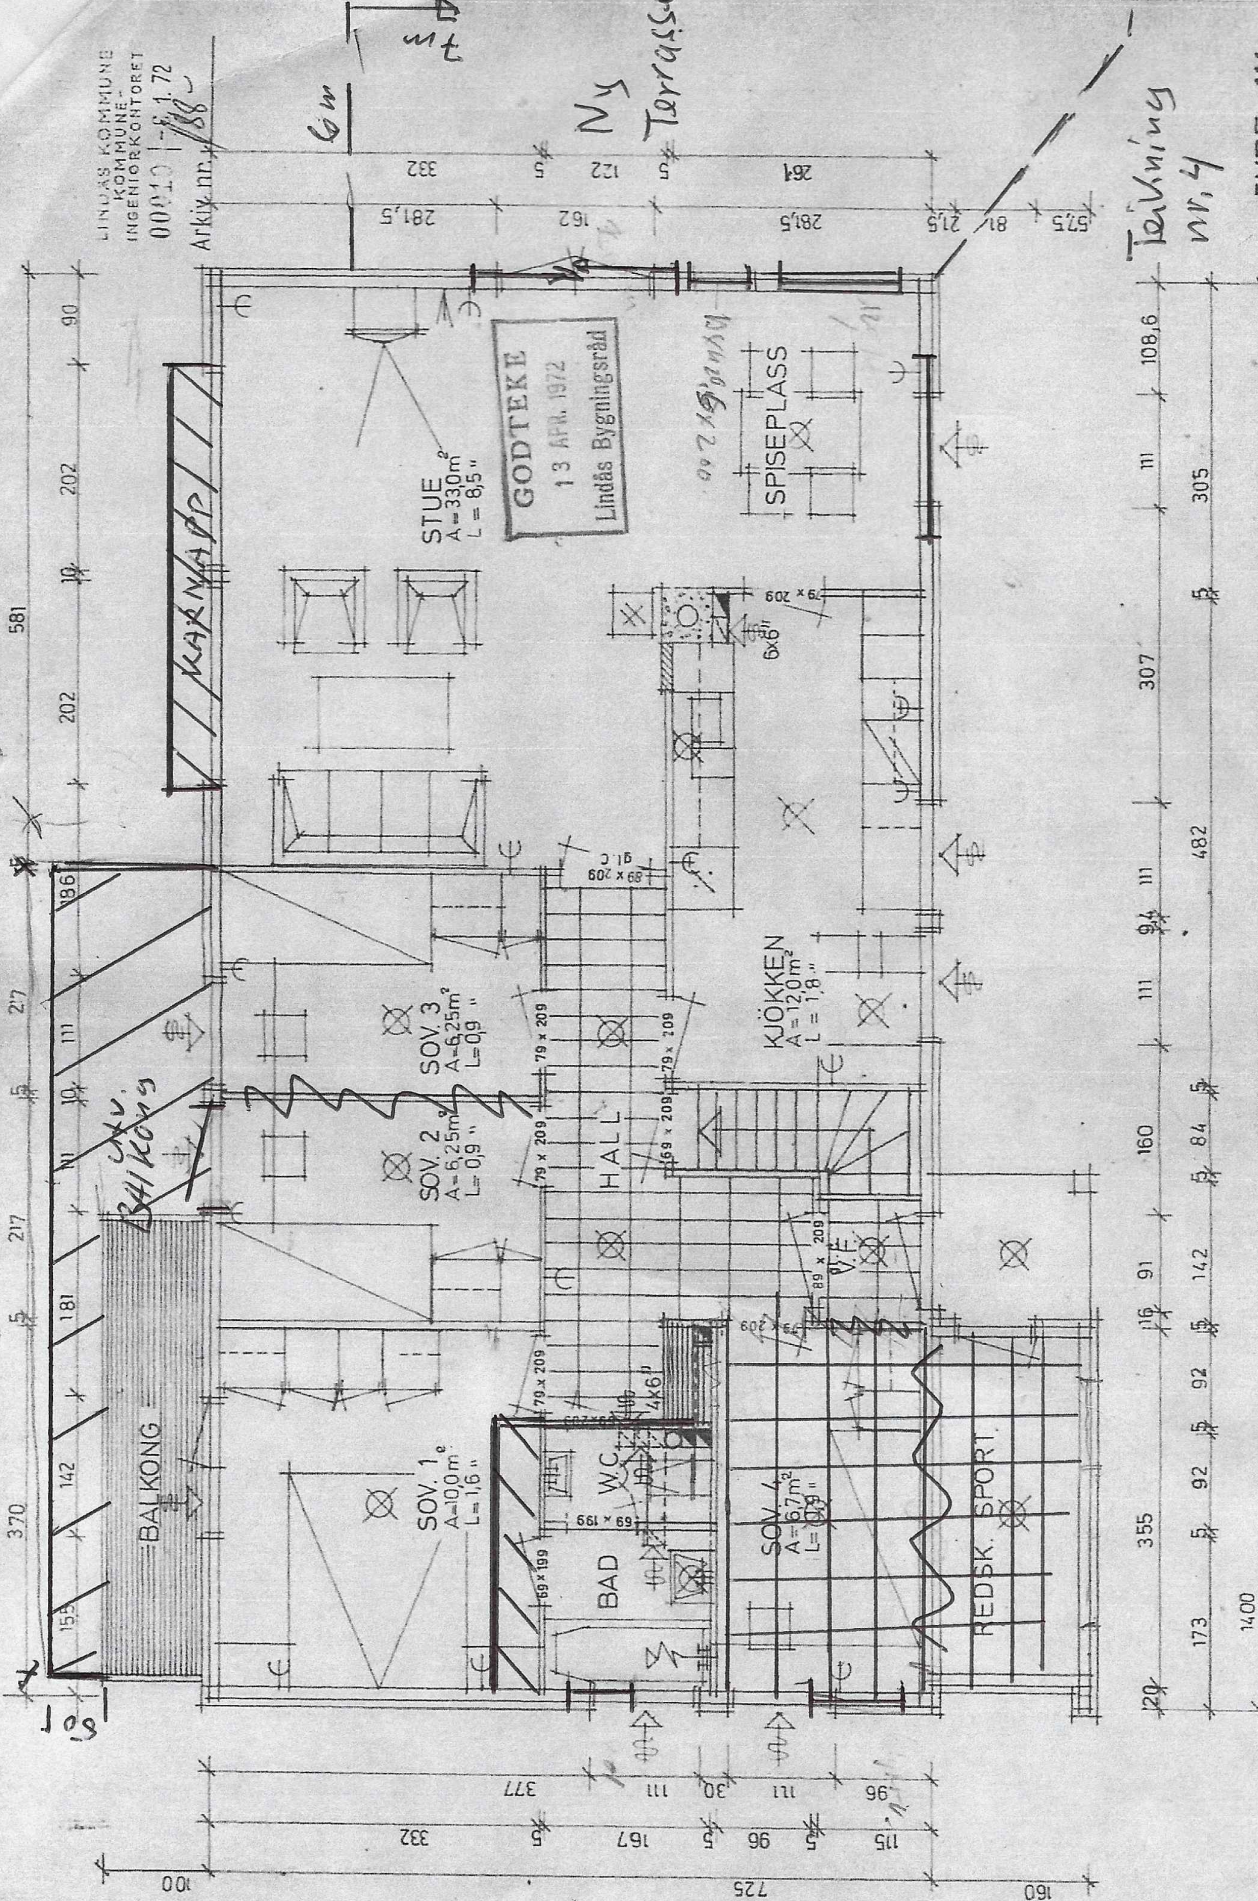

TYPE 111
PLAN
M=1:50
HAGNUS OPEDAL

Planlagde endringer
Plan 2 & 3

Tekning nr. 4