


LINDVÅS KOMMUNE  
KOMMUNE-  
INGENIÖRKONTORET  
00040 176 172

Arkiv

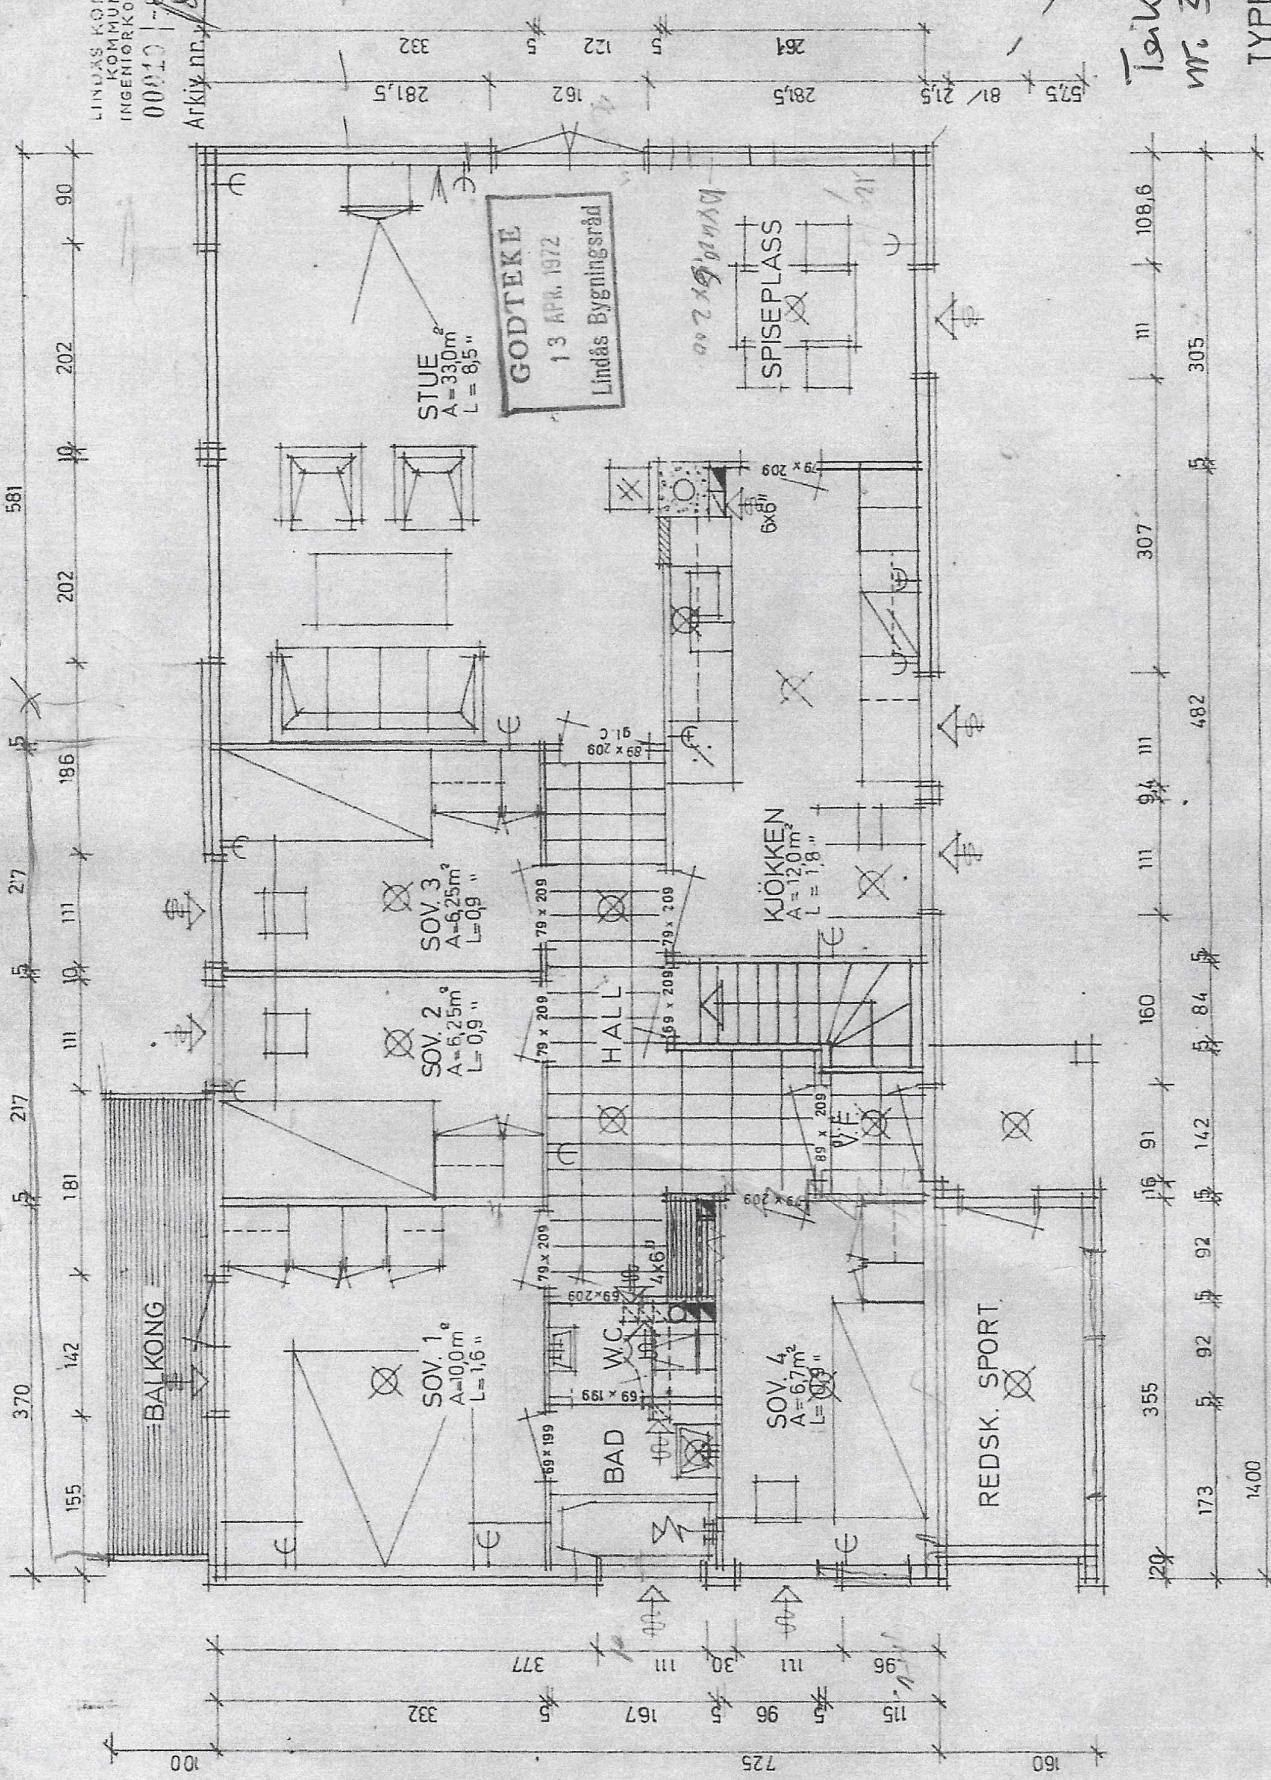

TYPE 111  
PLAN  
M = 1:50  
OPERA  
HAGNUUS  
1972  
SOM  
PLAEN 2-219