


LINDAS KOMMUNE
KOMMUNE-
INGENJÖRSKONTORET
000110 - 1.72
Arkiv nr. 188

6m

Ny
Terrasse

Tekning
nr. 4

TYPE 111
PLAN
M=1:50
HAGNUS OPEDAL

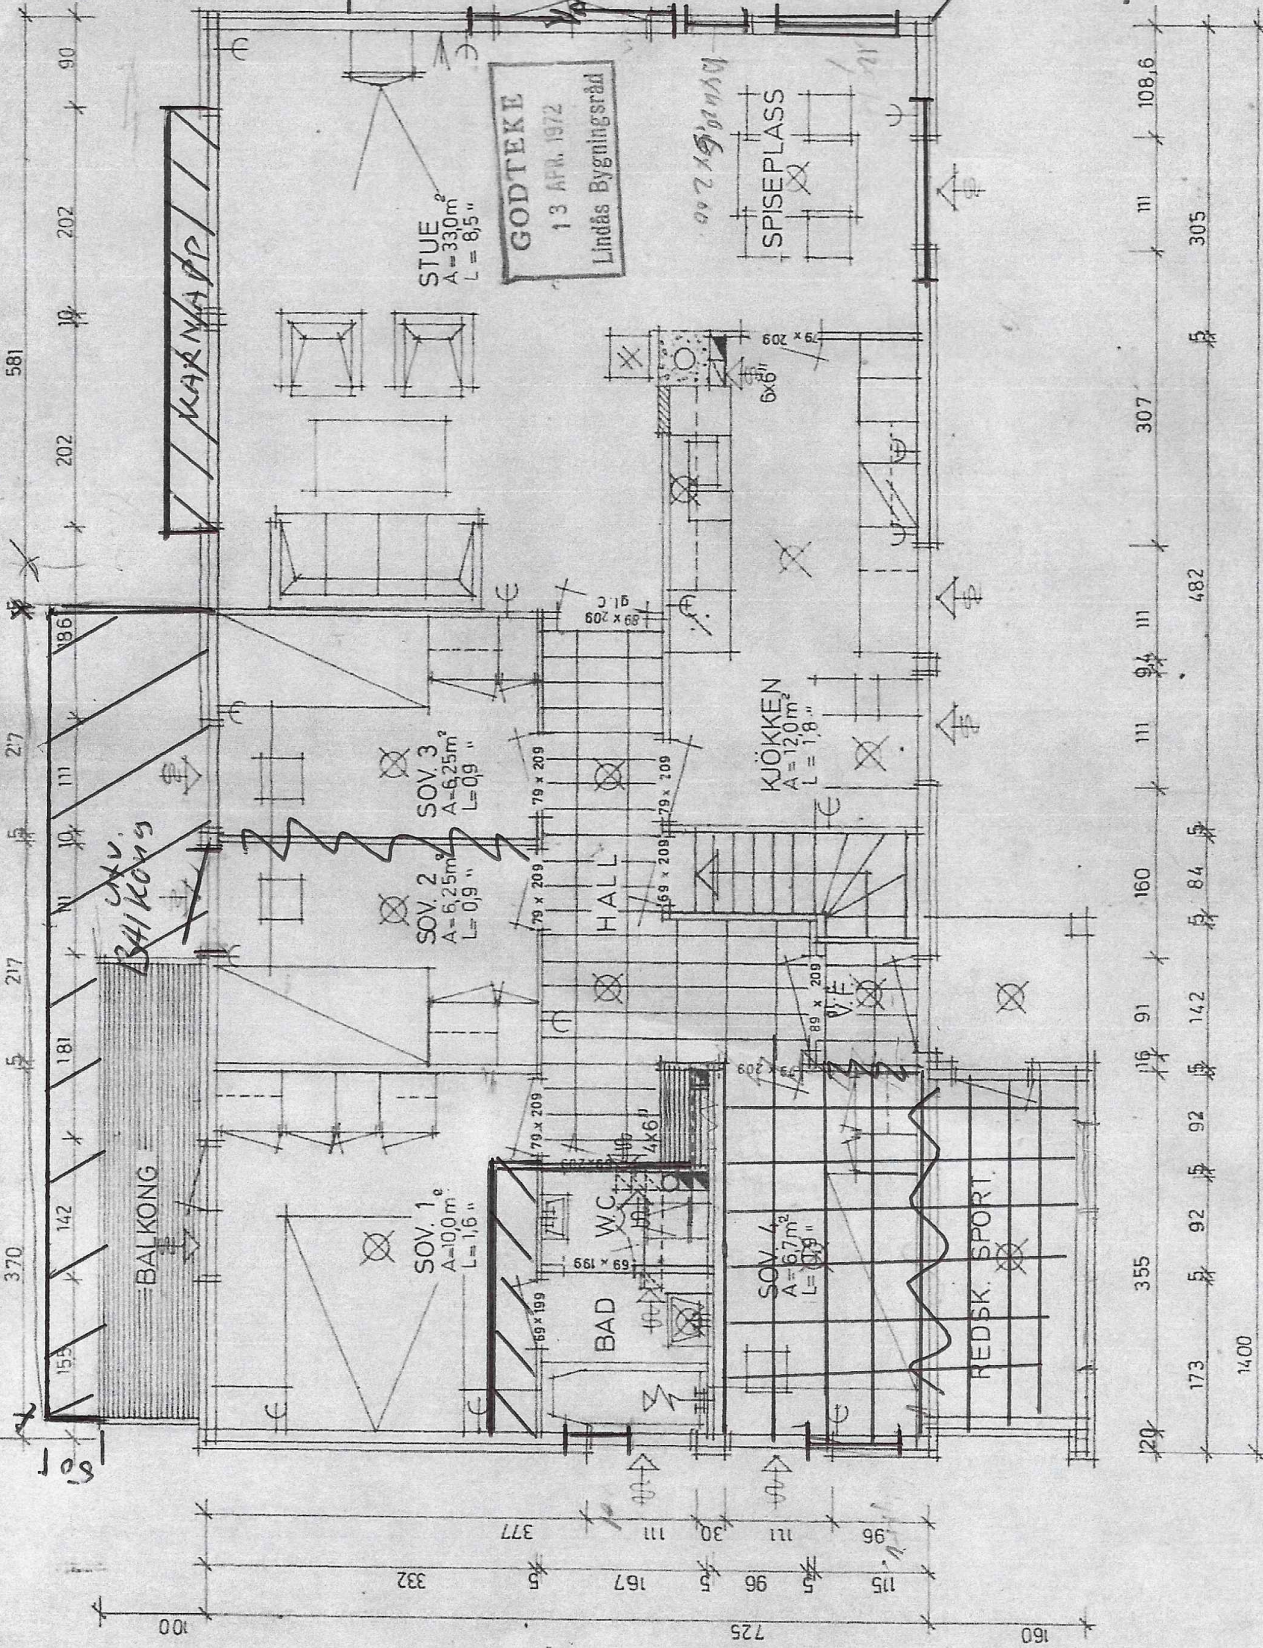

Plan 2 & 3
Planlagde ändringar