LINDÅS KOMMUNE
KOMMUNE-
INGENIØRKONTORET
-6. 1. 72
Arkiv nr. 188

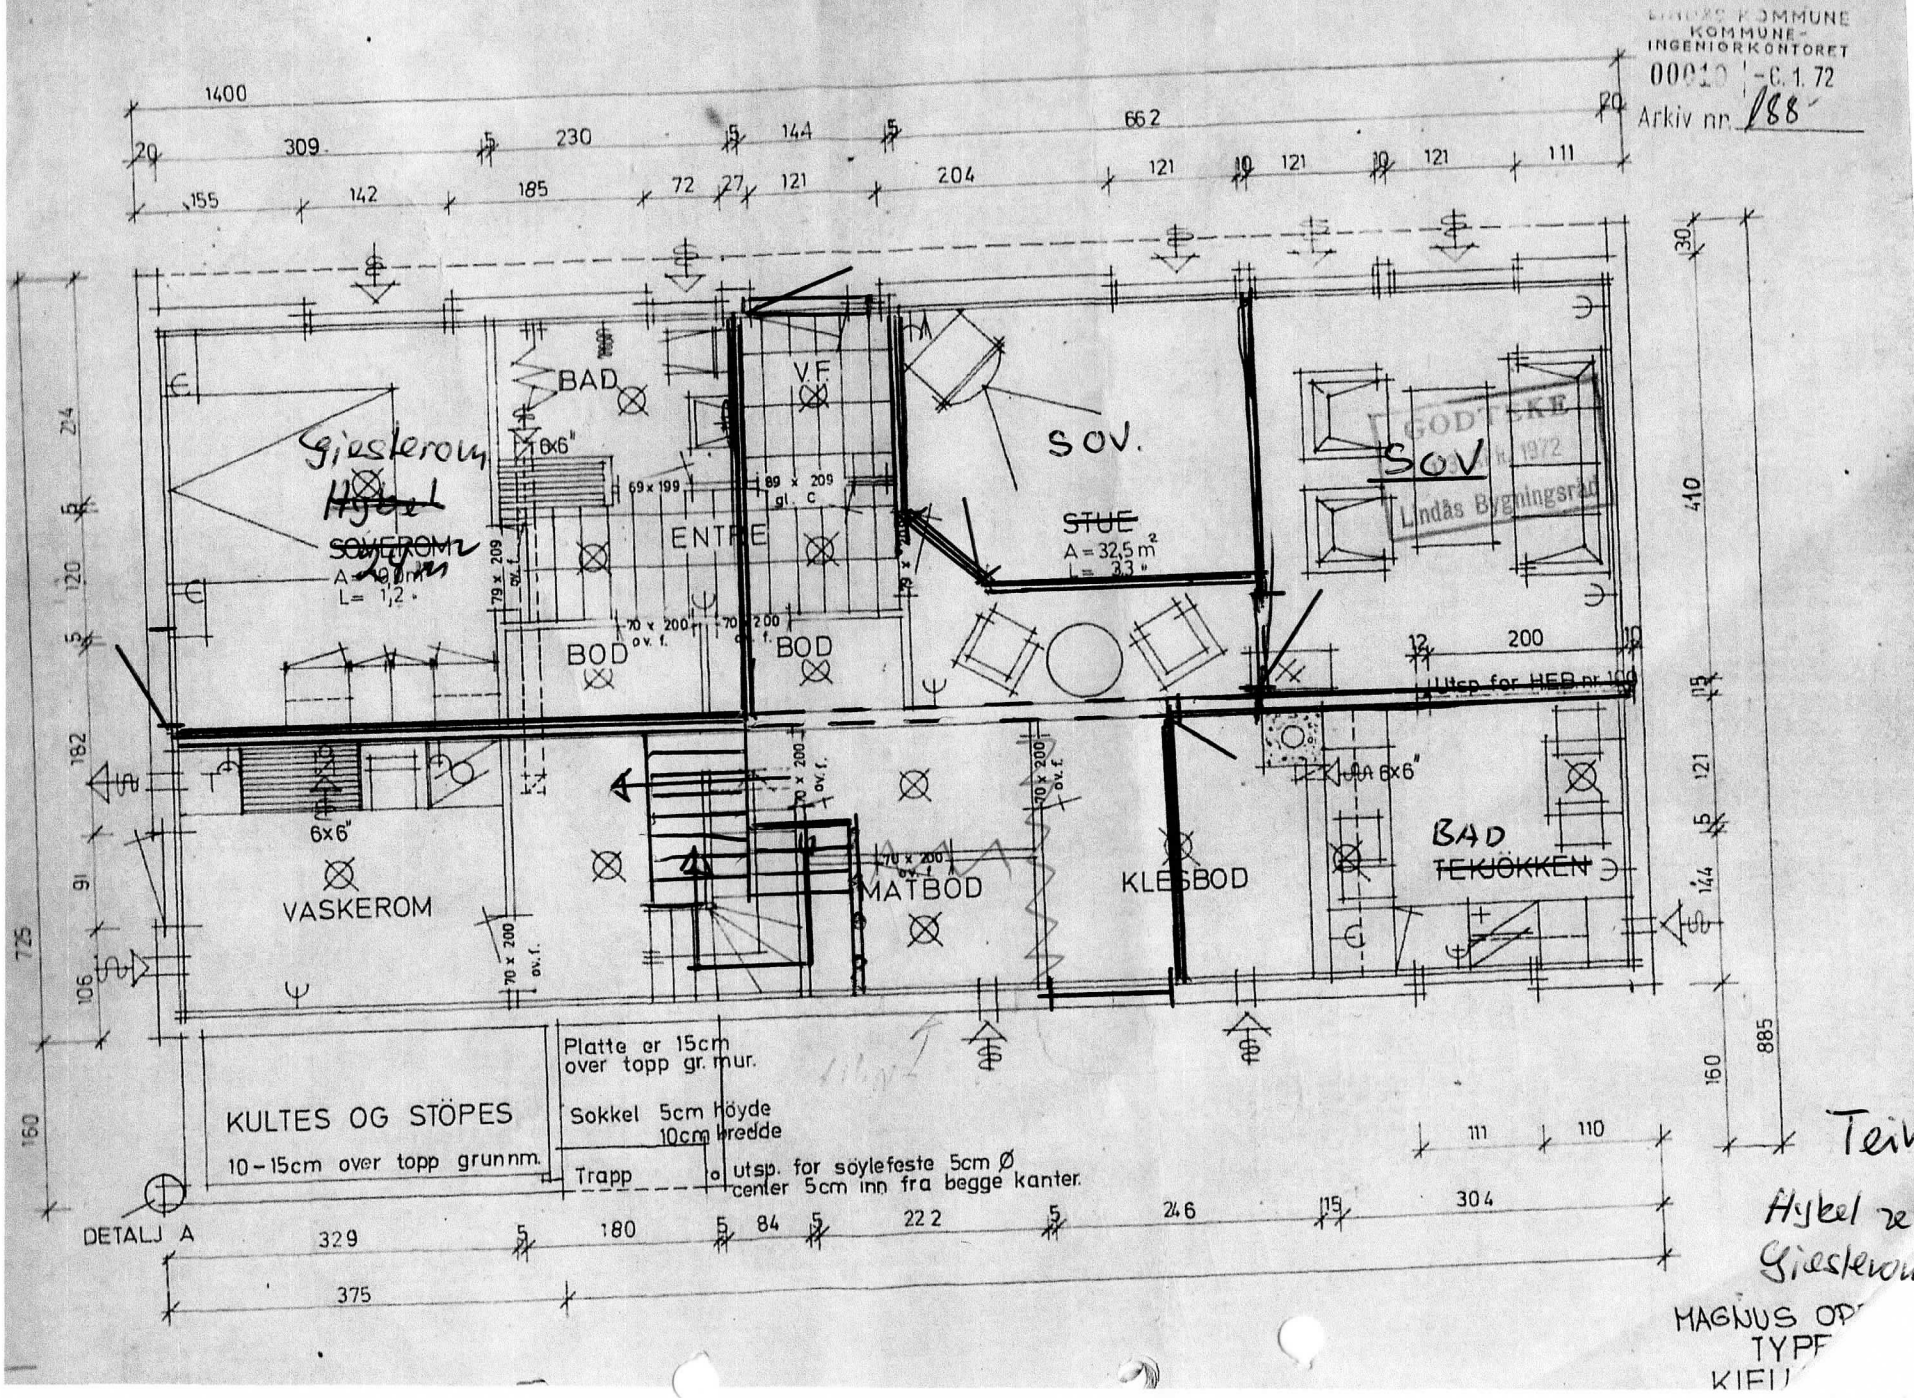

Teikning nr. 2

Hybel 2etg hi

Gjesterom 1/4-23

MAGNUS OD
TYPE
KIEL