


17.4.2023

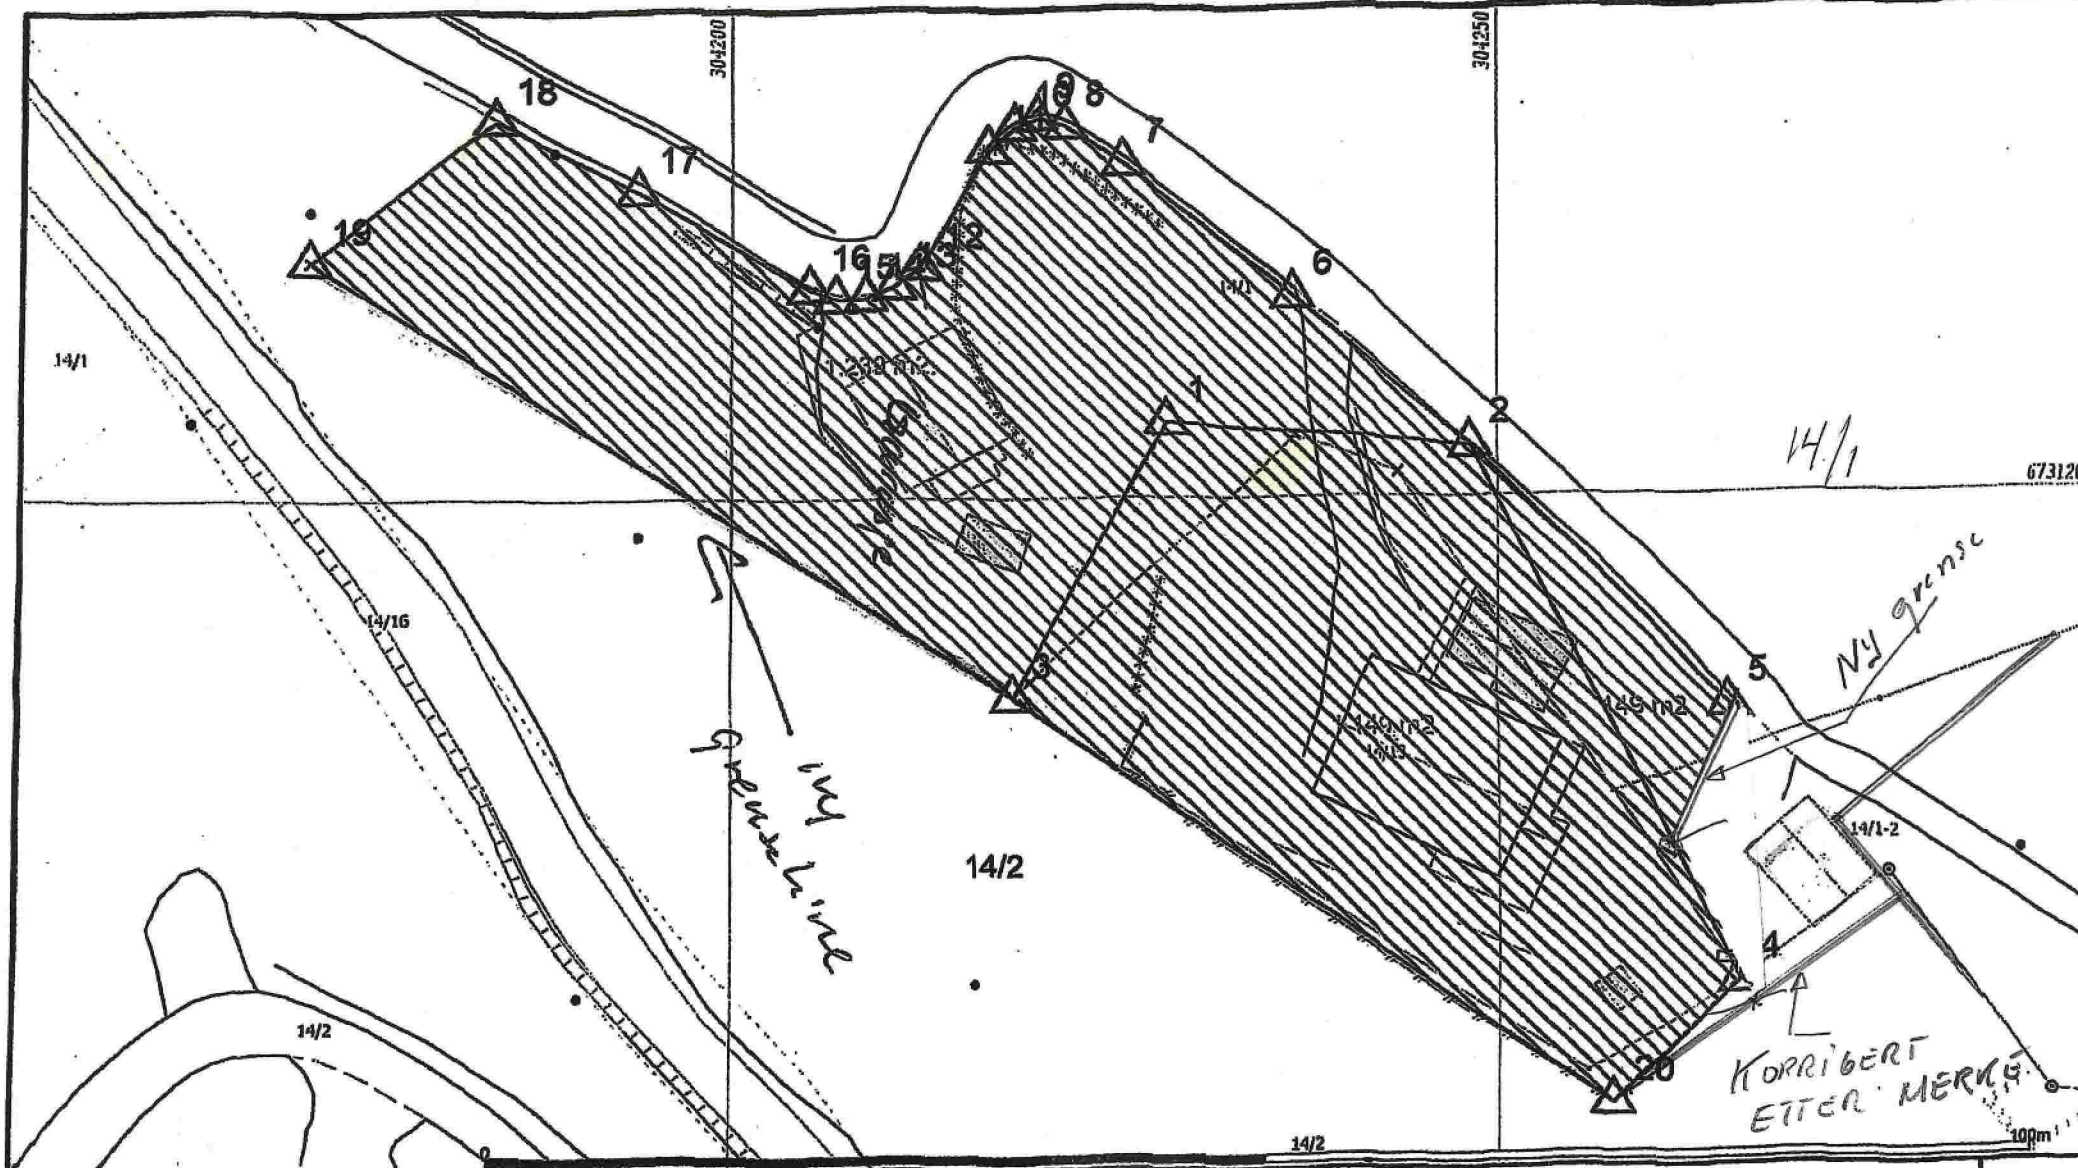

	Målte Grenser		Våningsstus
	Registrerte Grenser		Storre bustader
	Udefinert grense		Hytteferiethus
	Terrengmålte grense		Garasje/Vihus
	Konstruert grensepunkt		Industribygg
	Bolg		Andre bygg
	Bustad m/efelighet		

Enlignenhet og høyder må oppfattes som orienterende.  
 Koordinatsystem: EUREF89 - SONE 32 (EPSG:25832)  
 Høydesystem: NN 2000 høyder (EPSG:6941)



**Alver kommune**  
 Kart og Oppmåling  
 Grunnkart. HYTTETOMT.

Dato: 2022.06.02  
 Sign: SDO

G.nr. 14, b.nr.13.

N

Målestokk  
 1:500