


EKSISTERENDE 10M³ SLAMAUSSKILLER
 FJERNES OG ERSTATTES AV
 BIOVAC RENSEANLEGG

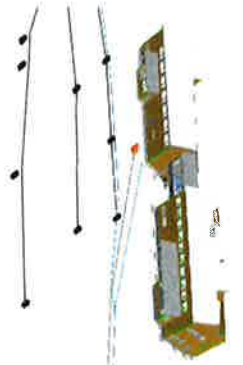

Title		Kortet tittel		Sted/lynt		Målestokk		LAB	
EUREF09 + SONE 32		NN 2000 høyder				1:1000			
VA Alver Kommune NGIR LAB Entreprenør								Erstatning for Skisse nr. 001	
Planarbeid				Beskrivelse					