

Y 300550


Y 300600

X 6722650

# Stikningsskisse for Gnr.202 Bnr.157

## Helleåsen 17, Alver Kommune.

X 6722600

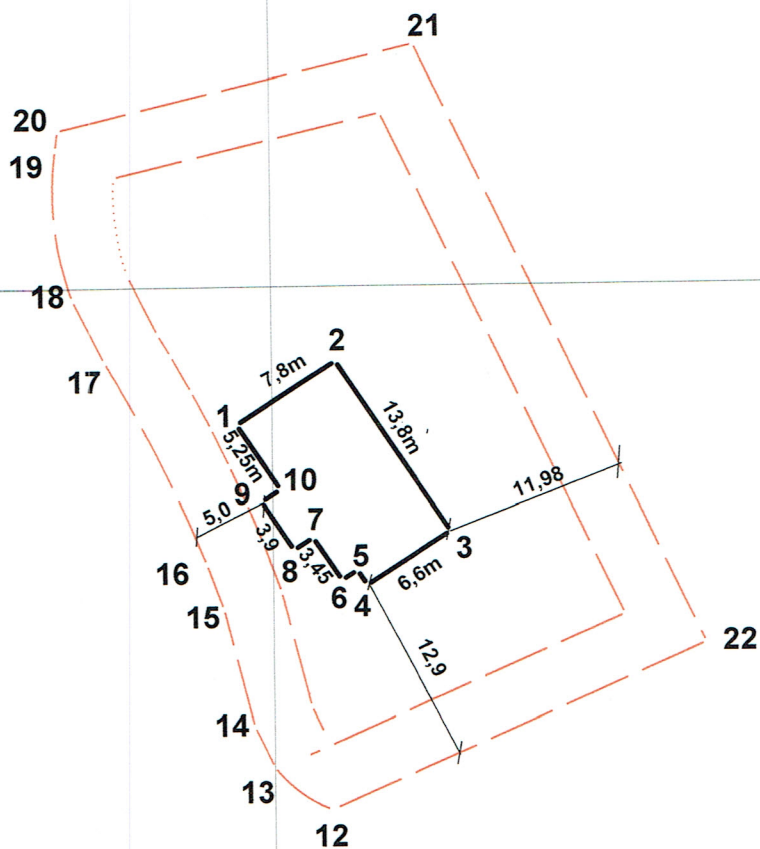

X 6722550



Stikningsskisse for Gnr.202 Bnr.157  
Helleåsen 17, Alver Kommune.  
Frekhaug Bolig as  
Dato: 17/03/22

Målestokk 1:500

Innmålingstjenester as

*Lene K. Madsen*

# INNMÅLINGSTJENESTER AS



Organisasjonsnr. 979 927 703  
Bankgiro: 3624 07 79751

Vår ref:  
Frekhaug Bolig as  
Knut Henanger

Deres ref:

Dato: 17.03.22..

**Stikningsdata for Gnr.202 Bnr.157, Helleåsen 17,  
Alver Kommune.**

<u>HUSET</u>			
<u>PUNKT</u>	<u>TEMA</u>	<u>X</u>	<u>Y</u>
05 1	5000	6722590.655	300547.643
05 2	5000	6722594.913	300554.178
05 3	5000	6722583.350	300561.712
05 4	5000	6722579.748	300556.182
05 5	5000	6722580.753	300555.527
05 6	5000	6722580.098	300554.522
05 7	5000	6722582.989	300552.638
05 8	5000	6722582.170	300551.381
05 9	5000	6722585.437	300549.252
05 10	5000	6722586.256	300550.509
<b><u>TOMTEN</u></b>			
05 12	4011	6722564.530	300553.760
08 141	8.610		
05 13	4011	6722567.440	300549.990
05 14	4011	6722570.170	300548.680
05 15	4011	6722578.160	300546.710
05 16	4011	6722581.240	300545.600
08 141	-95.360		
05 17	4011	6722594.990	300538.950
05 18	4011	6722599.260	300536.890
08 141	21.550		
05 19	4011	6722609.470	300535.870
05 20	4011	6722610.770	300536.020
05 21	4011	6722616.380	300559.540
05 22	4011	6722575.630	300578.530

Med vennlig hilsen  
Innmålingstjenester as

*Kjersti K. Madsen*

Kjersti K. Madsen

Kontoradresse:  
Telefon  
Kjersti K. Madsen  
Johnny Sandvik

Helgeplassen 144  
55 59 02 77 (76)  
Mob.tlf.90 78 72 08  
Mob.tlf.40 40 23 23

5148 Fyllingsdalen  
E.Post: innmal@innmal.no



202-157

-00 FF  
-01 OOOOOOOOOOOO DDDDDDDDDDD VVVVVVVVVVVV KKKKKKKKKKKK OOOOOOOOOOOO  
-02 SSSSSSSSSS KKKKKKKK NNNNNNNN TTTTTTTT TTTTTTTT II.III Bk MMMMMMM  
-03 TTTTTTTTTT KKKKKKKK HHH.HHHH VVV.VVVV AAAA.AAA SS.SSS Bk MMMMMMM  
-04 TTTTTTTTTT KKKKKKKK HHH.HHHH DDDD.DDD AAAA.AAA SS.SSS Bk MMMMMMM  
-05 PPPPPPPPPP KKKKKKKK XXXXXXXX.XXX YYYYYYY.YYY ZZZZ.ZZZ Bk MMMMMMM  
-06 PPPPPPPPPP KKKKKKKK PPPPPPPP.PPP AAAAAAA.AAA ZZZZ.ZZZ Bk MMMMMMM  
-07 PPPPPPPPPP KKKKKKKK dXXXXXXXX.XXX dYYYYYY.YYY dZZZ.ZZZ Bk MMMMMMM  
-08 Epi E1 E2 E3 E4  
-09 Pi Sammenheng FF MMMMMMM  
-00 Leica Geosystems AG  
-00 Instrument: GX1230 GG Måledato: 18.08.2022  
-00 Målejobb: 202-157 Operatør:Kjersti K. Madsen  
-00 Jobbeskrivelse:innm topp gr mur,202/157,Helleåsen 17,Alver Kommu  
-00 Målt i euref89 NN2000  
09\_91  
05\_1 5000 6722590.620 300547.651 56.536 0.016  
05\_2 5000 6722594.867 300554.153 56.531 0.016  
05\_3 5000 6722583.346 300561.700 56.528 0.014  
05\_4 5000 6722579.742 300556.166 56.532 0.016  
05\_5 5000 6722580.730 300555.521 56.536 0.014  
05\_6 5000 6722580.099 300554.505 56.541 0.017  
05\_7 5000 6722582.969 300552.624 56.533 0.016  
05\_8 5000 6722582.161 300551.366 56.541 0.016  
05\_9 5000 6722585.408 300549.257 56.535 0.019  
05\_10 5000 6722586.230 300550.495 56.530 0.019  
05\_11 5000 6722590.620 300547.651 56.536 0.016  
09\_99

Innmålingstjenester A/s  
19/8-22  
Kjersti K. Madsen